



D-1

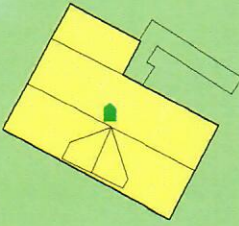

| | | |
|---------------------------|------------------------------|--------------------|
| Bustadbygging | Idrettsanlegg | Friområde |
| Fritidsbustader | Andre typer nærmere angitt b | Effektkområde |
| Semtrumsformål | Grav og urnelund | LNFR |
| Off. privat tenesteyting | Komb bebyggelse og Næring | Spredt bustadbyg |
| Fritids- og turistføremål | Veg | Spredt Fritidsbusl |
| Råstoffutnytting | Hamn | Spredt Næringsb; |
| Næringsbebyggelse | Grønstruktur | Bruk og vern av s |

Beliggenhet og høyder må oppfattes som orienterende.
 Koordinatsystem: UTM(EUREF89) - SONE 32 (EPSG:32632)
 Høydesystem: (EPSG:)

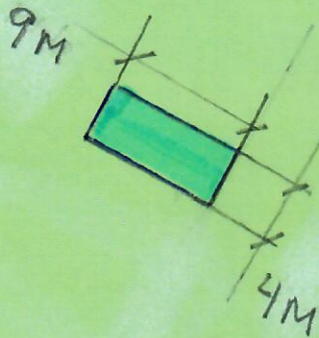

Lindås kommune
 Byggesaks avdeling



Dato: 2018.11.28
 Sign: liin

Målestokk
 1:500

