



NYTT -

FASADE MOT NORDØST

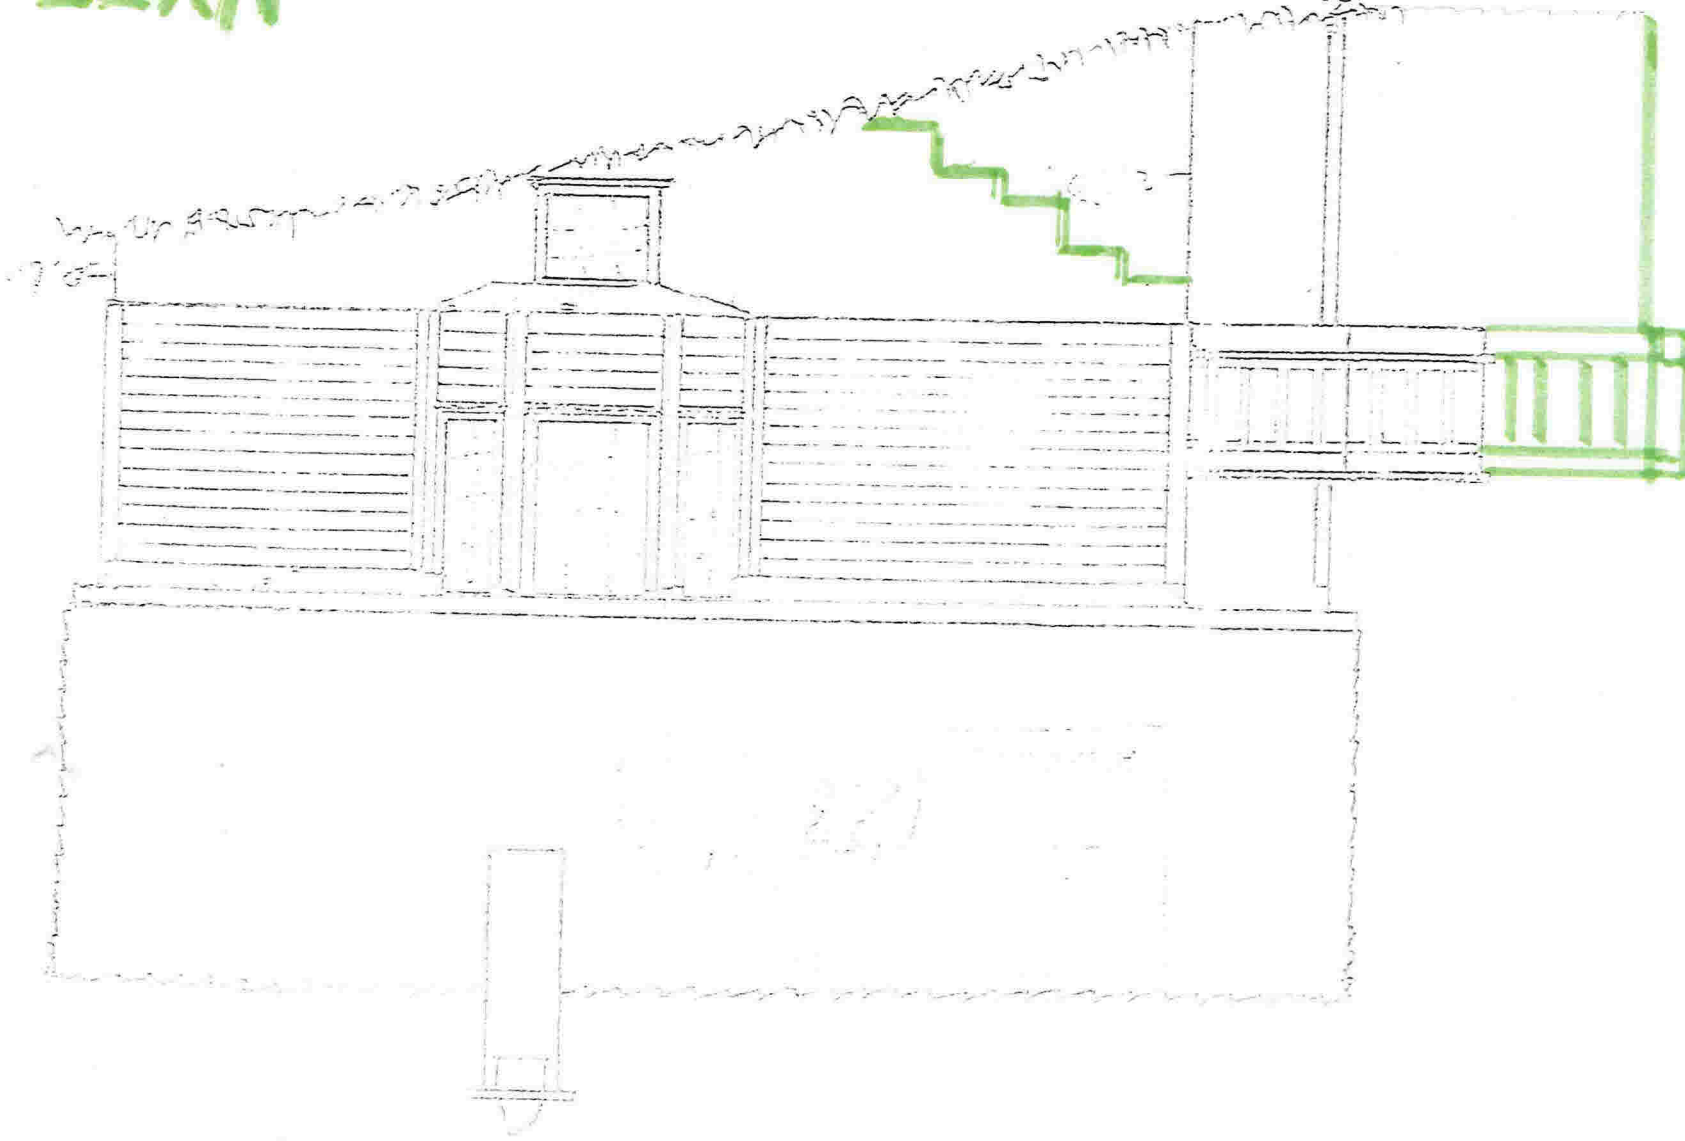

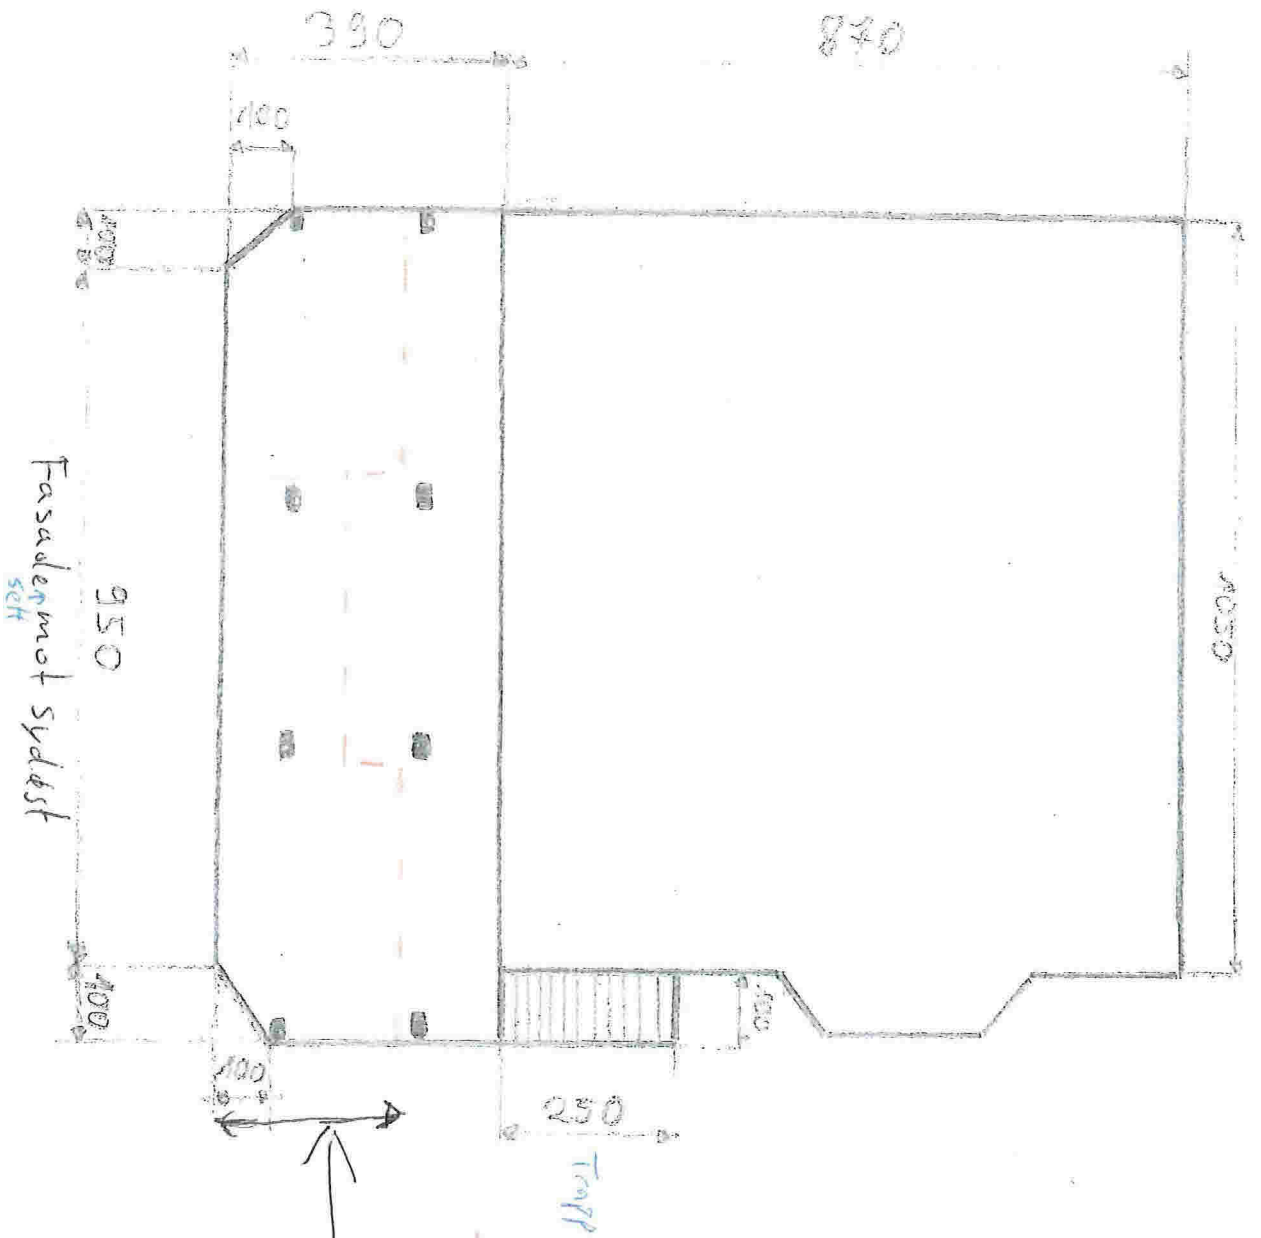

Mot Risky ↓

Fasaderna mot sydöst  
SEH

↑ Utvidelse

-- Närmaste stg.

Plan teyning 1:100