

Lars Skintveit

Fra: Helge Clausen [helge@vestoppmaaling.no]
Sendt: 23. september 2014 11:28
Til: Lars Skintveit
Emne: Lindås gnr 103 bnr 3 - Fjellanger
Vedlegg: Avviksmelding.pdf; Lindås 103_3 grunnmur.sos; Data på innmålt grunnmur.pdf

Hei

Vi har et lite avvik på høyden i dette prosjektet, ca 50 cm for høyt. Se vedlagte avviksmelding og data på innmålt grunnmur.

Vennlig hilsen

Helge Clausen
Vest Oppmåling AS
Postboks 84, 5293 Lonevåg
tel 56394000 mob 90512583
mail helge@vestoppmaaling.no
web: www.vestoppmaaling.no

KS, side: 2.3.1
Side: 1 av 1
Dato: 04.05.06
Godkjent av:

AVVIKSMELDING MED KORRIGERENDE TILTAK¹		
FIRMA: Vest Oppmåling AS	RAPPORT NR.:	
PROSJEKT: LINDÅS GNR 103 BNR 3	DATO/KL.: 23.09.2014	
Beskriv avviket:		
Innmåling av grunnmur viser et avvik på ca 50 cm i forhold til godkjent høyde på +39,40. Plassering i horisontalplanet er ok.		
Årsak til avviket/hendelsen:		
Ukjent		
AVVIKSMELDING LEVERES TIL VIRKSOMHETENS KVALITETSLEDER		
Forslag til korrigerende tiltak:		
Endringsmelding.		
Korrigerende tiltak som iverksettes: ²		
Tiltak for å hindre gjentakelse:		
Saken avsluttes / lukkes:		
Ansvarlig:	Signatur: hc	Dato: 23.09.2014
Distribueres til: Lars Skintveit		
Tilbakemelding OK/dato:		
Arkivering OK/dato:		


¹ Prosedyre for avviksmelding side 2.3.0.

² Revisjon av system hvis avviket skyldes systemfeil



Lindås, gnr 103 bnr 3, Fjellanger
Data på innmålt grunnmur

18.09.2014

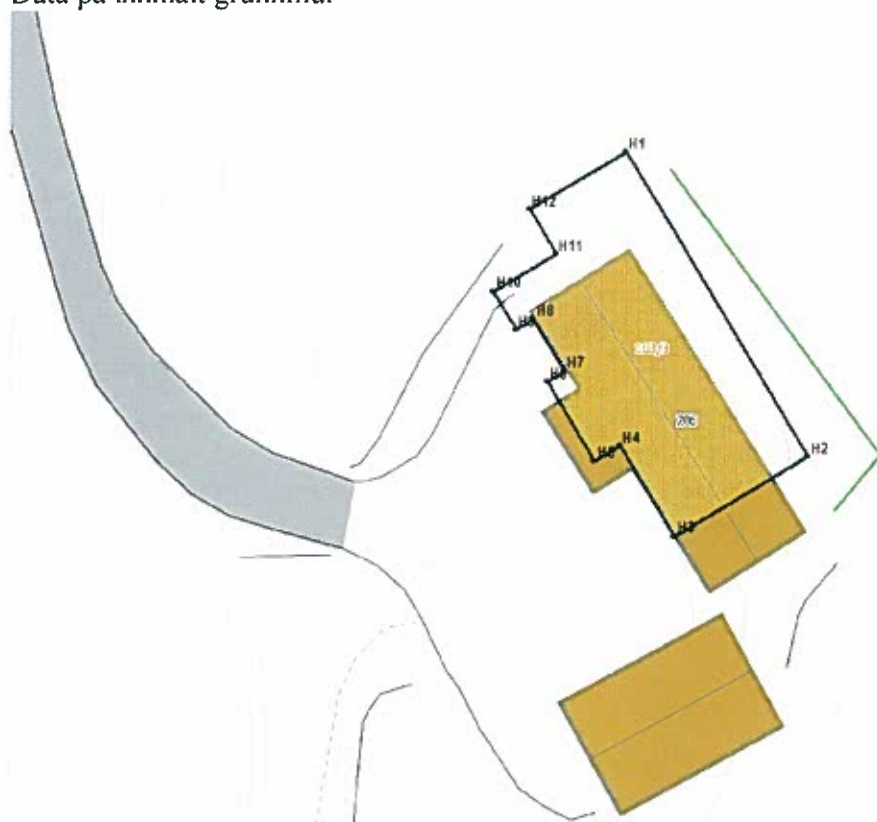

PunktID	N-koord.	Ø-koord.	Høyde
H1	6738314,48	292458,90	39,93
H2	6738300,57	292467,19	39,92
H3	6738296,93	292461,09	39,90
H4	6738301,05	292458,62	39,92
H5	6738300,38	292457,50	39,91
H6	6738303,98	292455,35	39,93
H7	6738304,46	292456,14	39,95
H8	6738306,84	292454,72	39,94
H9	6738306,38	292453,93	39,92
H10	6738308,12	292452,90	39,92
H11	6738309,80	292455,75	39,89
H12	6738311,86	292454,52	39,91

