


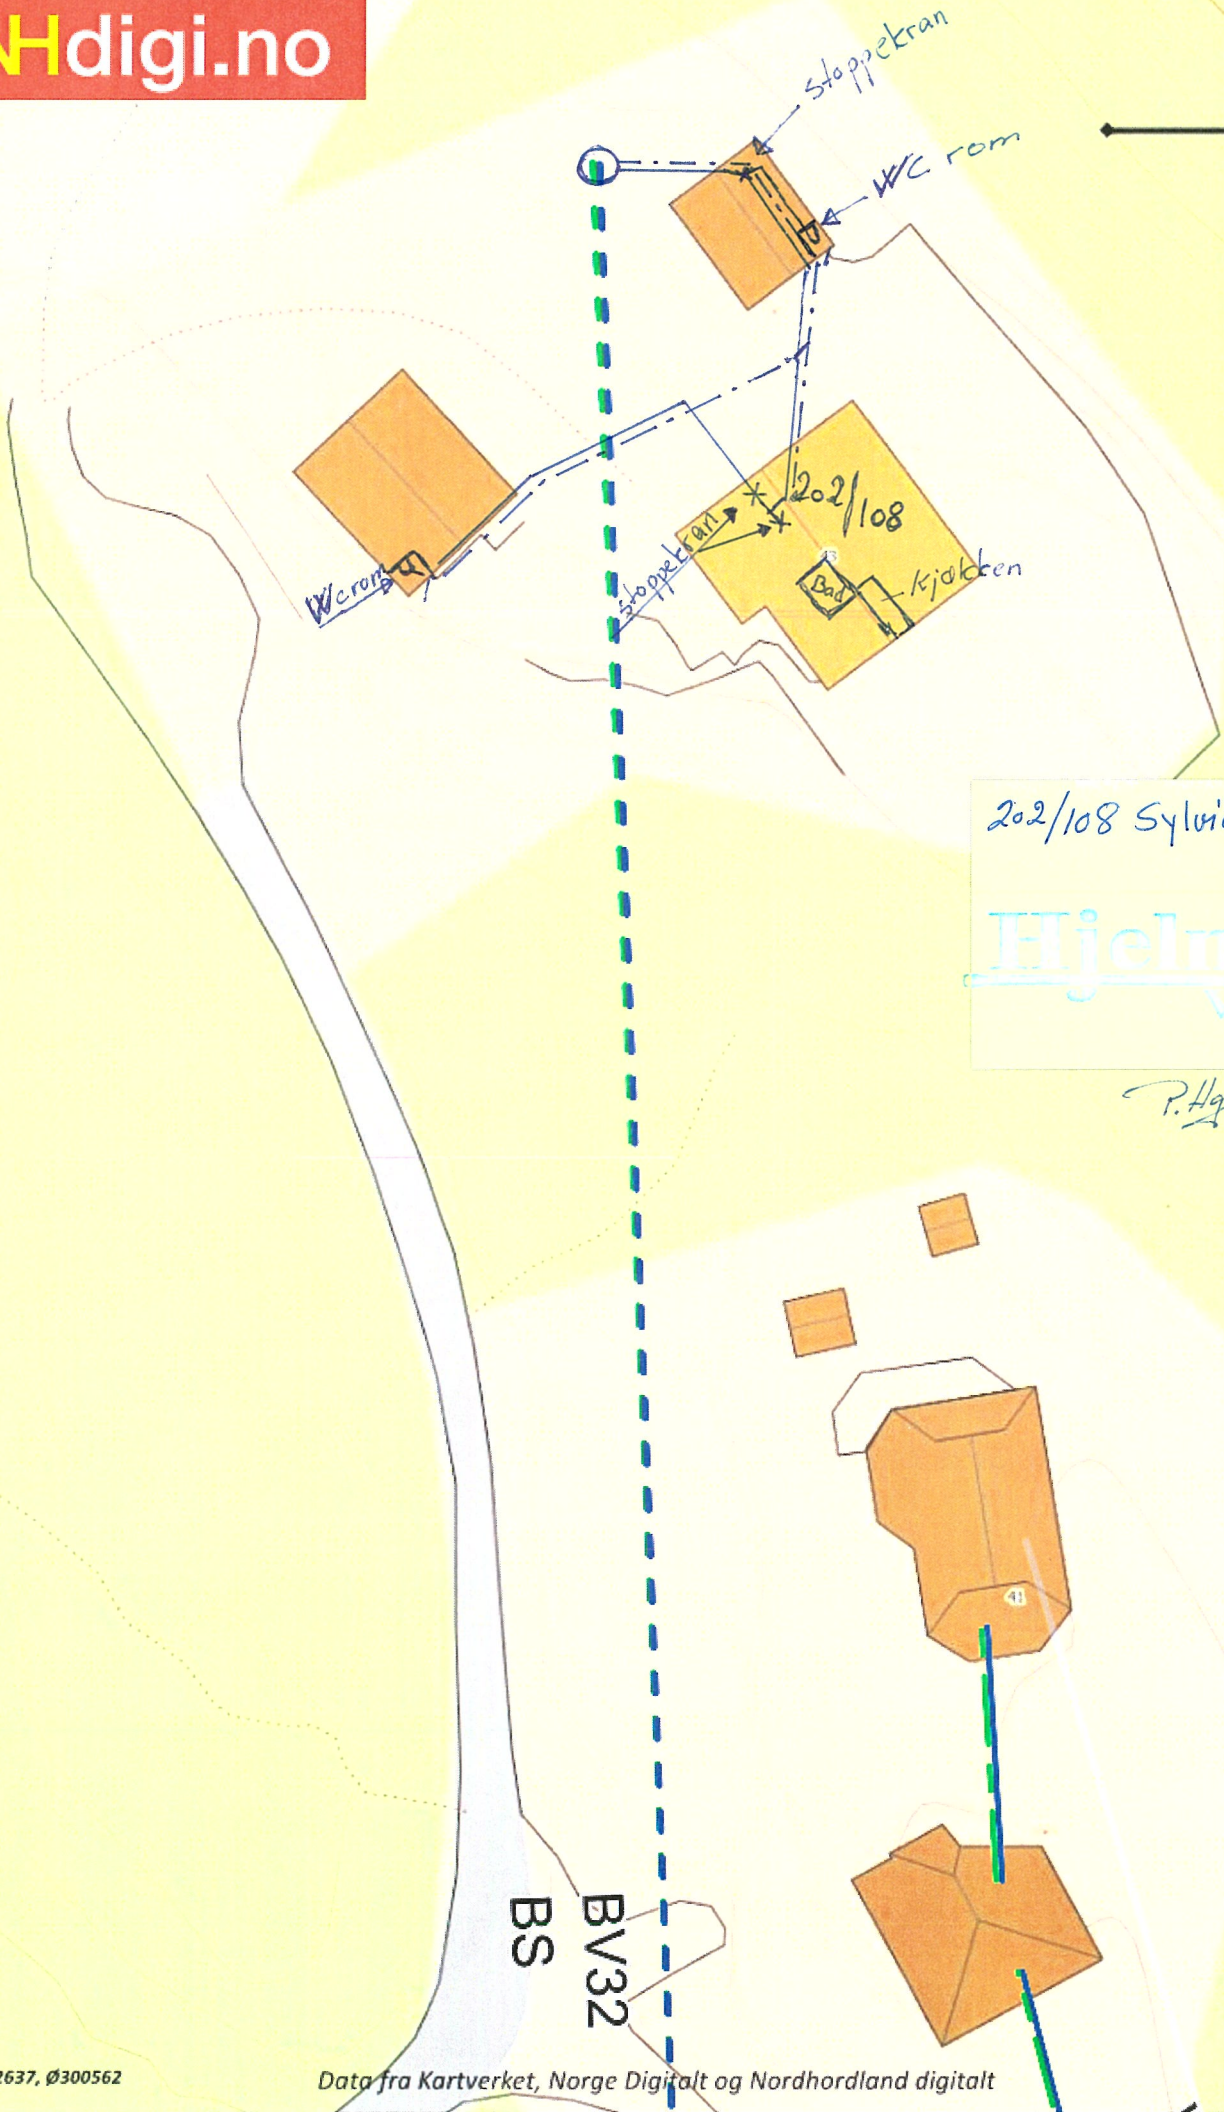

9m




202/108 Sylvia Staff
Hjelmås
VVS

P.Hg
23/1-19

23.1.19

Ny søknad gjeld melding om
montering av WC i gjestehytte
og anneles tilknyttet eiendommen.
Ledningene er sikret mot
frost og det er oppvarmet
WC rom.

Hjelmås
VVS 2/5



14.12.2012

2013/86
MELI

Eg / vi søker med dette om løyve til tilkøpling
og utføring av sanitæranlegg i medhald av
gjeldende avgiftsforesegnar og reglement
for sanitæranlegg.

TE Teknisk etat | Lindås kommune

Bjergjelslatsbygderom, adresse

Hjelmås

Matt. nr.

202

Bnr.

108

Parasell nr.

Eigar/ressur av eiendom og sanitæranlegg

Sylvia Staff

Adresse

Hjelmås WS 4/5

5915 Hjelmås

Ansvarshavende ranleggjar

Type bygg (sest x)

Boligbygg

Forretnings-/kornbygg

Industribygg

Skole/foreningsbygning

Annan bygning

Type arbeid (sest x)

Nyverlegg

Omlegging

Anna arbeid

Vanninstallasjonar

Uvending installasjon - avløp

Vanninstallasjonar/innvendig

Innvendig installasjon - avløp

Installasjonsarbeida vil bli utført i medhald av gjeldende lover,
føresegnar og reglement, eventuelt med dei endringar som
måtte bli gitt ved installasjon.

Som eigar av anlegg/eiendom vil eg rekke meg etter dei til ein kvar
tid gjeldende sanitær- og avgiftsforesegnar.

Stad

Hjelmås

Dato

8/1.13

Stad

Hjelmås

Dato

8/1.13

Underskrift av eigar

Sylvia Staff

Underskrift av ansvarshavende ranleggjar

Arvid Hagen

FOR KOMMUNEN SI HANDSAMNING AV SØKNADEN - IKKJE SKRIV HER!

Vedtak

Søknaden er godkjend på følgjande vilkår:

Søknaden er ikkje godkjend fordi:

Stad

Dato

Underskrift

Anlegget er godkjend

Stad

Dato

Underskrift