

Fra: Bøyum Tone <tone.boyum@vegvesen.no>
Sendt: torsdag 24. januar 2019 10.45
Til: Tone Margrethe Bærland Furustøl
Kopi: Postmottak Lindås
Emne: Avkøyrsløse- Fv. 401 gnr. 172 bnr 4 - Lindås kommune

Hei!


Viser til oversending av søknad for behandling etter veglova, dykkar snr. 17/2879 og 18/1125.

Vi ser at det ligg føre fleire framlegg til løysing for utforming av eksisterande avkøyrsløse. For å unngå misforståing ber vi om å få tilsendt rett versjon som kommunen ynskjer at vi skal behandle.

Vegteknisk kan det vere greitt å flytte avkøyrsløsepunktet lenger nordaust, slik den eine skissa viser under.



Tverrprofiler i Mål = 1:100 , Situasjonkart i Mål = 1:500

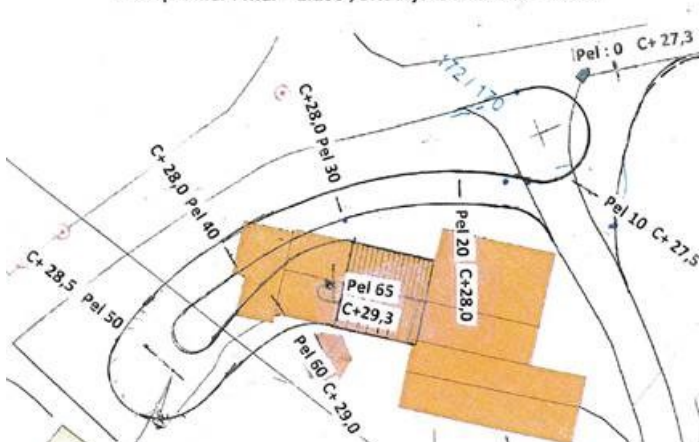

Med helsing
Tone Bøyum

Seksjon: Plan- og forvaltningsseksjon Bergen
Postadresse: Statens vegvesen Region vest, Postboks 43, 6861 LEIKANGER
Kontoradresse: Nygårdsgaten 112, BERGEN
Telefon: +47 55516792 **e-post/Skype:** tone.boyum@vegvesen.no
www.vegvesen.no **e-post:** firmapost-vest@vegvesen.no

Tenk miljø - spar papir. Treng du skrive ut denne e-posten?