

Nabovarsel

sendes til berørte naboer og gjenboere

Ved riving skal kreditorer med pengeheftelser i eiendommen varsles, pbl § 21-3

LINDÅS KOMMUNE	
Klassering	
28. JAN 2019	
Ark. saksnr.	Løpenr.
Saksh.	Tilgangskode

Nullstill



Til (nabo/gjenboer)
Lindås kommune Vegavdeling a

Som eier/fester av:			
Gnr.	Bnr.	Festenr.	Seksjonsnr.
Eiendommens adresse			
Vahaugen			

Tiltak på eiendommen:			
Gnr.	Bnr.	Festenr.	Seksjonsnr.
212	120		
Eiendommens adresse			
Vahaugen 3			
Postnr.	Poststed		
5913	Eikangerväg		
Kommune			
Lindås			
Eier/fester			
Andrius Sirputis			

Det varsles herved om				
<input type="checkbox"/> Nybygg	<input type="checkbox"/> Anlegg	<input type="checkbox"/> Endring av fasade	<input type="checkbox"/> Riving	
<input type="checkbox"/> Påbygg/tilbygg	<input type="checkbox"/> Skilt/reklame	<input type="checkbox"/> Innhegning mot veg	<input type="checkbox"/> Bruksendring	
<input type="checkbox"/> Midlertidig bygning, konstruksjon eller anlegg	<input type="checkbox"/> Antennesystem	<input type="checkbox"/> Oppretting/ending av matrikkelenhet (eiendomsdeling) eller bortfeste	<input checked="" type="checkbox"/> Annet	
Dispensasjon etter plan- og bygningsloven kapittel 19				
<input type="checkbox"/> Plan- og bygningsloven med forskrifter	<input type="checkbox"/> Kommunale vedtekter	<input type="checkbox"/> Arealplaner	<input type="checkbox"/> Vegloven	Vedlegg nr. B -

Arealdisponering		
Sett kryss for gjeldende plan		
<input type="checkbox"/> Arealdel av kommuneplan	<input checked="" type="checkbox"/> Reguleringsplan	<input type="checkbox"/> Bebyggelsesplan
Navn på plan		
Vahaugen		

Beskriv nærmere hva nabovarslet gjelder	
Oppføring av forstøtningmur.	
Vedlegg nr. Q -	


Spørsmål vedrørende nabovarsel rettes til			
Føretak/tiltakshaver			
Andrius Sirputis			
Kontaktperson, navn	E-post	Telefon	Mobil
Andrius Sirputis			96659269
Søknaden kan ses på hjemmeside: (ikke obligatorisk):			

Merknader sendes til			
Eventuelle merknader skal være mottatt innen 2 uker etter at dette varsel er sendt. Ansvarlig søker/tiltakshaver skal sammen med søknad sende innkomne merknader og redegjøre for ev. endringer.			
Navn	Postadresse		
Andrius Sirputis	Vahaugen 3		
Postnr.	Poststed	E-post	
5913	Eikangerväg		

Vedlegg			
Beskrivelse av vedlegg	Gruppe	Nr. fra - til	Ikke relevant
Dispensasjonssøknad/vedtak	B	-	<input checked="" type="checkbox"/>
Situasjonsplan	D	1 - 2	<input type="checkbox"/>
Tegninger snitt, fasade	E	-	<input checked="" type="checkbox"/>
Andre vedlegg	Q	-	<input checked="" type="checkbox"/>

Underskrift		
Sted	Dato	Underskrift ansvarlig søker eller tiltakshaver
Eikangerväg	22/1-19	Andrius Sirputis
Gjentas med blokkbokstaver		
ANDRIUS SIRPUTIS		

D:1

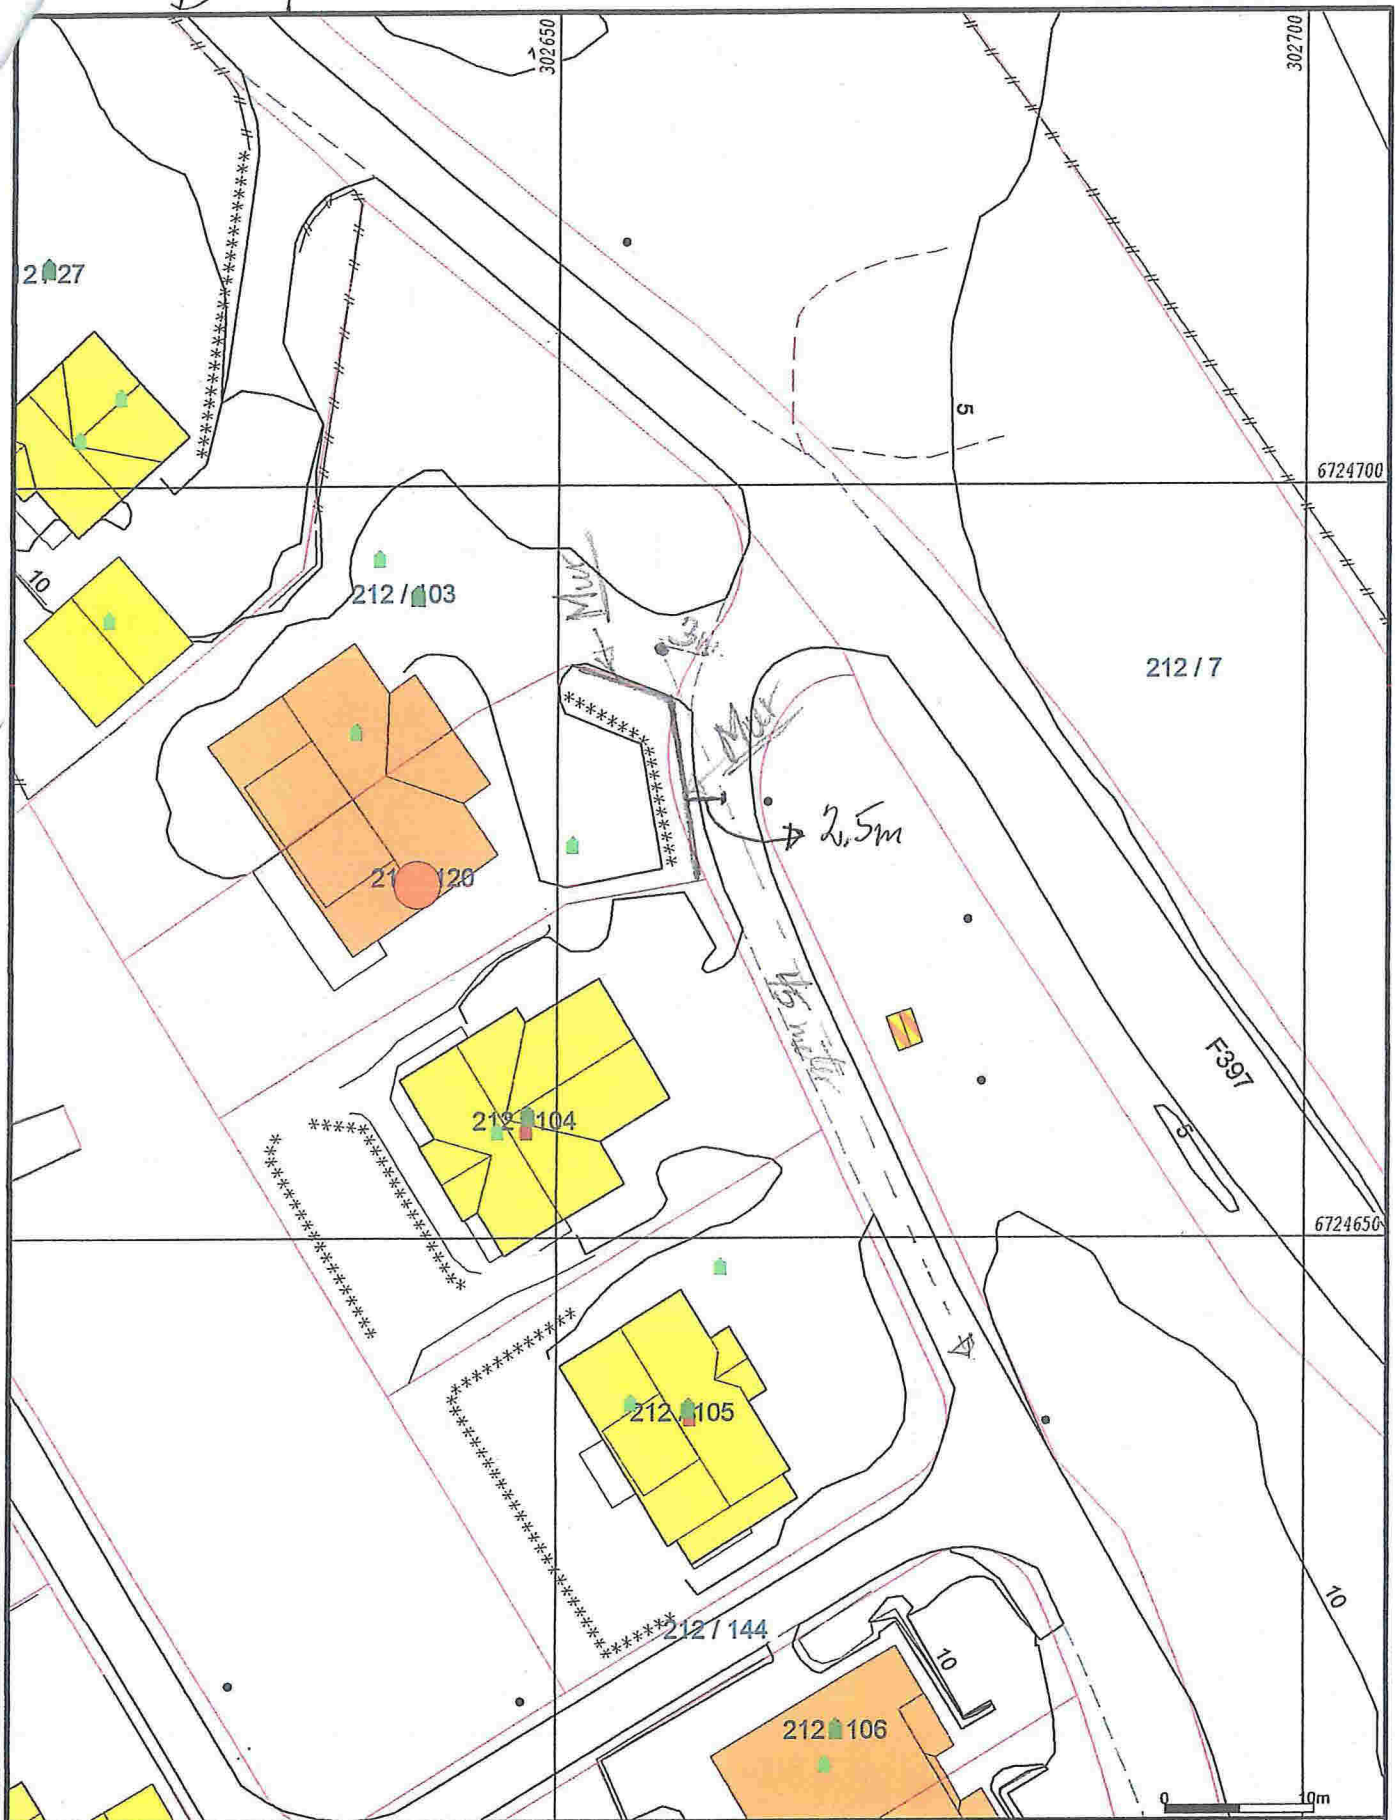

- Målte Grenser
 - - Registrerte Grenser
 - Udefinert grense
 - ⋈ Terrengmålte grense
 - ⋈ Konstruert grensepunkt
 - Bolig
 - Bustad m/leilighet
 - Våningshus
 - Større bustader
 - Hytte/feriehus
 - Garasje/uthus
 - Industri/lager
 - Andre bygg
- Beliggenhet og høyder må oppfattes som orienterende.
 Koordinatsystem: EUREF89 - SONE 32 (EPSG:25832)
 Høydesystem: NN 2000 høyder (EPSG:5941)



Lindås kommune
Geodata avdeling



Dato: 2019.01.18
Sign: liei

Gnr 212 bnr 120

Målestokk
1:500



L = 1180

H = 130

Mur

H = 160

Mur
L = 720

H = 80 cm



D: 2

Gr. 212
Gr. 103

Gr. 212
Gr. 120