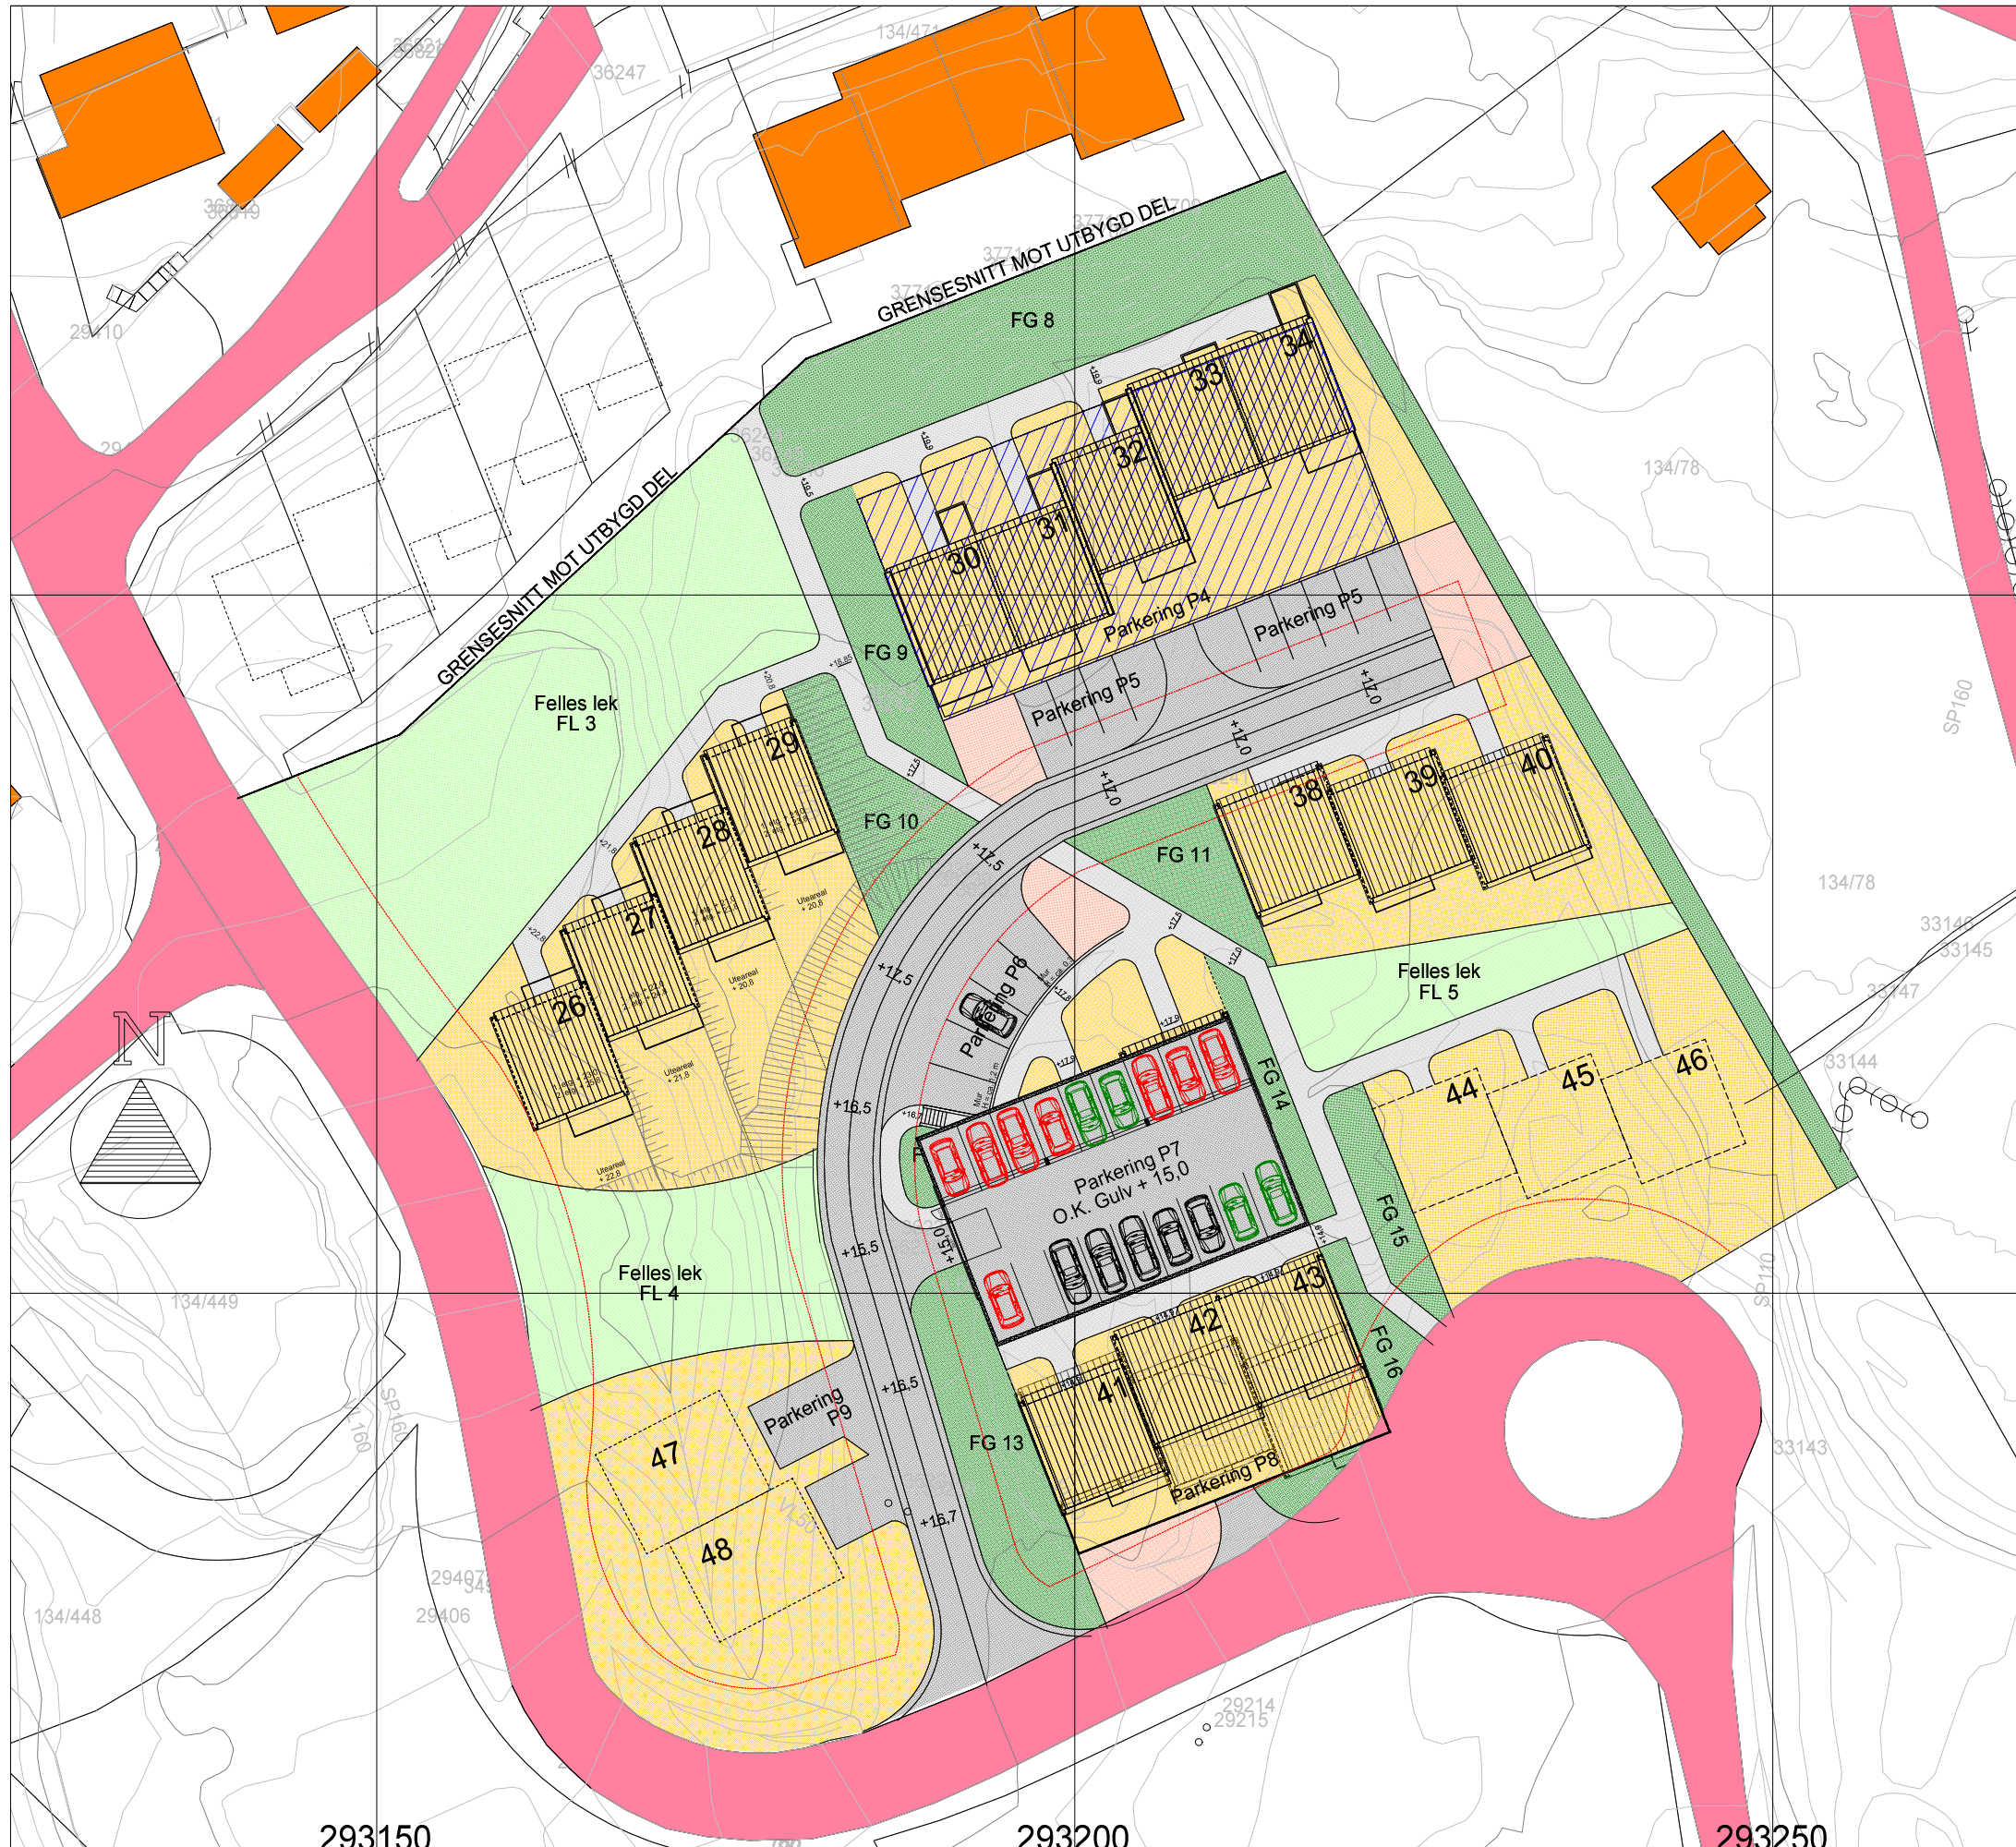

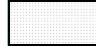








VEDLEGG D-3



-  FELLES KJØREVEG / PARKERING
-  FELLES GANGVEG
-  FELLES GRØNTAREAL
-  FELLES LEK
-  PRIVAT UTEAREAL
-  BYGNING / TAKFLATE
-  POST / SØPPEL
-  GARASJE / P. KJELLER

01	Midlertidig parkering 38 - 40	RGN	17.01.19
REV. ANT.	REVIDERINGEN GJELDER	SIGN.	DATO

BRUKSTILLATELSE

TILTAKSHAVER:		BYGGSTED:	
ALVERSUND UTV. AS		HILLAND VEST, FELT 6	
PARKERINGSPLAN		REKKEHUS 38 - 40	
KOMMUNE: LINDÅS		G.NR. 134 B.NR. 471	
TEGN. RGN	GODKJ.	MÅL 1 : 500	DATO: 18.02.16
		PROSJ.NR.	
Byggeteknisk rådgiving Legalisering og seksjonering av eiendom Arkitekt Ansvarlig prosjekterende/søker		16-101	
Fantoftvegen 14 B, Inngang P, 5072 BERGEN		TEGN. NR.	
		511	
		TEGNINGEN MÅ HVERKEN HELT ELLER DELVIS KOPIERES ELLER BENYTTES VED UTFØRELSE AV ARBEIDER SOM BYGGPROSJEKT AS IKKE MEDVIRKER I.	

293150

293200

293250