



Bergen og omland havnevesen

Referanser:
Dykkar:
Vår: 14/4045 - 14/21900

Saksbehandlar:
Knut Bjørnevoll
KBJ@lindas.kommune.no


Dato:
26.09.2014

Dispensasjonssøknad til uttale - gbnr 60/15 Langenes - bølgedempar/flytebrygge

Søknaden

gjeld utlegging av betongflytebrygge som bølgedempar mot eksisterande kai. Tiltaket er 2,5 X 10m pluss 1,5m landgang.

Situasjonsplan:

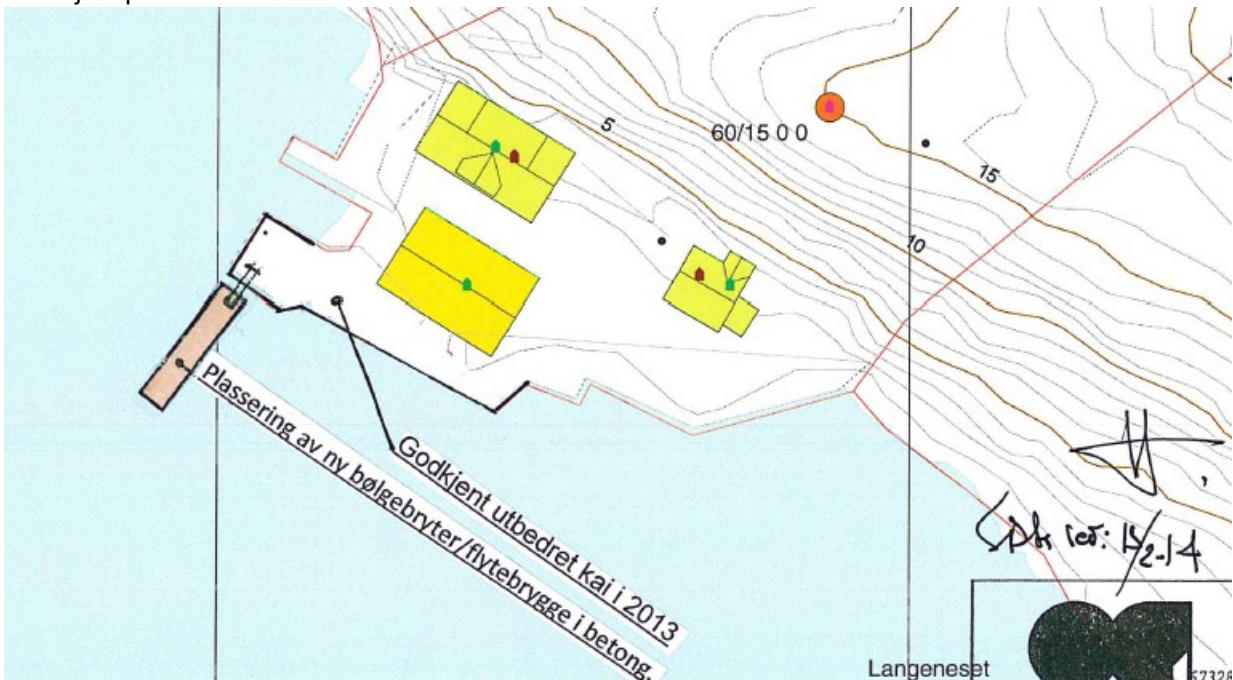

Plangrunnlag

Eigedomen, med 2 hytter og naust og kaianlegg, ligg i område som i kommuneplanen er avsett til fritidsbustad.

Eigedommen er ikkje regulert, men grensar inn mot reguleringsplan for Langenes hytteområde. Arealbruken i sjø er bruk og vern av sjø. Tiltaket er også omfatta av byggeforsbodet i strandsona.

Utsnitt av plankartet, det skraverte området er Langenes hytteområde:



Forholdet til naboar

Det er føreteke nabovarsling i samsvar med reglane i plan- og bygningslova § 21-3. Ingen merknader er registrert i saka.

Alle dokument i saka er vedlagt. Sjølvse dispensasjonssøknaden har dokumentnamn «søknad» i vedleggslista.

Før kommunen handsamar dispensasjonssøknaden, vert saka sendt til kommunale og regionale planstyresmakter til uttale.

Det vert sett **frist for uttale til 24.10.2014**

Med helsing

Knut Bjørnevoll
rådgjevar

Dette dokumentet er elektronisk godkjent og har difor ingen signatur.

Vedlegg:

Søknad om dispensasjon - gbnr 60/15 Langenes
Søknad

Vedlegg:

Kart

Søknad bølgedemper - flytebrygge 02

Kopi til:

Casper Hesteness

Nesbakken 30

5114

TERTNES

Og Arkitekter AS

Ppostboks 24

5819

BERGEN

Mottakarar:

Bergen og omland havnevesen

Fylkesmannen i Hordaland

Hordaland fylkeskommune