

00/483

Prot. side av sider J.nr. 006/98

Protokoll for kartforretning

Det har vore halde kartforretning på følgjande eigedom:

Eigedom	Adresse/bruksnamn	G.nr.	B.nr.	Festenr.
	5956. Vågsøidet, Skodvin	94	002	
	Forretninga gjeld	Parsell		
	Frådøling tilleggsaud til skuleareal			
	Rekvirent (-ar)	Rekvisisjonsdato		
	Lindbjørg Bøgevik	07.02.98		
Forretninga vert halde	Dato/kl.	Stad		
	17.02.00 kl 0930	På eigedomen		

Til styraren:

Generelle opplysningar	Namnet til styraren	Varslingsmåte (i partane)		
	Lina Ryde and	skuffleg		
	Evt. midlertidig forretning	- ref.	Fleire bruksnummer i forretninga	- kva slag
	<input checked="" type="checkbox"/> Nei <input type="checkbox"/> Ja		<input type="checkbox"/> Nei <input type="checkbox"/> Ja	
			Fleire parsellar i bruksnummeret	- kva slag
			<input type="checkbox"/> Nei <input type="checkbox"/> Ja	
Heimels-havar	Namn	Adresse		
	Lindbjørg Bøgevik	5956 Vågsøidet		
Kjøpar/festar	Namn	Adresse		
	LINDIS KOMMUNE	5914 Tisdalstø		

Partar

Gnr., bnr., festnr.	Partstilling	Namn	Frammøte (kvittering)
94/2	Behv.	Lindbj. Bøgevik	
94/1	Kjøper	Lindås komm./Rådun	


Forretninga

Løve gjeve	<input type="checkbox"/> Av bygningsrådet	<input checked="" type="checkbox"/> Etter delegasjon	Dato	Sak nr.
			07.02.98	50/98
Opplysningar om forretninga	Kravde fråsegner			
	Servituttar som kviler på arealet forretninga omfattar (og som kom fram under forretninga)			
	Framlagde dommentar (dokumentasjon av fullmaktstilhøve)			
	Inngåtte avtalar, grenseskildring, grensemerking (gamal og ny) etc. - sjå baksida			

Måleprotokoll

Måledato	Målt av	Ref.

grense for parsellen ut som vist på planen datert 17/2-00
 starten i støpt øst m. 1 og går langs oppsatt gjerd til nedre
 øst. m. 2, går så rett øst ca 25 m til øst. m. 3 går
 så rett nord i bunn linje rett øst m. 4 går så rett
 vest langs grunnlinje til 94/8 til bakk
 til utg. punkt. ca areal 2000 m²

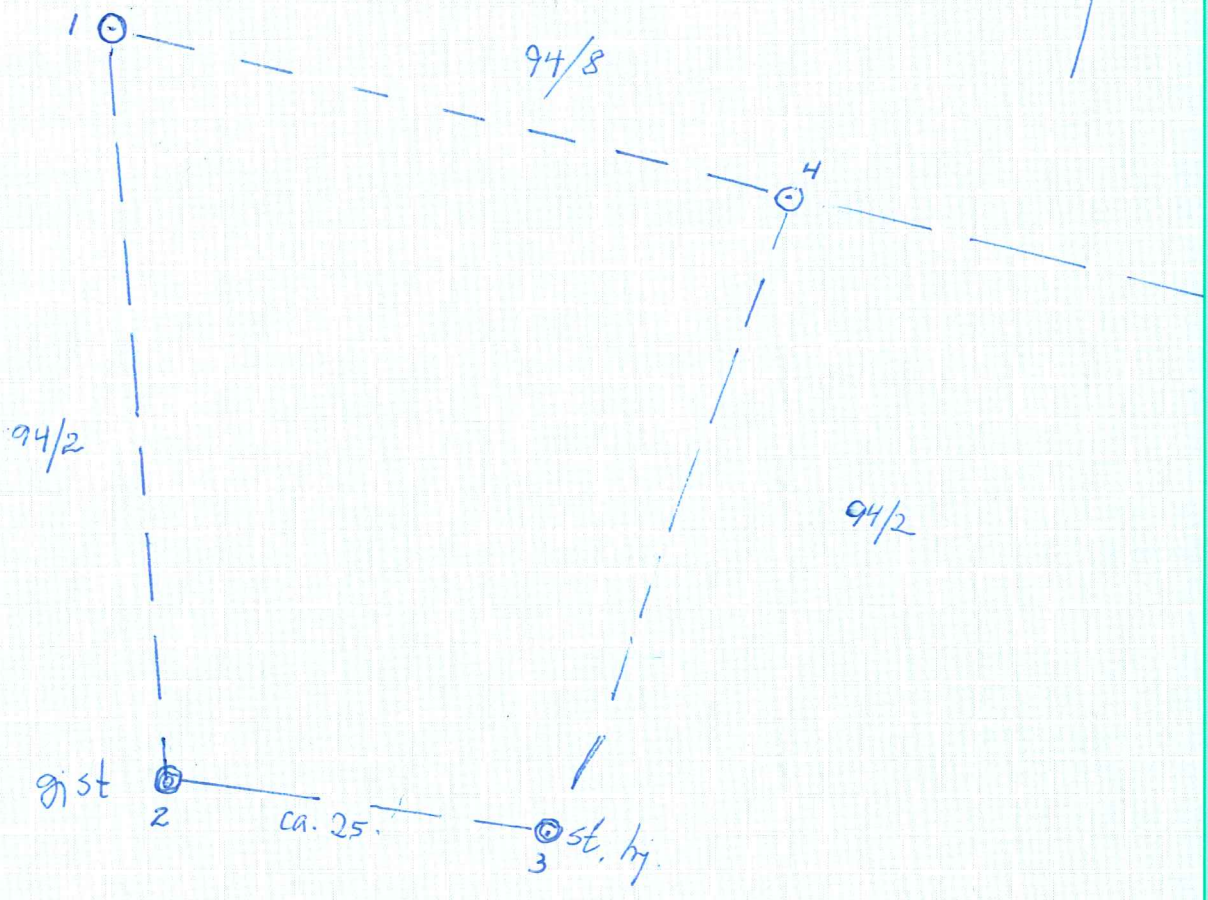

Felver: Arne Ruge Bjørk

Underskrifta til styraren

Eg stadfestar at protokollen er i samsvar med gjennomføringa av forretninga og dei faktiske tilhøve i marka. Innhaldet i protokollen er gjort kjent for alle som var møtt fram.

Stad	Dato	Underskrift
Skodvin	17/2-2000	Arne Ruge