

1. ETASJE

For isolasjonsmengder og U-verdier, se varmetapsberegning


AREAL	BRA	P-Rom
Bileilighet		
Underetasje/Kjeller	99.5	99.5
Hovedplan/1.etg.	103.5	100.1
Loftplan/2.etg.		
Garasje/Carport/Utv. bod	31.9	
Åpent verb. areal	7.3	
SUM Hovedleilighet	242.2	199.6
Loft-bredde ved 1,9m høyde:		
Bebyggd areal, BYA :	170.4	
Diverse :		

Tegning/prosjektering er ikke kontrollert mot plassering i terreng.


Målsetting på utside stenderverk/mur

SG-IU	Sikkerhetsglass innside/utside
SG-I	Sikkerhetsglass innside
SG-U	Sikkerhetsglass utside

Sportsbod (5m²) med trinnfri atkomst forutsettes bygd samtidig med bolig

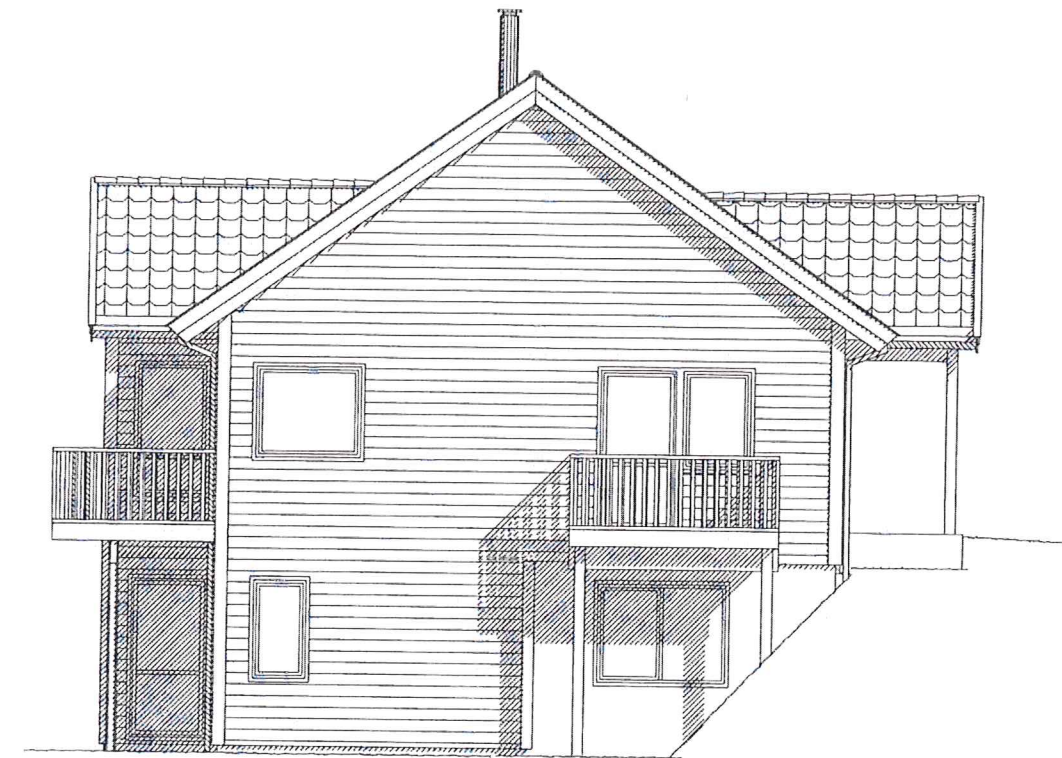

FASADE ØST

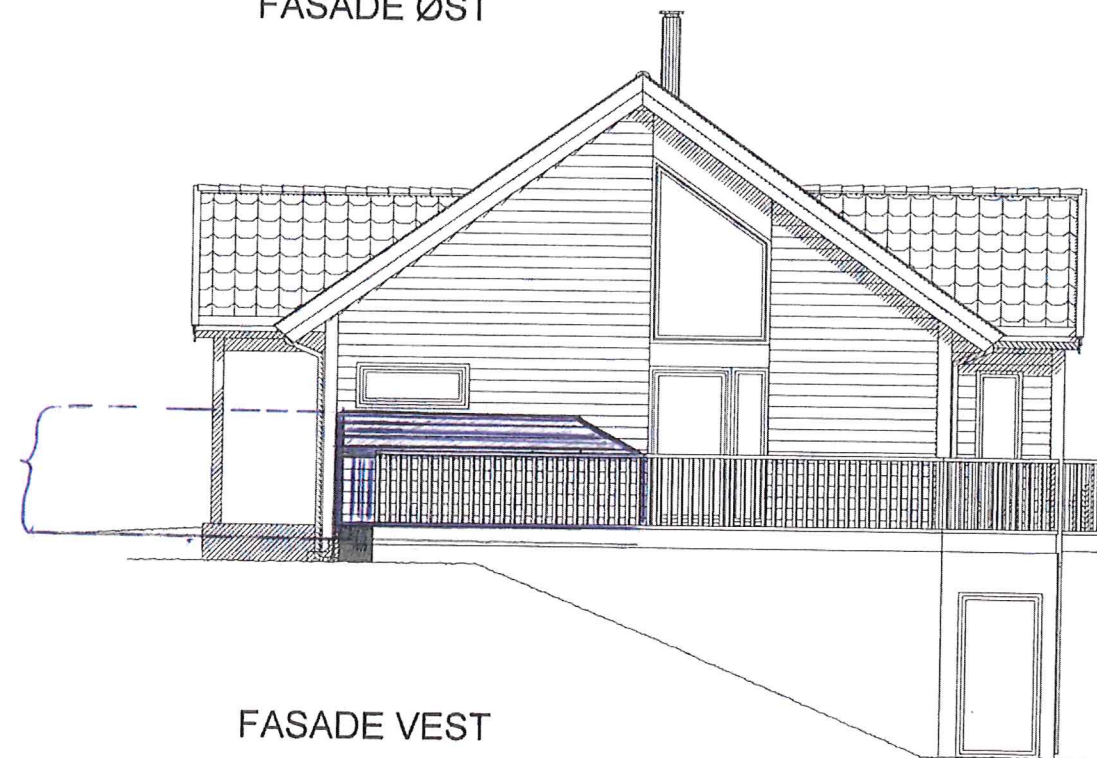

FASADE VEST

H Samsvar med arbeidstegninger
 G Innvendig støttemur
 T Se mail fra forhandler datert 24.06.2013
 D Garasje sokkel
 E Balkongdør og skråvindu
 C Byggesøknadstegninger, skyvedør stue
 B Endret vindu i karnapp og på kjøkken.
 A Div. endringer

Rev.nr.: Rev.:

MAB 06.09.13
 MAB 17.07.13
 MAB 16.07.13
 BBW 03.04.13
 BBW 20.02.13
 BBW 13.02.13
 RAS 09.01.13 MAH
 RAS 04.01.13 RAS
 Tegn./Dato: Kontr.:

Tiltakshaver : Merete og Øystein Husebø
 Byggeplass : Knarvik Aust, 5914 Isdalstø
 Kommune : Lindås


Nr. **A05+**

Målestokk: 1: 100 | DAK av: TKN | Dato: 02.11.12 | Kontr.: TKN | Dato: 02.11.12 | Arkivnr.: 15968

Hustype
LUN SPESIAL
 Tegning
FASADER



Arkitekt: Denne tegning tilhører Nordbohus AS. Etterligning kfr. lov om åndsverk av 12.5.1961.

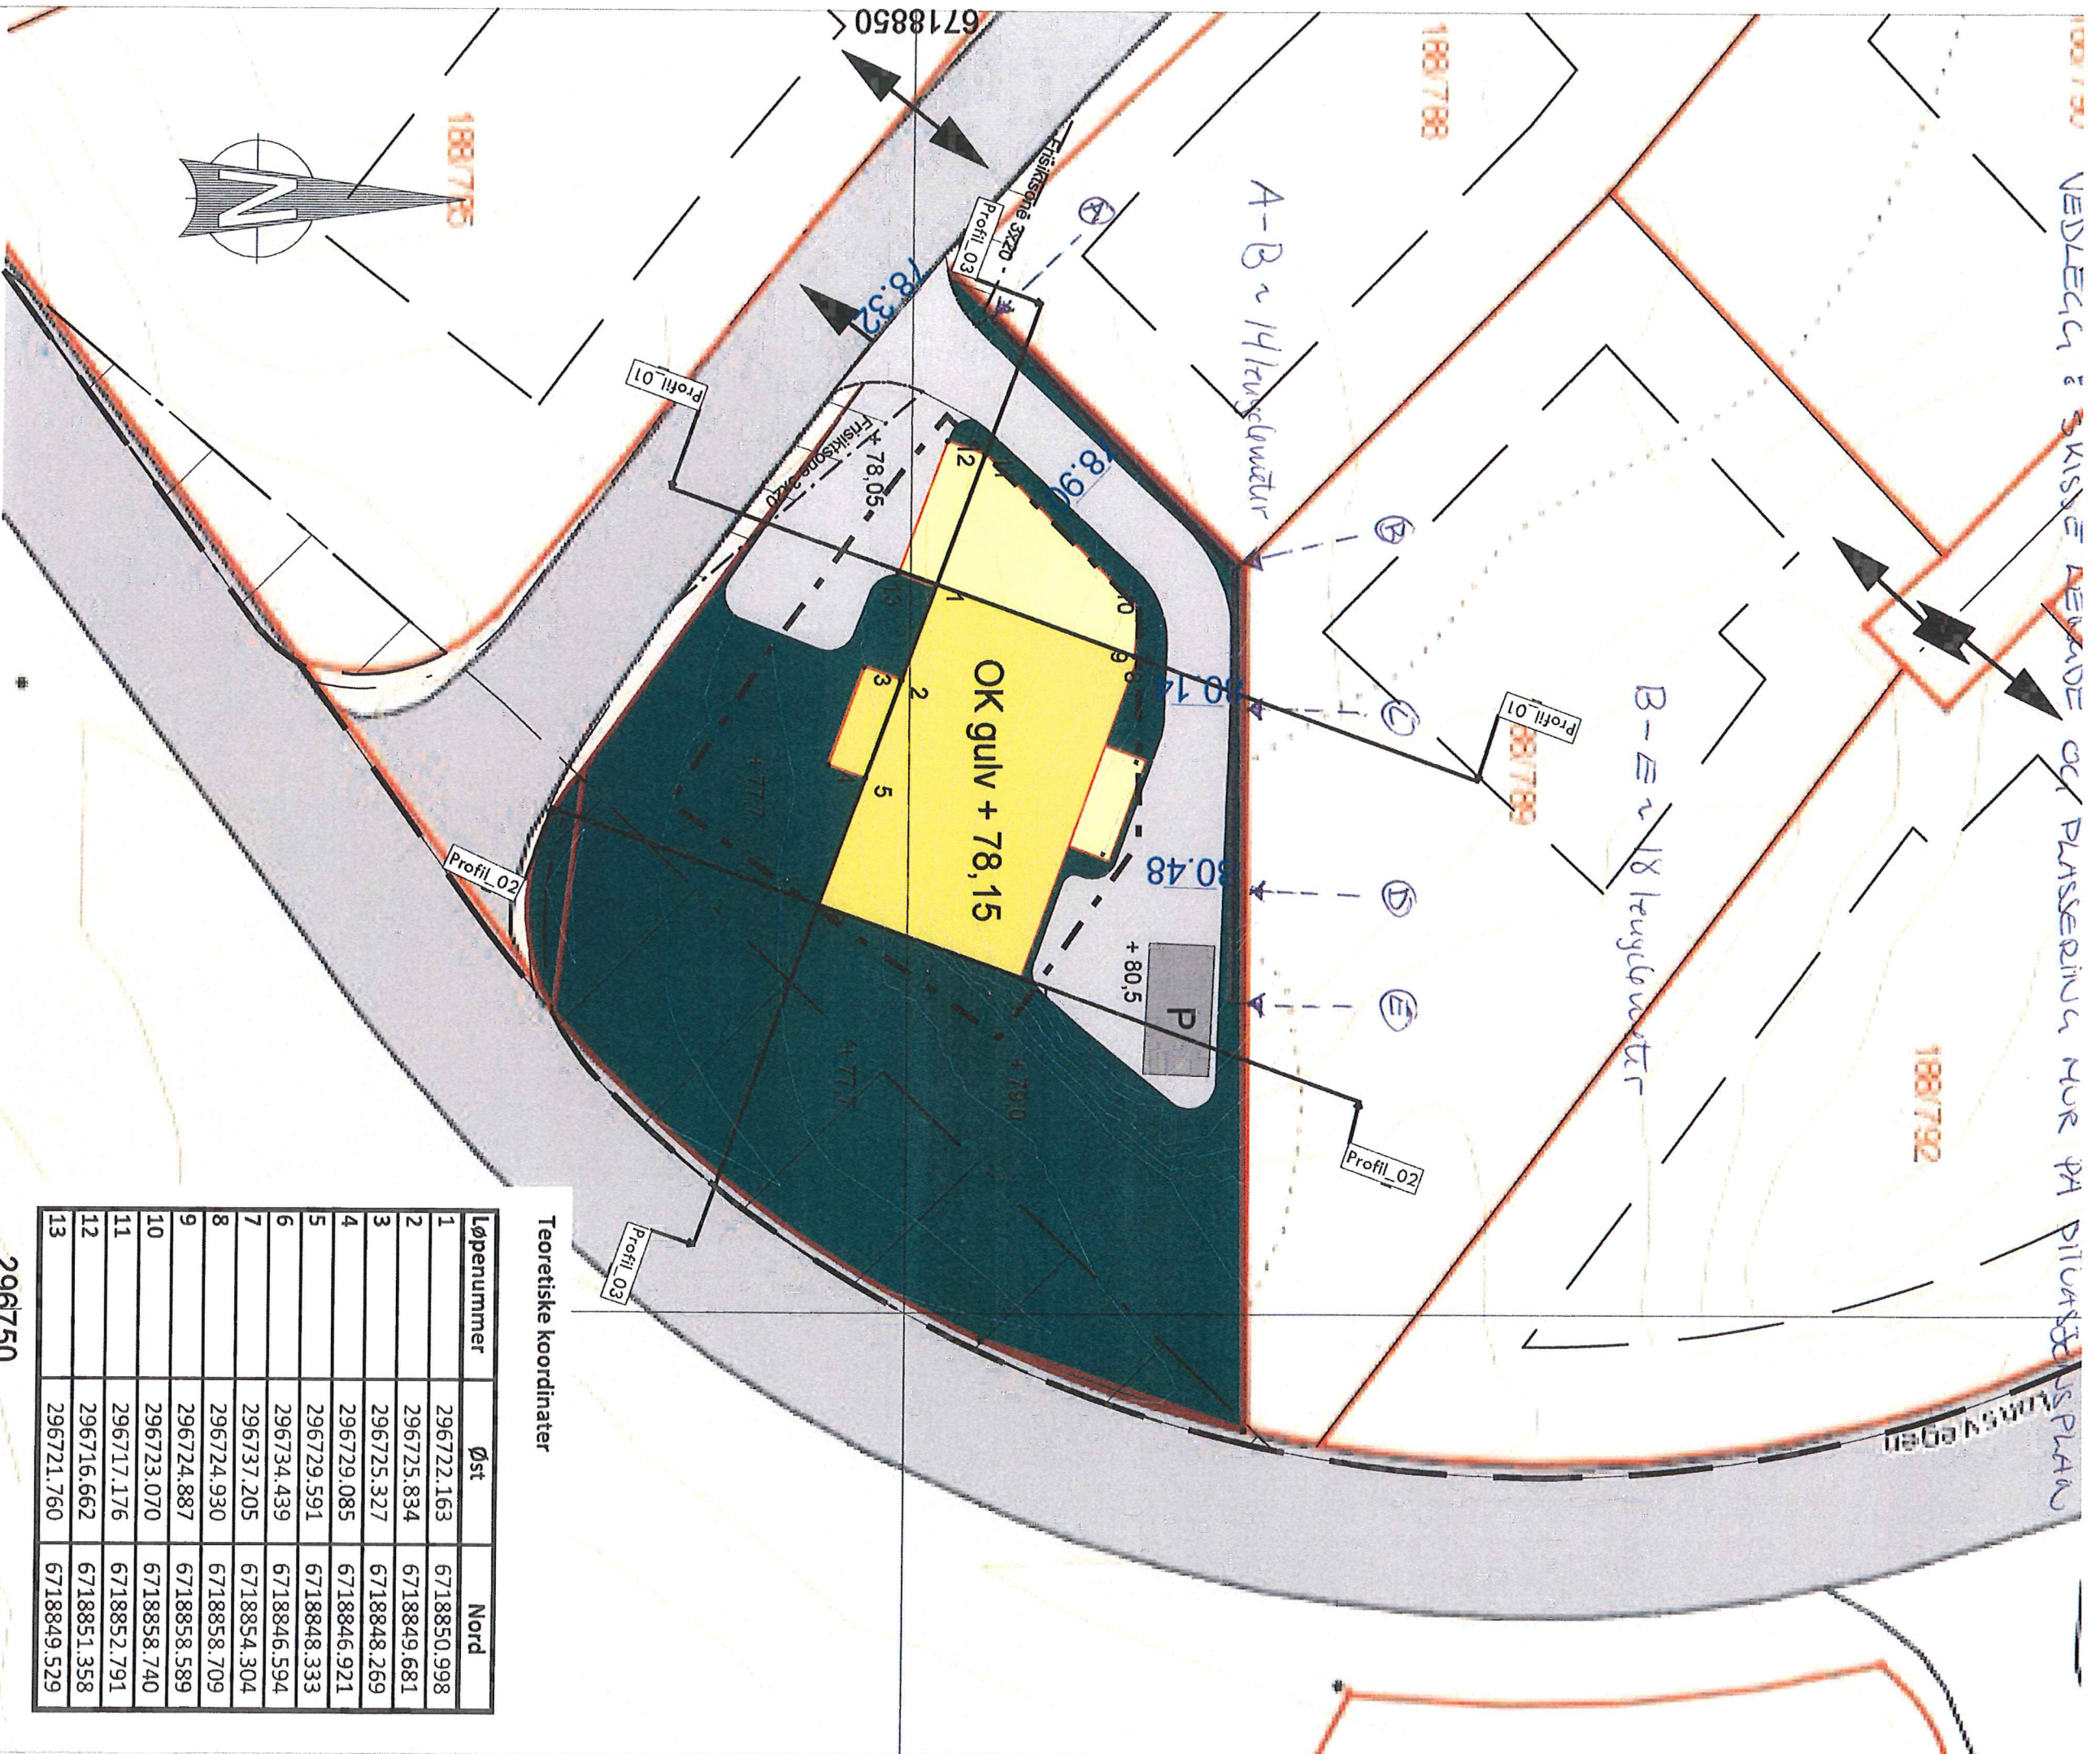

Tegnforklaring

	Bolig
	Garasje
	Grøntområde
	Veg
	Parkering
	Andre sikringssoner

Teoretiske koordinater

Løpenummer	Øst	Nord
1	296722.163	6718850.998
2	296725.834	6718849.681
3	296725.327	6718848.269
4	296729.085	6718846.921
5	296729.591	6718848.333
6	296734.439	6718846.594
7	296737.205	6718854.304
8	296724.930	6718858.709
9	296724.887	6718858.589
10	296723.070	6718858.740
11	296717.176	6718852.791
12	296716.662	6718851.358
13	296721.760	6718849.529

296750
 REV. ANT. REVIDERING GJELDER SIGN. DATO

Villanger & Sønner AS
 Boligtomt Gnr 188, bnr 787 Knarvik
 Lindås kommune

Situasjonsplan

ANKO
 Anko AS
 Fåsengerveien 50C
 5059 Bergen
 Tel +47 5538 7870 Fax +47 5538 7871
 http://www.anko.no

TEGNET sh
 KONTR. gab
 MÅL 1 : 250
 DATO 19 04 2013

SAK NR. TEGN NR. REV.
 906

