


HOVEDPLAN- OPPMÅLING



6500 mm

9300 mm

4300 mm

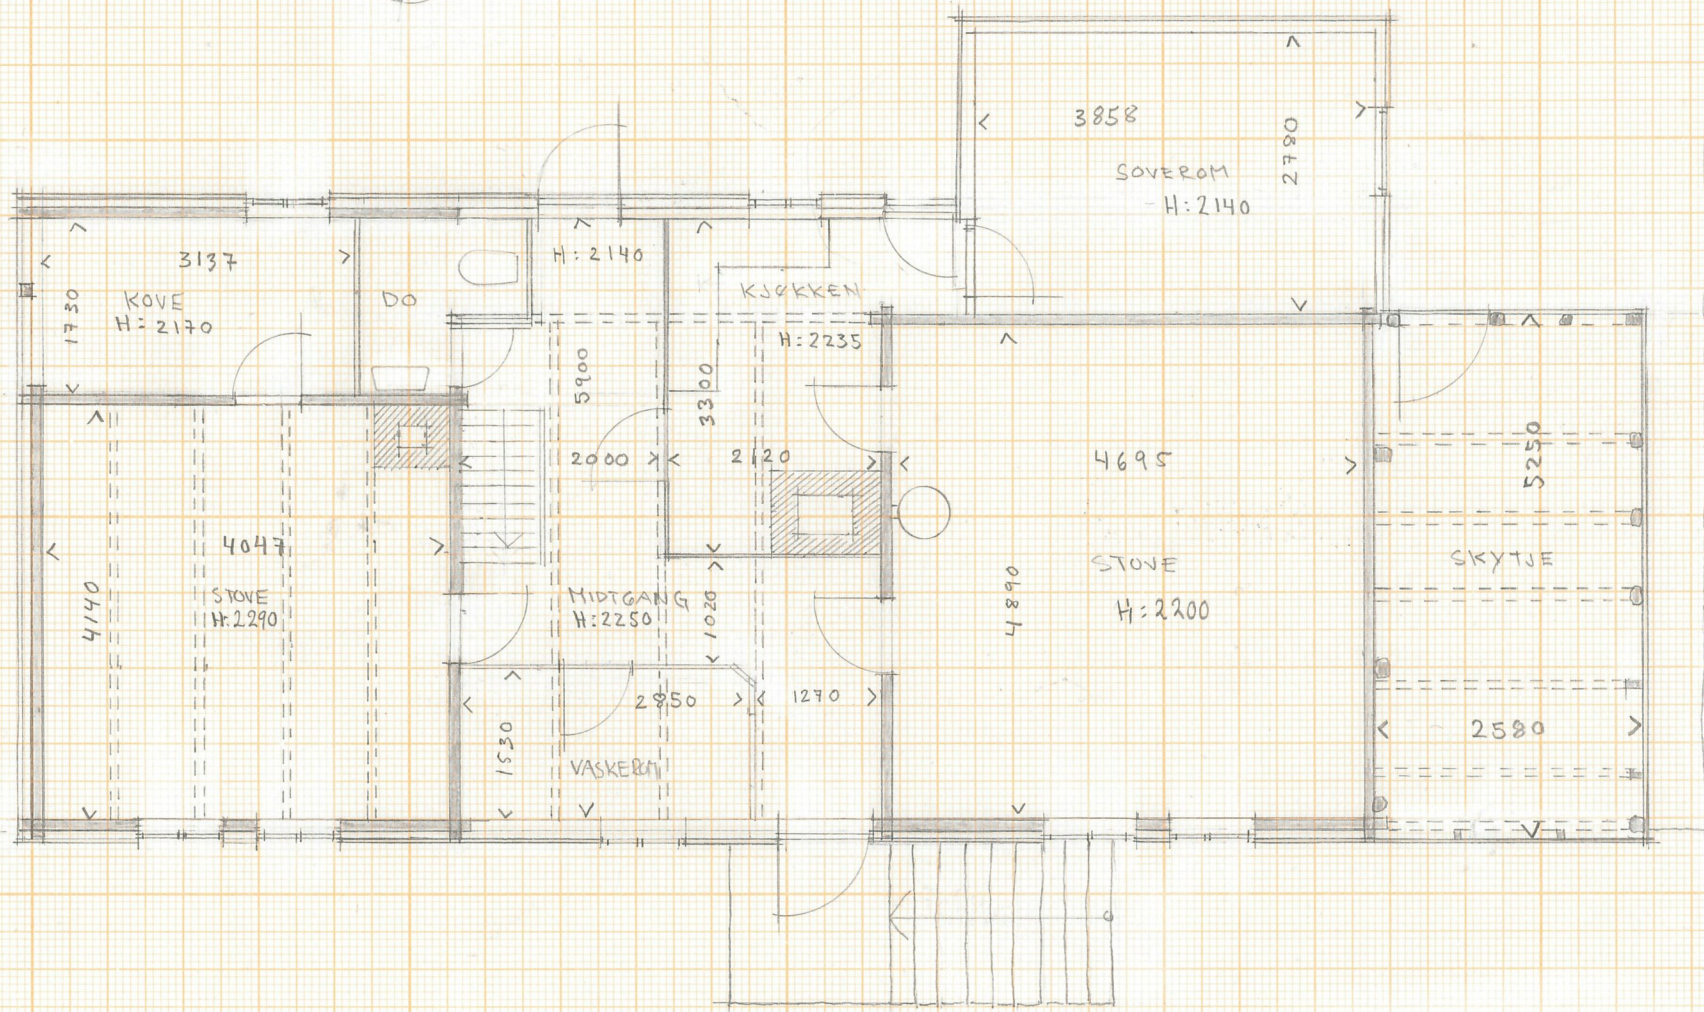

Tiltak: Lemstove Isdal 185/5
 Tiltakshaver: Aina Isdal Haugland
 Byggeadresse: Isdal 77, 5916 Isdalstø

Tegningsfase: **Oppmåling**
 Tegningstittel: Hovedplan- oppmåling eksisterende

Tegnet av: Inga Lindstrøm
 Dato: 25.01.2019

Målestokk 1 : 75
 Format A4