



Generelle kommentarer:  
 - Alle skiftetegn og overensstemmelser tegnet med felt 1:50, om ikke andet er oppgitt på tegning.  
 - Radonmåling ligger under ventilasjonsventilatorer

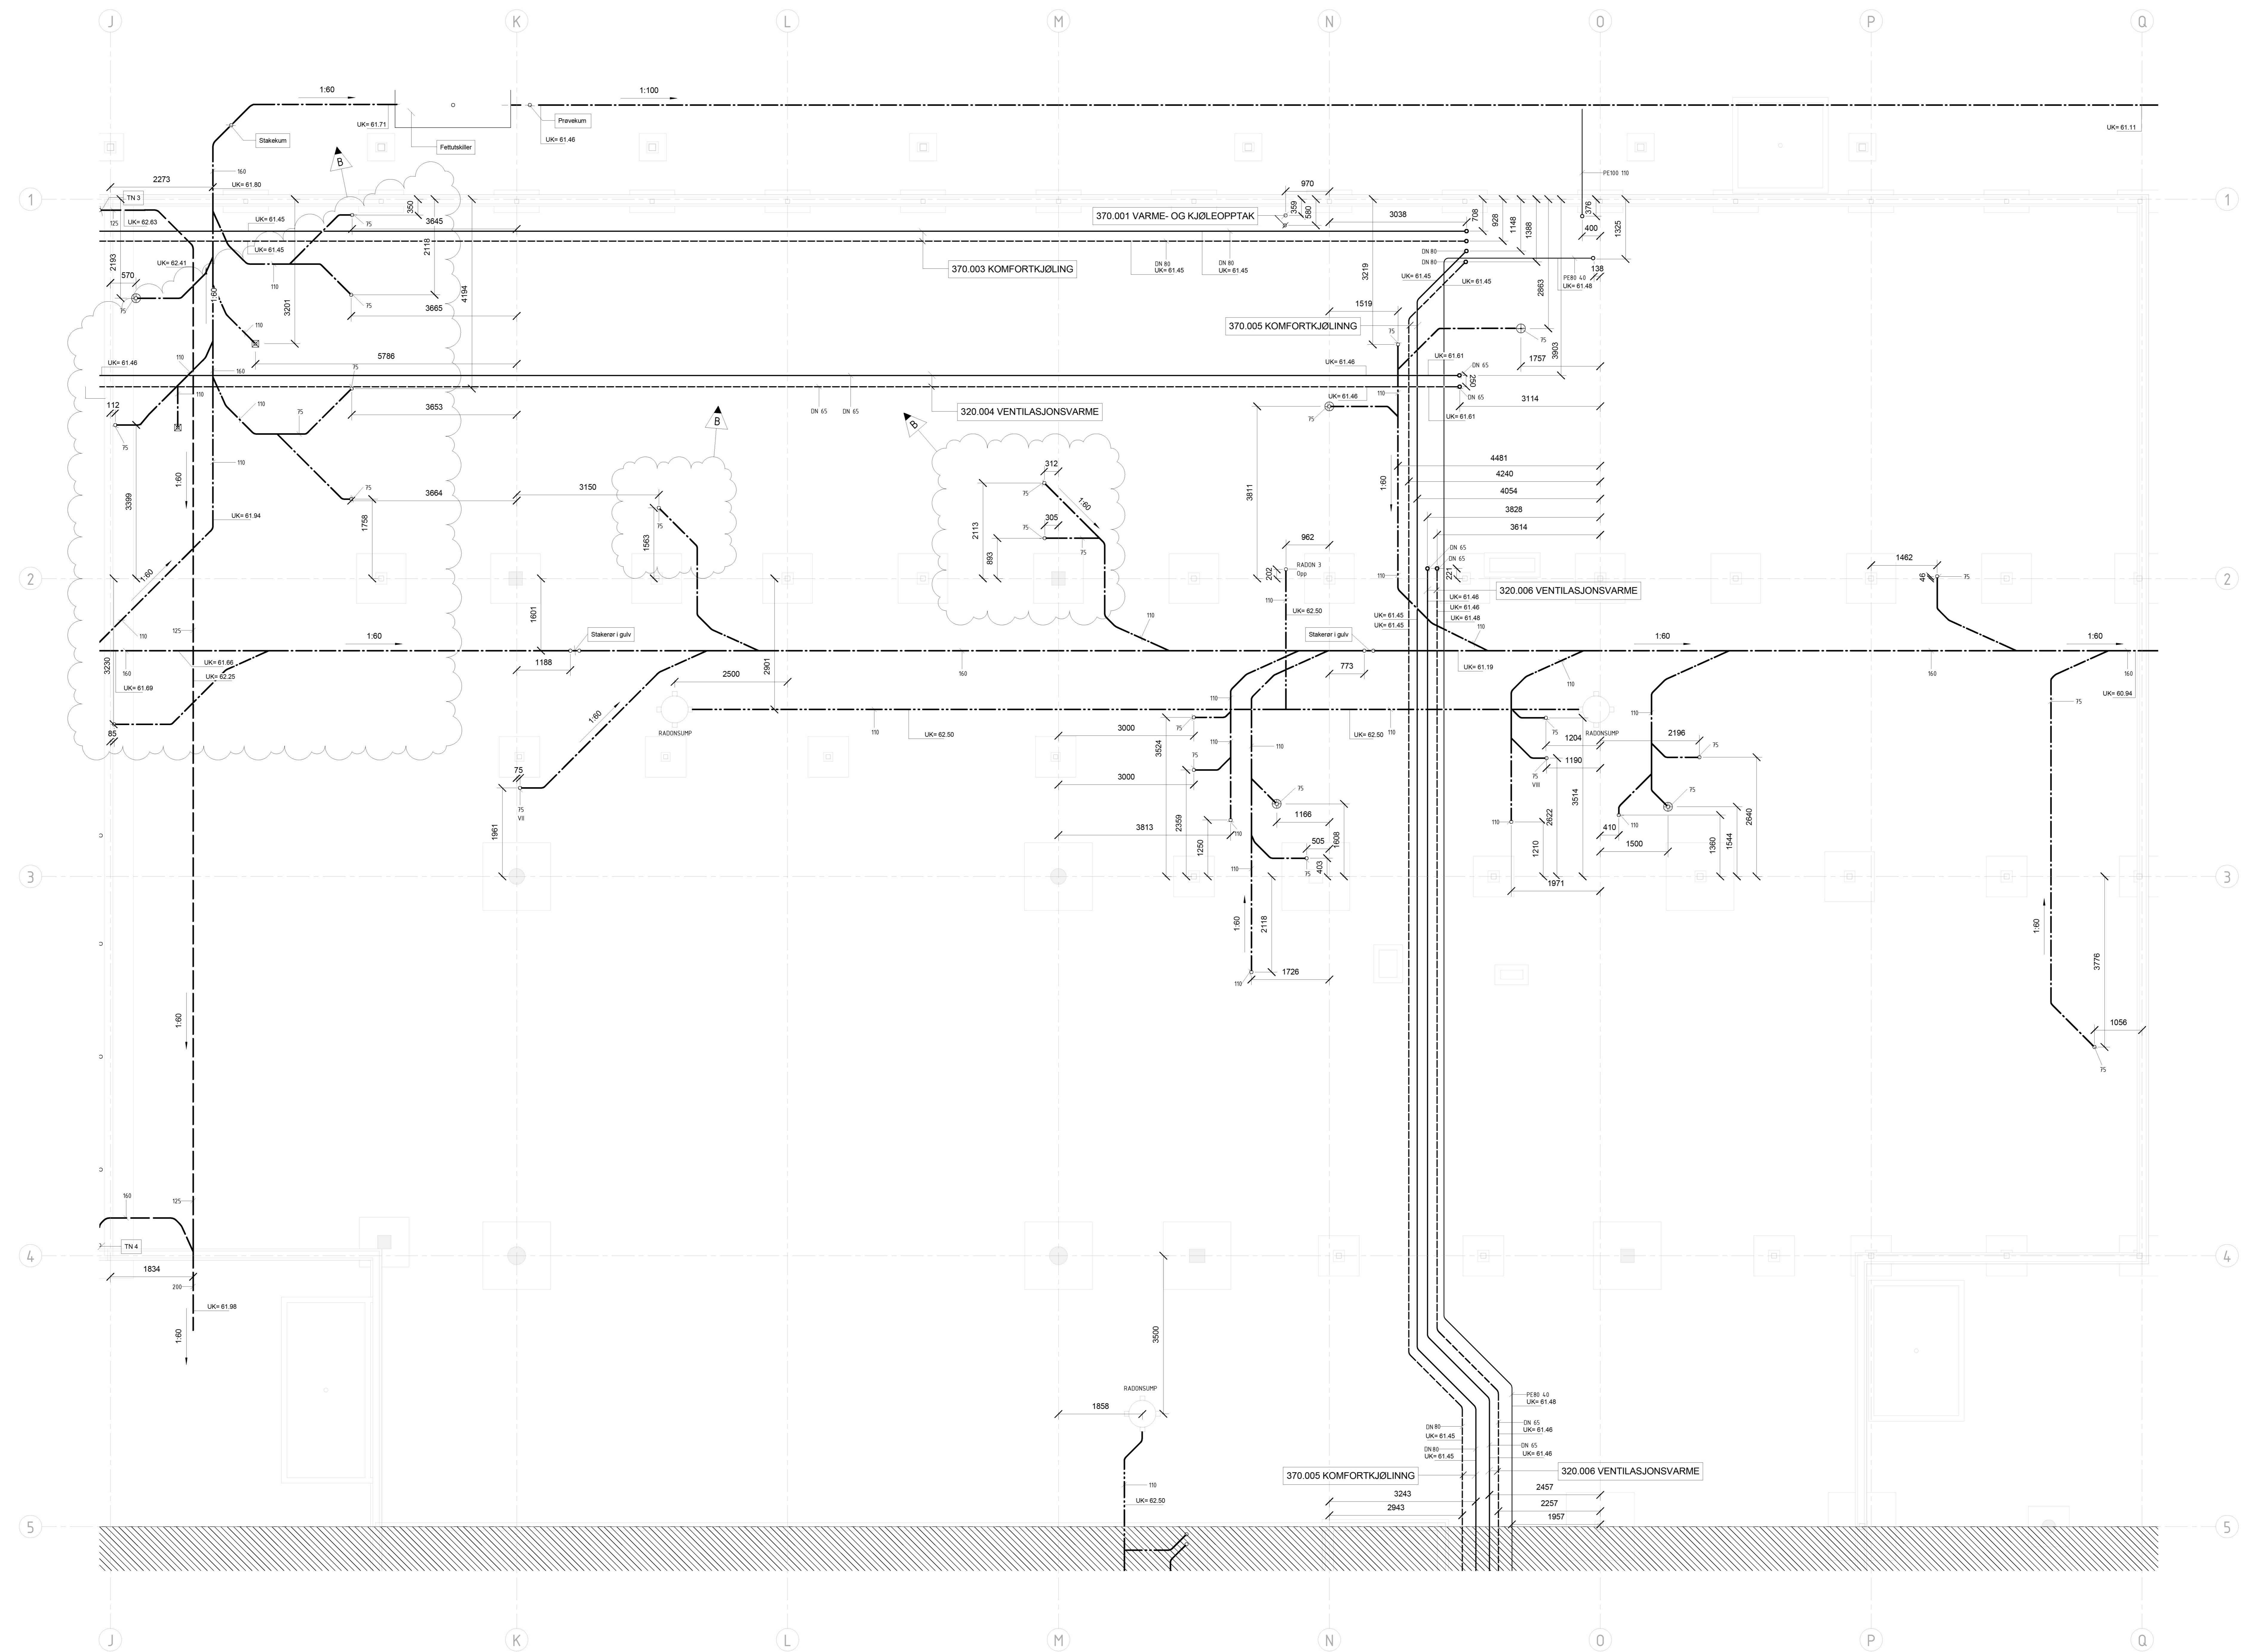

B	15.01.16	Vaskerommet fyllet, justert buennedring i handfyllingskum, justert noen oppsett	OVTO / LHUV
A	12.05.17	Arbeidsbegrensning	OVTO / BINO
Rev.	Rev.	Endring	Rev.

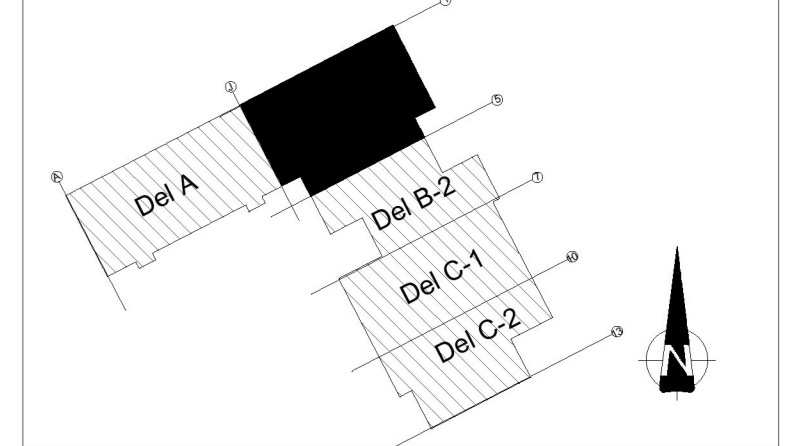

<input type="checkbox"/>	ARK- Og Arkitekt AS
<input type="checkbox"/>	INT-ARK- Og Arkitekt AS
<input type="checkbox"/>	RIV- COWI AS
<input checked="" type="checkbox"/>	RIV- COWI AS
<input type="checkbox"/>	RE- COWI AS
<input type="checkbox"/>	RIVA- COWI AS
<input type="checkbox"/>	RSR- COWI AS
<input type="checkbox"/>	LARK- Norconsult AS
<input type="checkbox"/>	RAMJ- COWI AS

TEKNISSITATUS: **Arbeidsbegrensning**



Dir./Biv: **Tilbehør**  
 Skanska AS  
 Prosjekt: **Knarvik Barneskule**

Tegningnavn: **Bunnledninger, U.etg Del B1**

Målestokk	Org form	Prosj.nr	Dato	Tegnet av	Kont
1:50	AO	A07474	12.05.17	OVTO	BINO
Tegning				Rev	
V30-B1-PL-U-001					B