


-  Målte Grenser
-  Registrerte Grenser
-  Udefinert grenser
-  Terrangmålte grense
-  Konstruert grensepunkt
-  Bolig
-  Bustad m/leilighet
-  Våningshus
-  Store bustader
-  Hytte/feriehus
-  Garasje/uthus
-  Industri/lager
-  Andre bygg

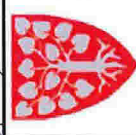

Lindås kommune  
Geodata avdeling

Oversiktskart




Målestokk  
1:2.000

Dato: 2014.08.26  
Sjmf: lhei

Ønr 214 bnr 119,126,138,,148,,149,199

Beliggenhet og høyder må oppfattes som orienterende.

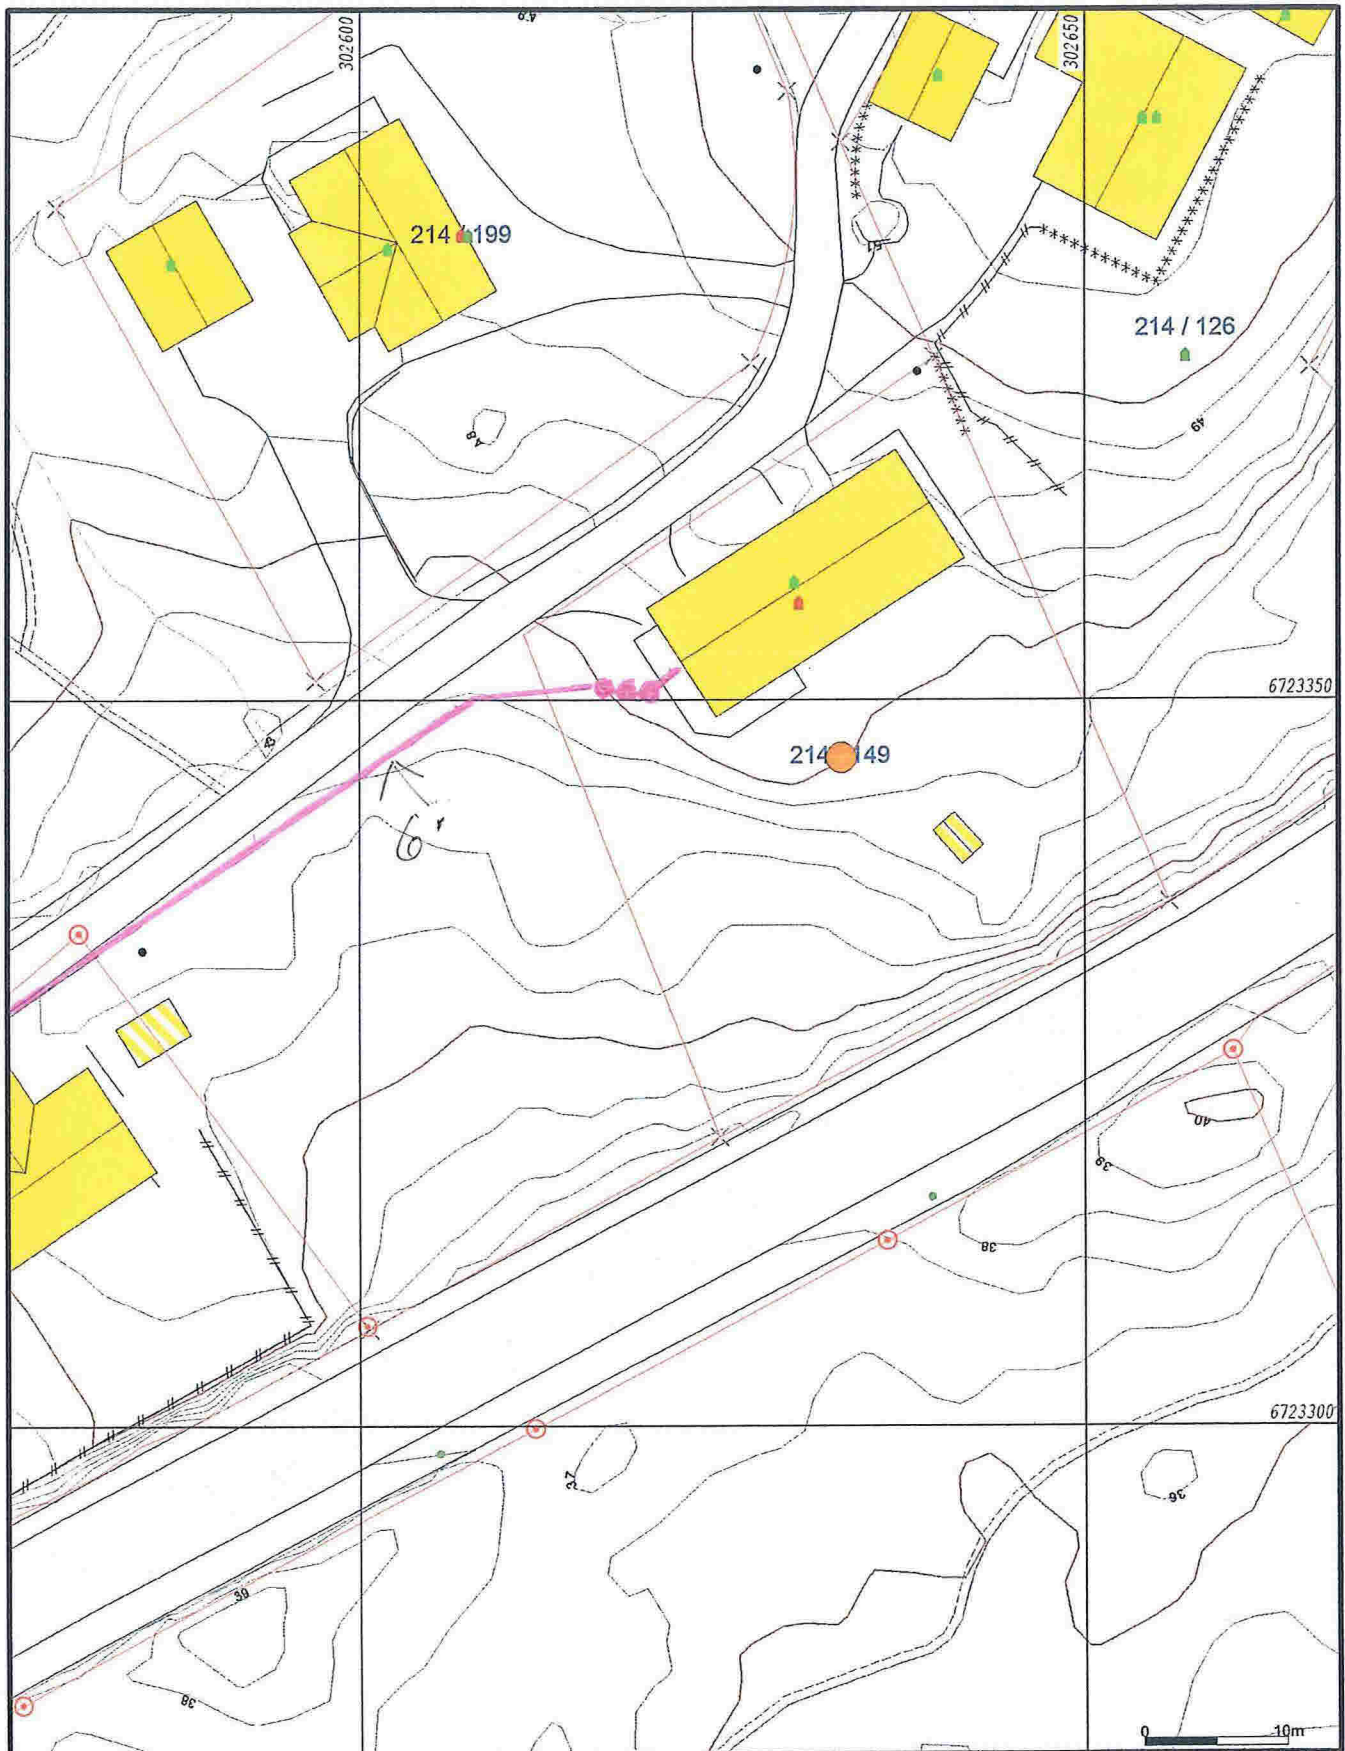

- Målte Grenser
- Registrerte Grenser
- Udefinert grense
- Terrangmålte grense
- Konstruert grensepunkt
- Bolig
- Bustad m/leilighet
- Våningshus
- Storre bustader
- Hytte/feriehus
- Garasje/løhus
- Industri/lager
- Andre bygg

Beliggenhet og høyder må oppfattes som orienterende.



Lindås kommune  
Geodata avdeling

Dato: 2014.08.26  
Sign: liei

Gnr 214 bnr 149



Milleskilt  
1:500