


— Målte Grenser  
 - - Registrerte Grenser  
 Udefinert grenser  
 Terrengmålte grense  
 Konstruert grensepunkt  
 Bolig  
 Bustad m/leilighet  
 Våningshus  
 Større bustader  
 Hytte/feriehus  
 Garasje/uthus  
 Industri/lager  
 Andre bygg


Beliggenhet og høyder må oppfattes som orienterende.  
 Koordinatsystem: UTM(EUREF89) - SONE 32 (EPSG:32632)  
 Høydesystem: (EPSG:)




Lindås kommune  
 Geodtaavdeling  
 Grunnkart FØR grensendringer !

Dato: 2019.02.12  
 Sign: SSO

G.nr. 234, b.nr. 43..



N  
 Målestokk  
 1:500

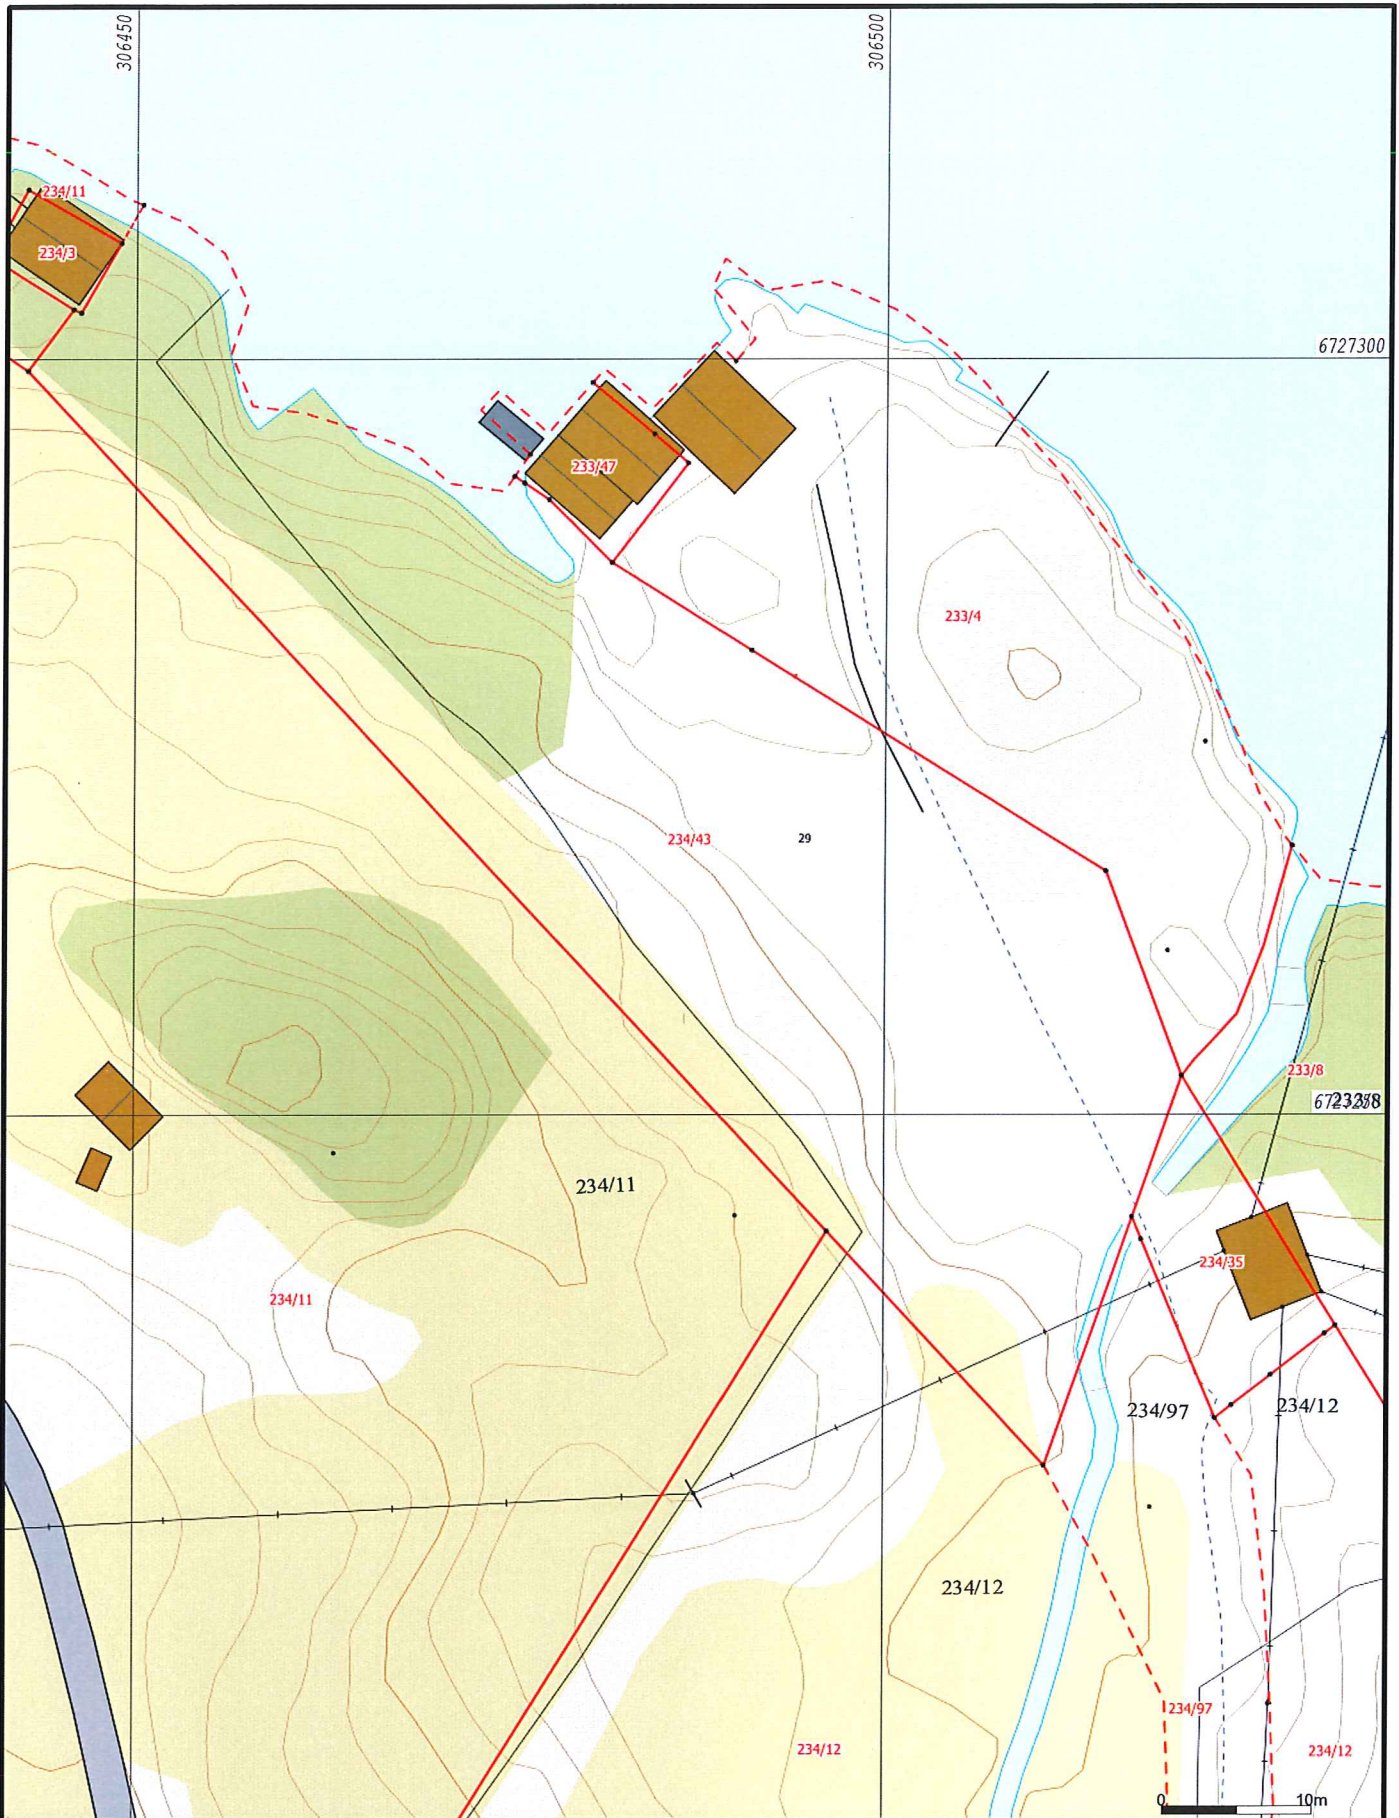

- |  |                        |  |                 |
|--|------------------------|--|-----------------|
|  | Målte Grenser          |  | Våningshus      |
|  | Registrerte Grenser    |  | Større bustader |
|  | Udefinert grenser      |  | Hytte/feriehus  |
|  | Terrengmålte grense    |  | Garasje/uthus   |
|  | Konstruert grensepunkt |  | Industri/lager  |
|  | Bolig                  |  | Andre bygg      |
|  | Bustad m/leilighet     |  |                 |
- Beliggenhet og høyder må oppfattes som orienterende.  
 Koordinatsystem: UTM(EUREF89) - SONE 32 (EPSG:32632)  
 Høydesystem: (EPSG:)



Lindås kommune  
 Geodtaavdeling

A-Grunnkart WMS FØR grenseendringar !


Dato: 2019.02.12

Sign: SSO

G.nr. 234, b.nr. 43..



Målestokk  
 1:500

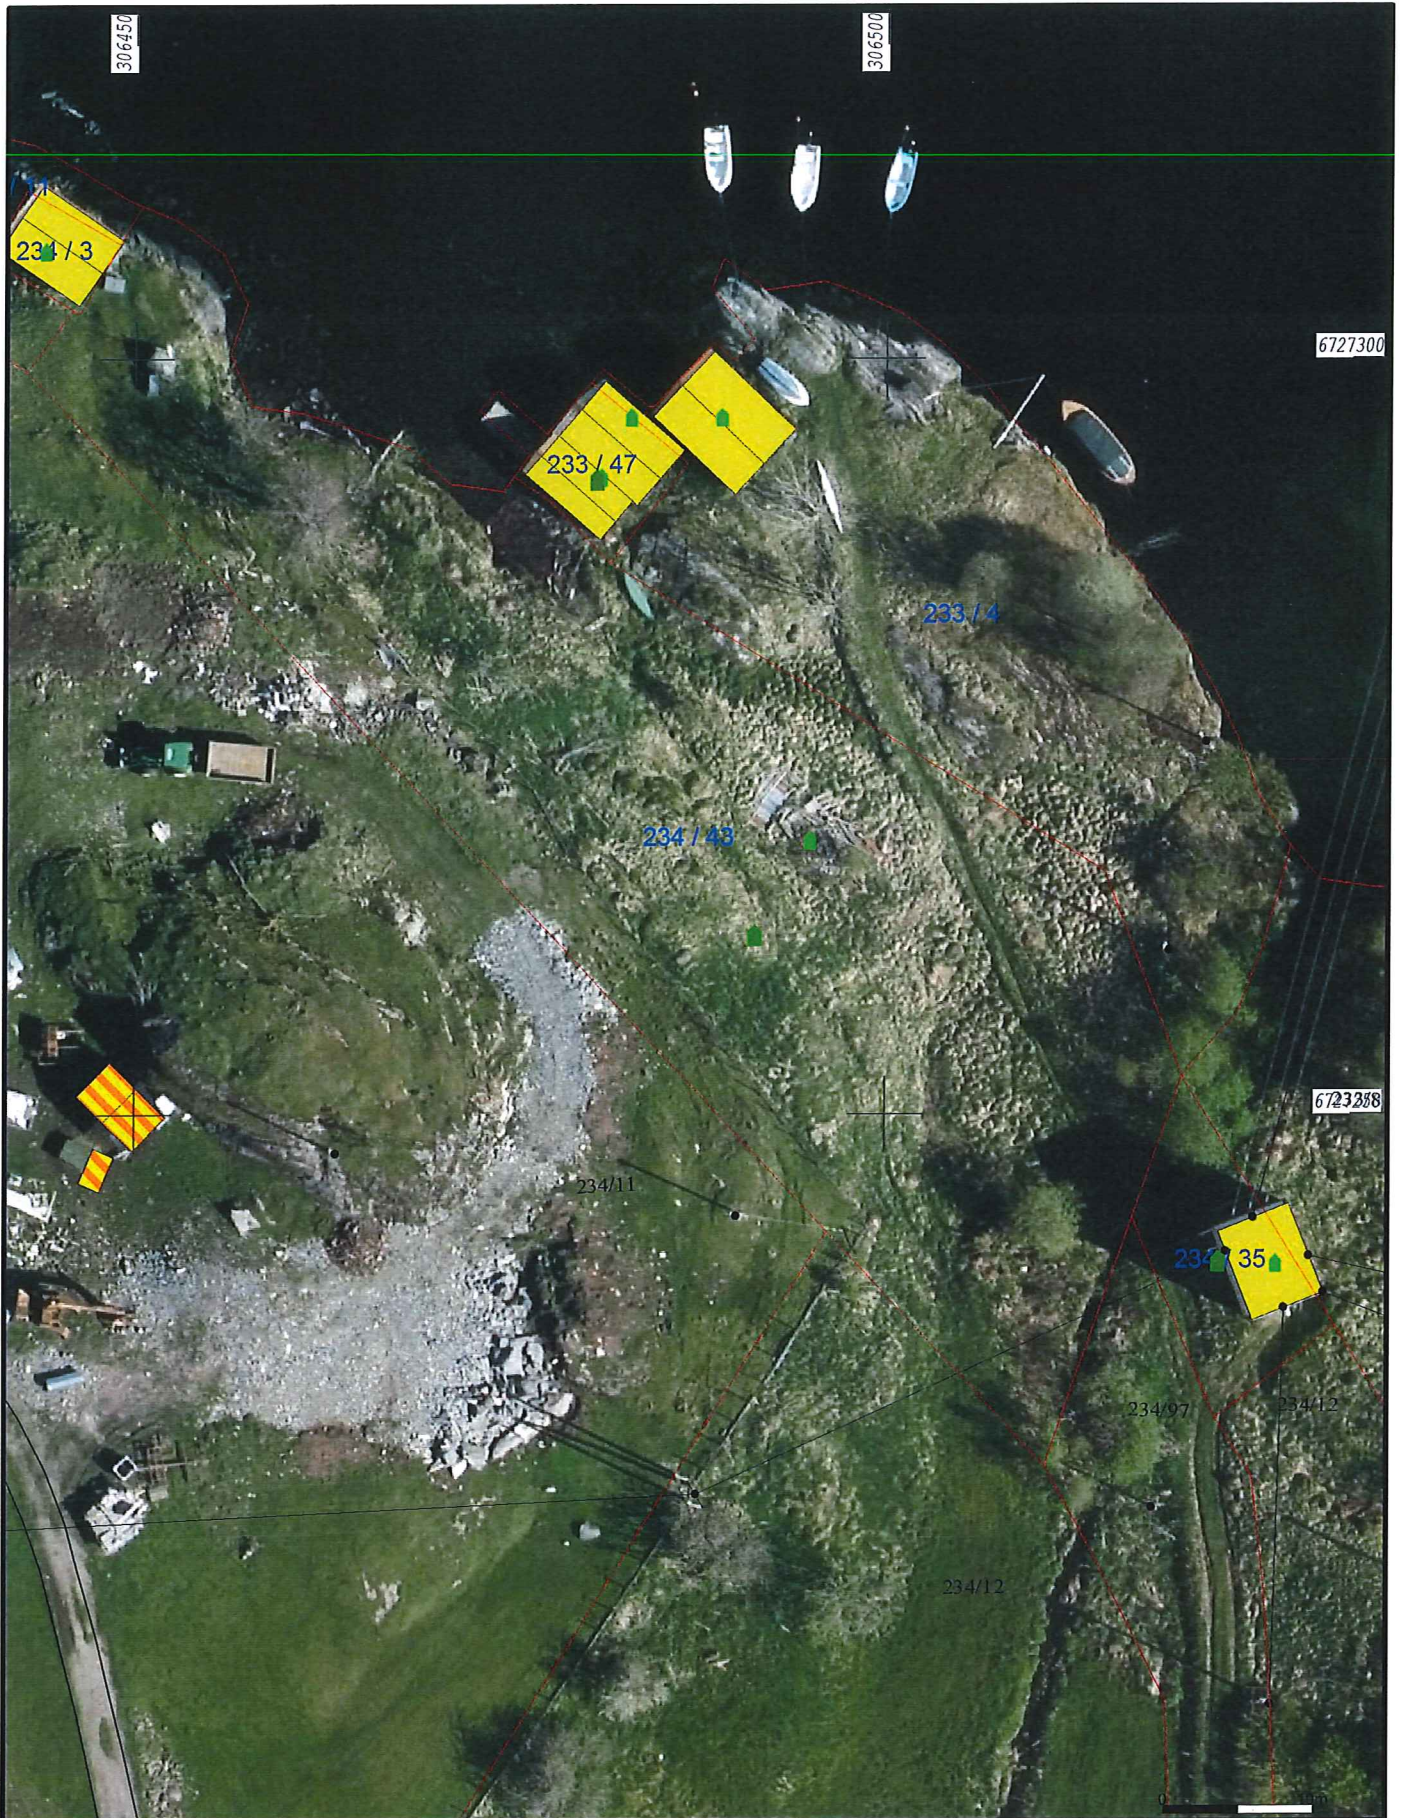

	Målte Grenser		Våningshus
	Registrerte Grenser		Større bustader
	Udefinert		Hytte/feriehus
	Terrengmålt		Garasje/uthus
	Konstruert		Industri/lager
	Bolig		Andre bygg
	Bustad m/leilighet		

Beliggenhet og høyder må oppfattes som orienterende.  
Koordinatsystem: UTM(EUREF89) - SONE 32 (EPSG:32632)  
Høydesystem: (EPSG:)




Lindås kommune  
Geodtaavdeling  
Ortofoto 2015 FØR grenseendringar !



Dato: 2019.02.12  
Sign: SSO

G.nr. 234, b.nr. 43..

Målestokk  
1:500

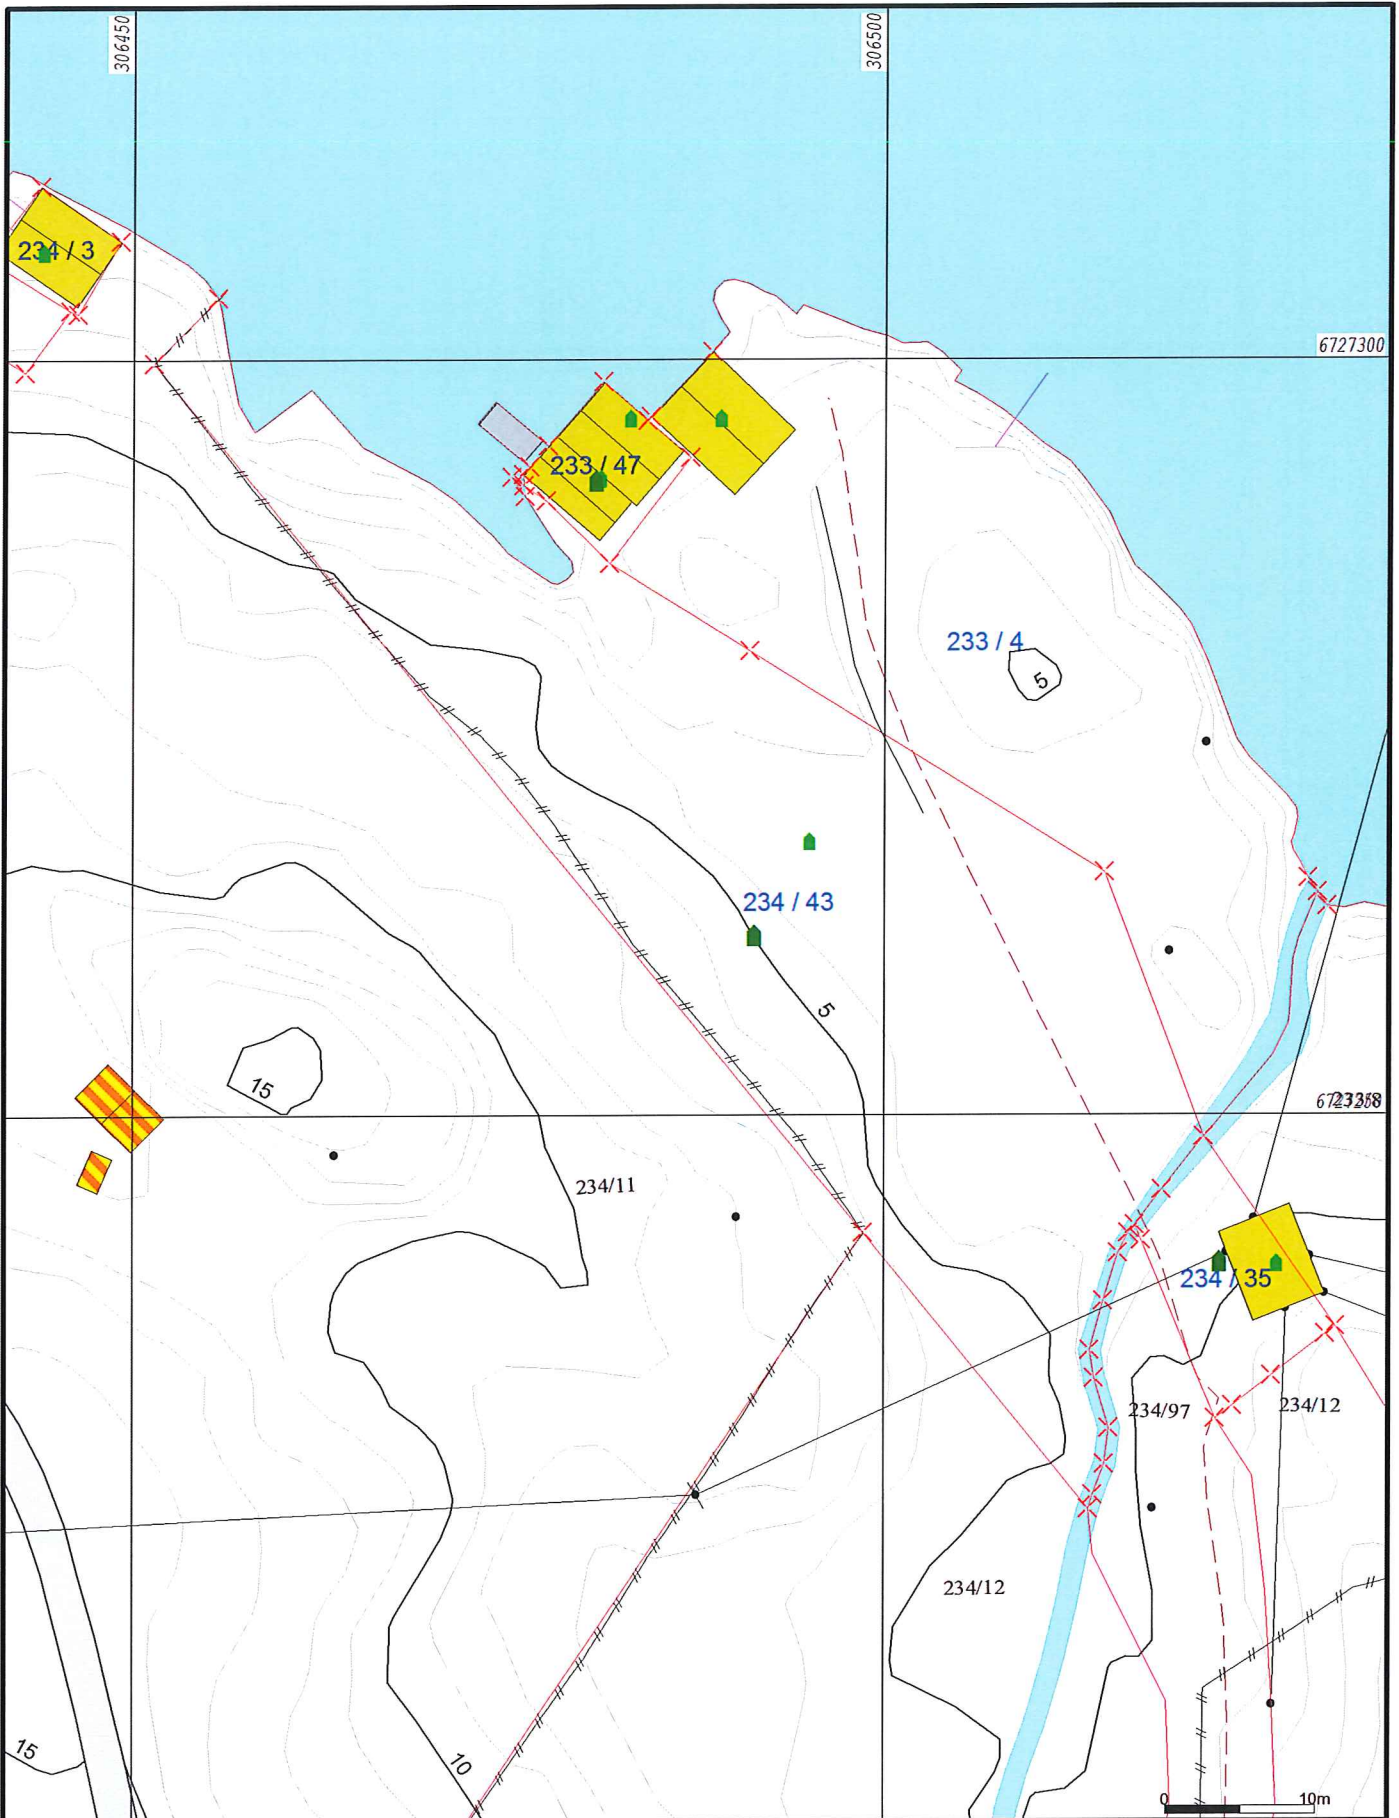

- Målte Grenser
- - - Registrerte Grenser
- x Udefinert grense
- x Terrengmålte grense
- x Konstruert grensepunkt
- Bolig
- Bustad m/leilighet
- Våningshus
- Større bustader
- Hytte/feriehus
- Garasje/uthus
- Industri/lager
- Andre bygg

Beliggenhet og høyder må oppfattes som orienterende.  
 Koordinatsystem: UTM(EUREF89) - SONE 32 (EPSG:32632)  
 Høydesystem: (EPSG:)




Lindås kommune  
 Geodtaavdeling  
 Grunnkart ETTER grenseendringar !

Dato: 2019.02.18  
 Sign: SSO

G.nr. 234, b.nr. 43.



Målestokk  
 1:500

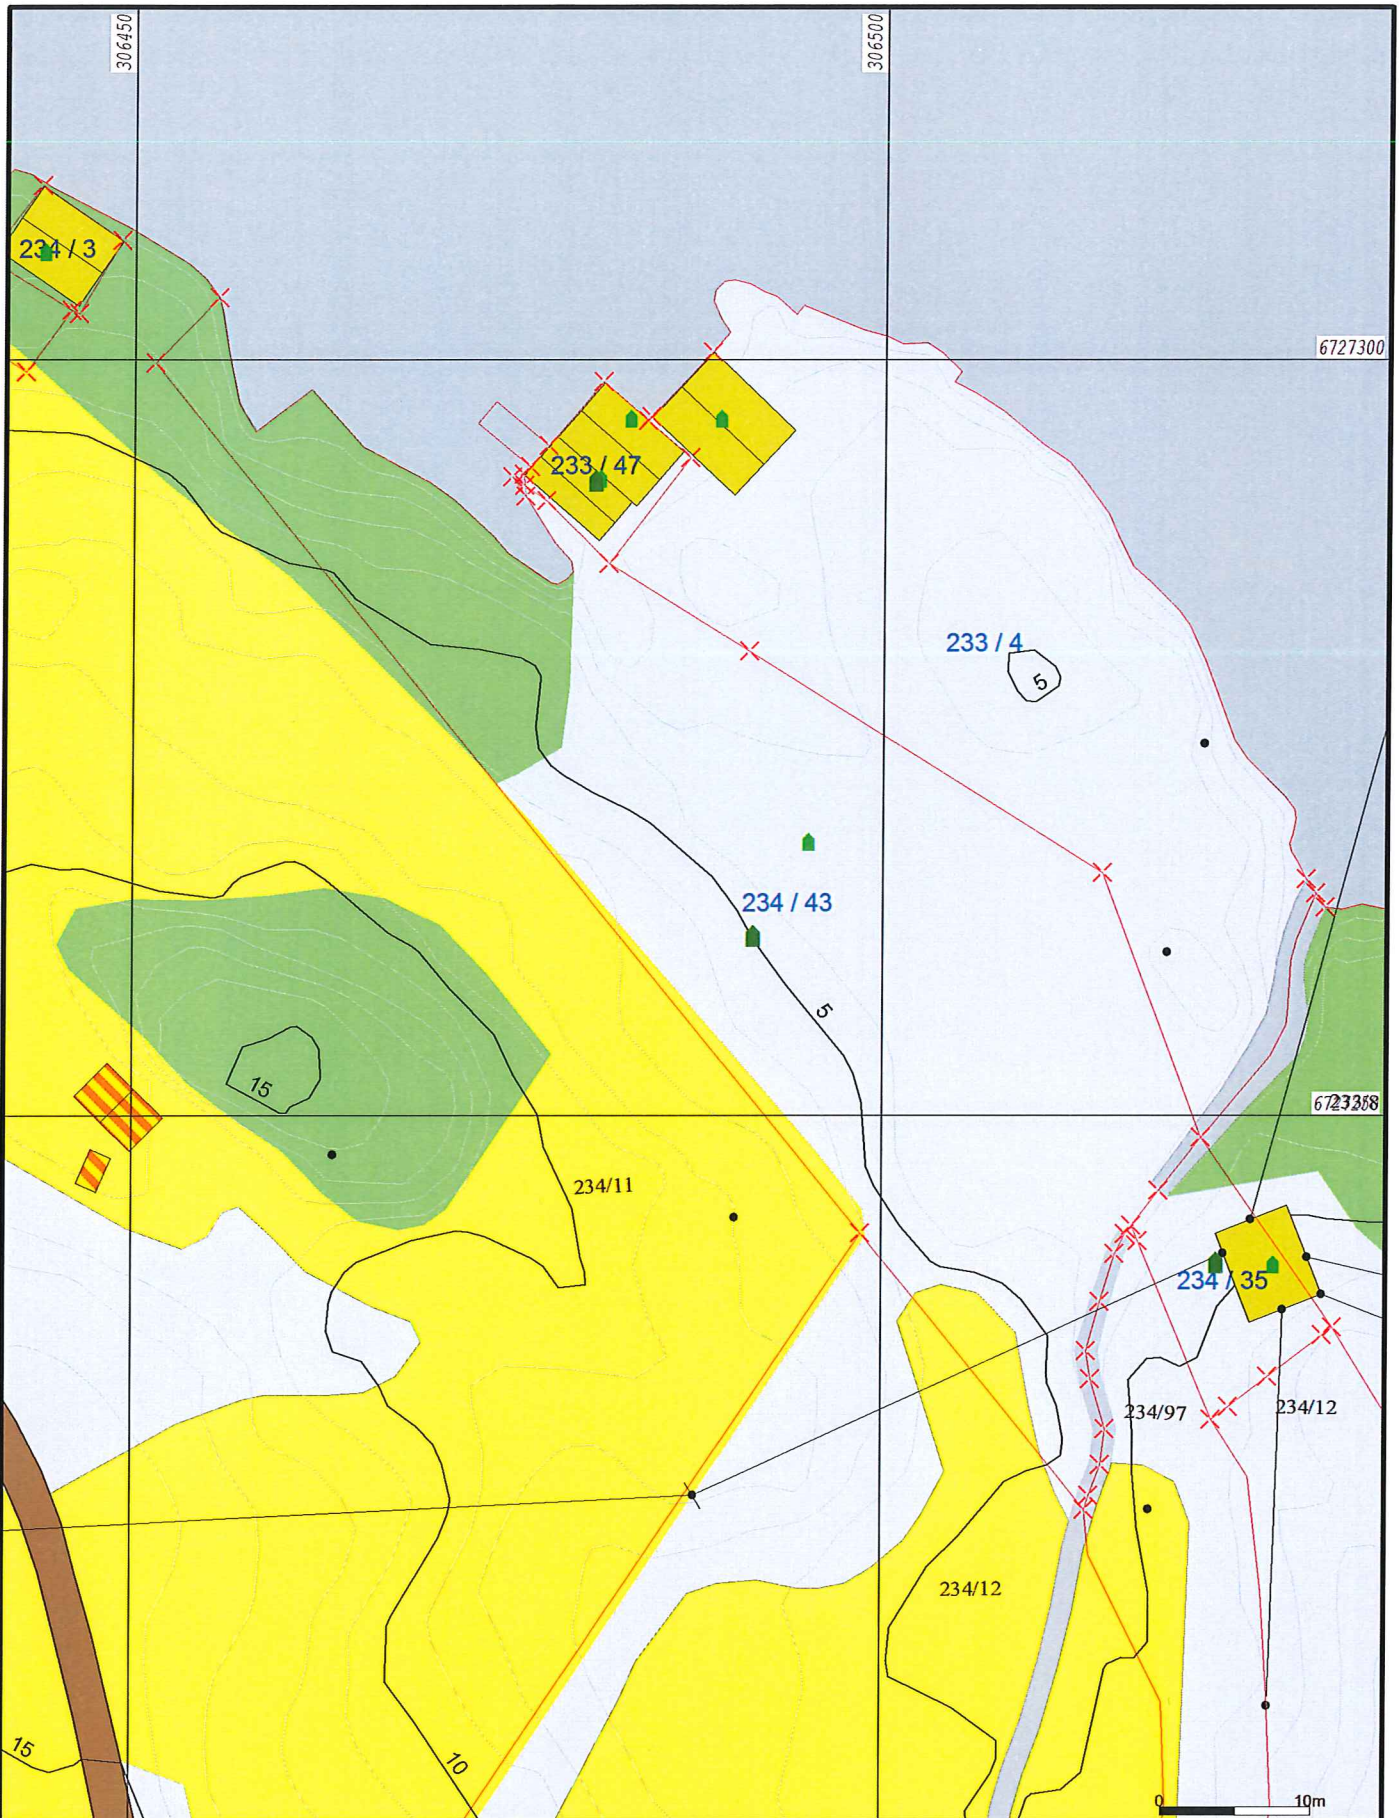

Myr	Beite	Ur
Barmyr	Barskog	
Blandingsmyr	Blandingskog	
Lauvmyr	Lauvskog	
Jordmyr	Anna jorddekt flatm	
Dyrka mark	Grunnlendt	
Overflatedyrka	Fjell	




Lindås kommune  
Geodtaavdeling

Gardskart-AR5 ETTER grenseendringar !

Dato: 2019.02.18  
Sign: SSO

G.nr. 234, b.nr. 43.

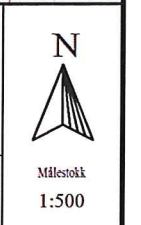

Beliggenhet og høyer må oppfattes som orienterende.  
Koordinatsystem: UTM(EUREF89) - SONE 32 (EPSG:32632)  
Høydssystem: (EPSG:)



— Målte Grenser  
 - Registrerte Grenser  
 Udefinert  
 Terrengmålt  
 Konstruert  
 Bolig  
 Bustad m/leilighet  
 Våningshus  
 Større bustader  
 Hytte/feriehus  
 Garasje/uthus  
 Industri/lager  
 Andre bygg

Beliggenhet og høyder må oppfattes som orienterende.  
 Koordinatsystem: UTM(EUREF89) - SONE 32 (EPSG:32632)  
 Høydesystem: (EPSG:)



Lindås kommune  
 Geodtaavdeling  
 Ortofoto 2015 ETTER grenseendringar !

Dato: 2019.02.18  
 Sign: SSO

G.nr. 234, b.nr. 43.



Målestokk  
 1:500