



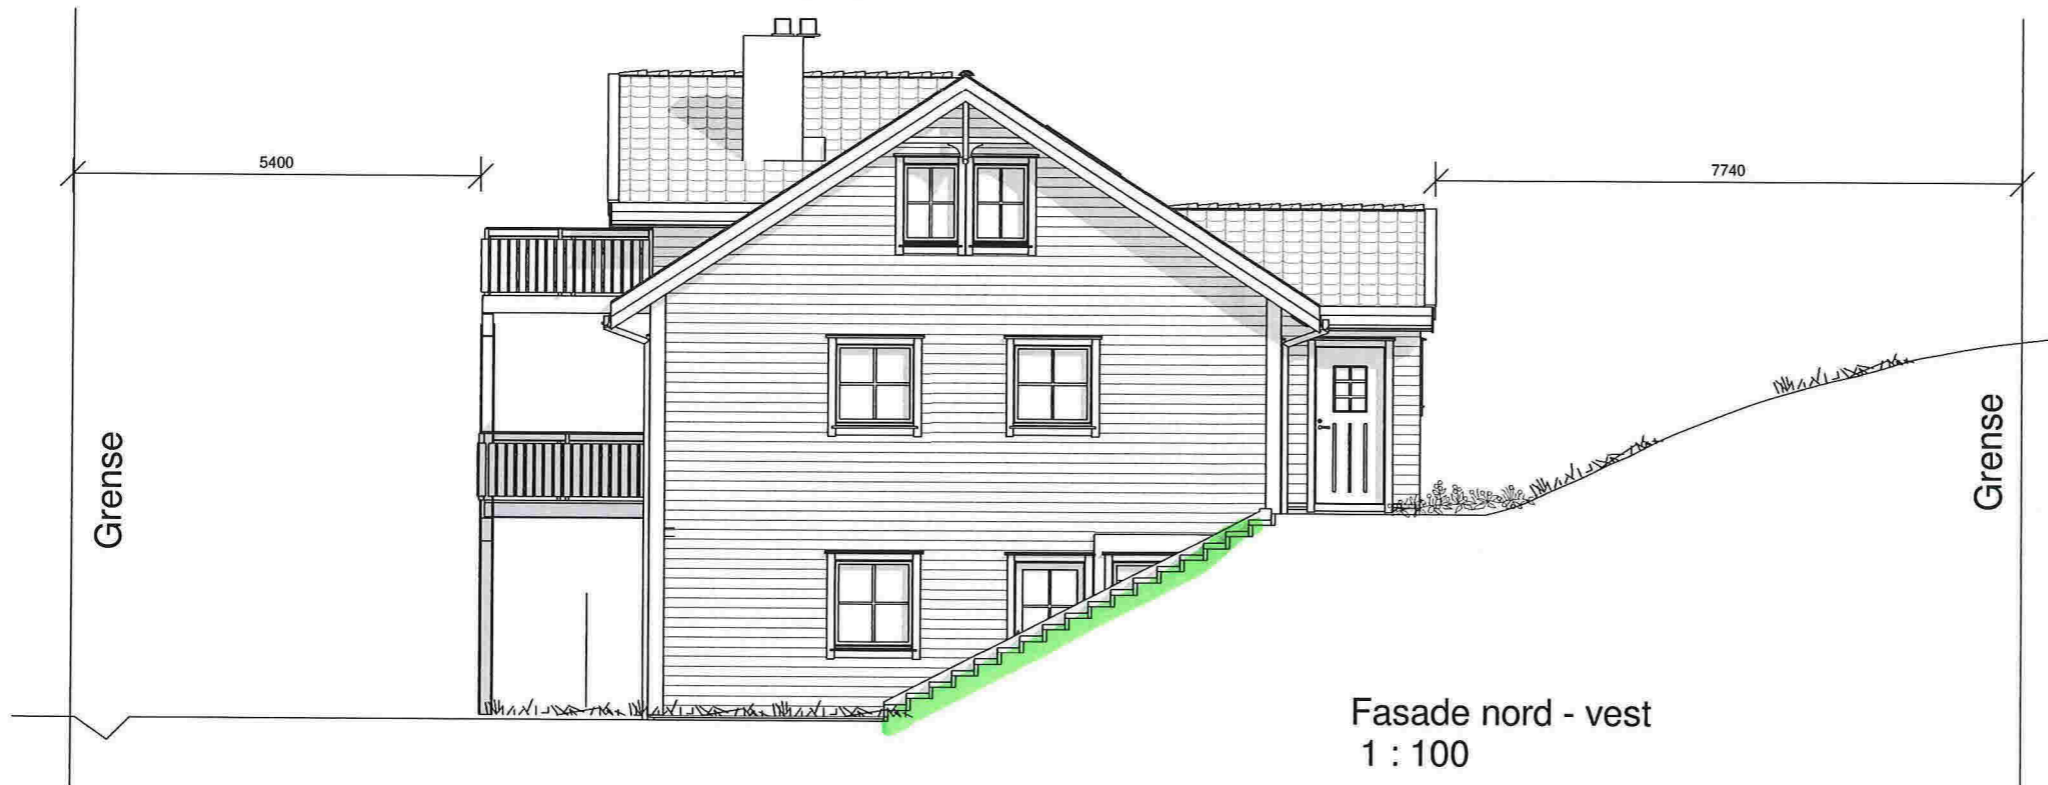

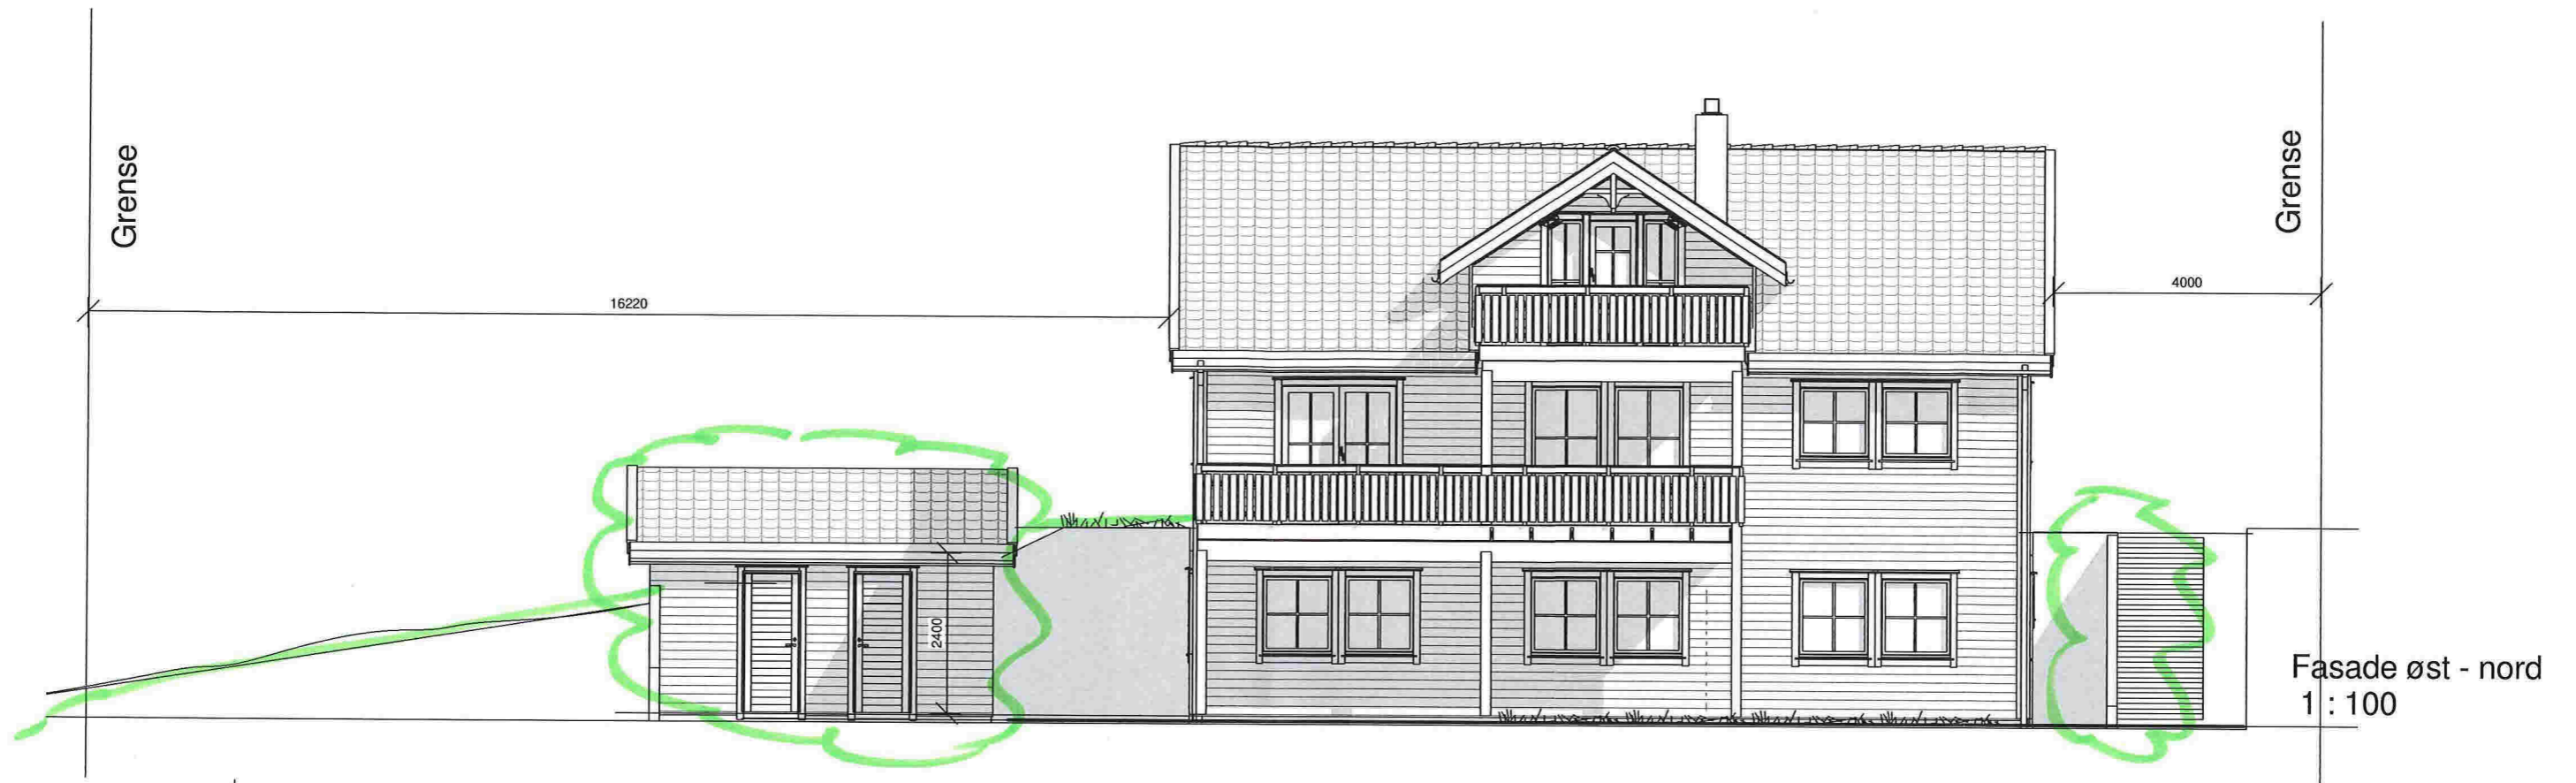

© Denne tegning må ikke kopieres eller benyttes ved foretagender som Mesterhus Norge eller utførende tegnekontor ikke medvirker i.



ANMERKNINGER:


- Mål refereres til utside bindingsverk
- SYMBOLFORKLARING:
-  Kotehøyde
-  Høyder
-  Eksisterende terreng
-  Planert terreng

REV:	DATO:	REVISJON:	SIGN:
05.02.2014		Kunde revisjon	
07.08.2014		Checker	


BYGGEFIRMA
 **Nilsen & Andersen AS**
MESTERHUS

TILTAKSHAVER: Tommy Fauske	Utarbeidet av: Byggfirma Nilsen & Andersen AS Salhusvegen 55 5131 NYBORG
BYGGEPLASS: Midtgård-Leknes	G.nr/B.nr: 196/161
KOMMUNE: LINDÅS	firmapost@nilsenogandersen.no www.nilsenogandersen.no

TEGN, INNHOLD: Fasade øst - nord og nord - vest	TILTAKSART: Enebolig	MÅL: 1 : 100
PROSJEKT: Grete Tomt 18	ARKITEKT: SB	DATO: 29.01.2014
PROSJEKT NR: 878	TEGN: SB	TEGN.NR: 05

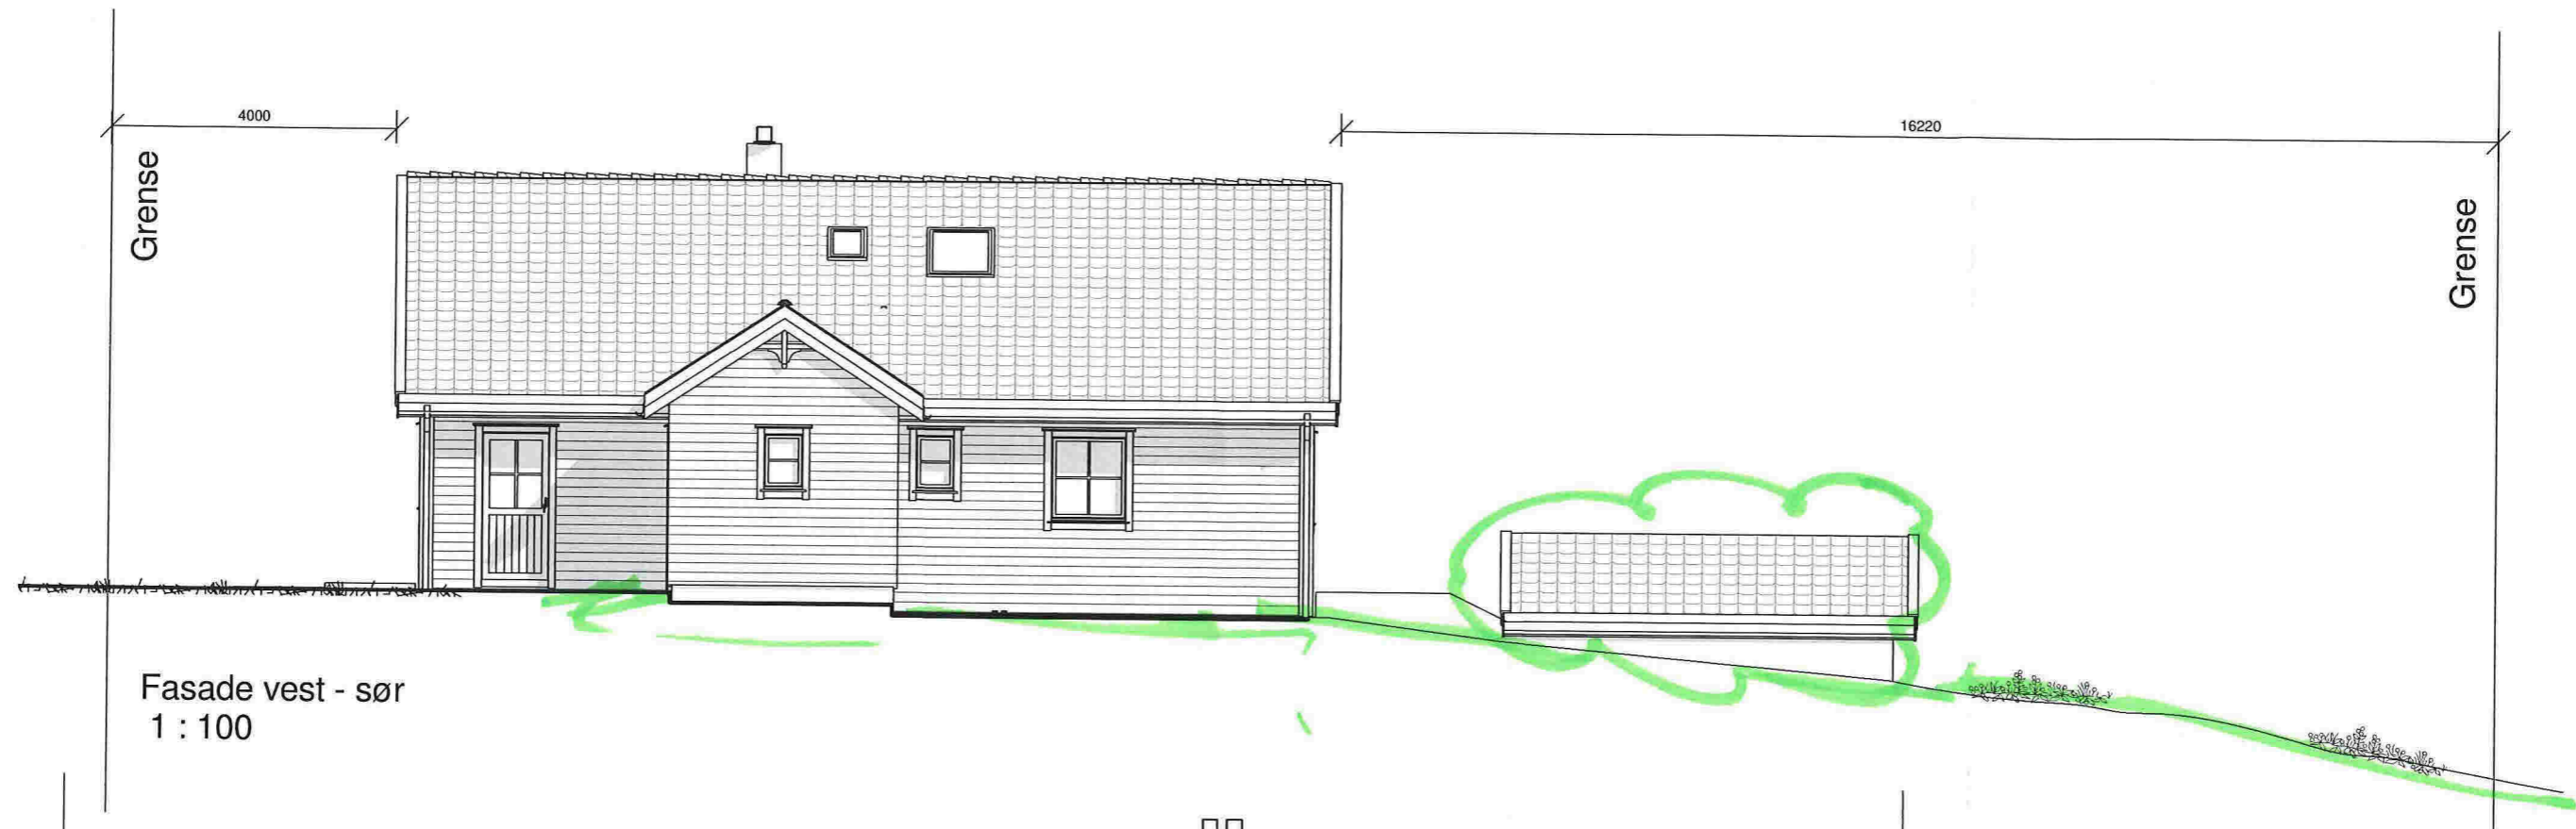

Fasade vest - sør
1 : 100

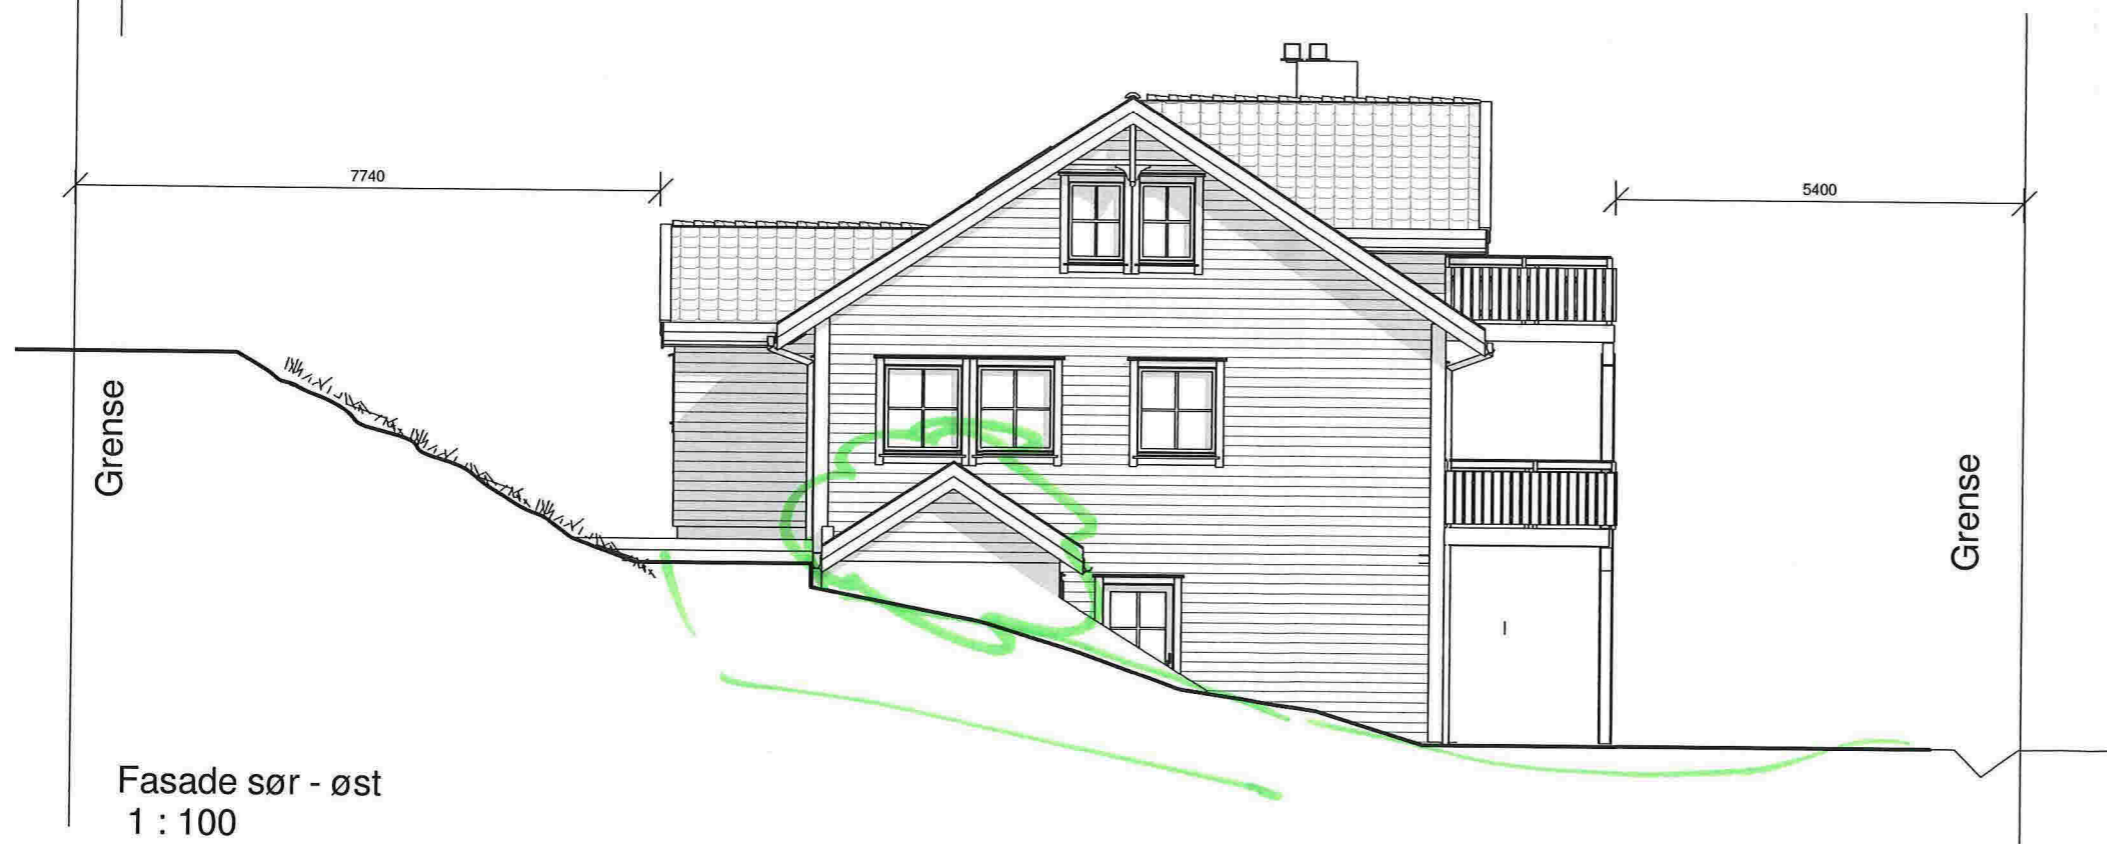

Fasade sør - øst
1 : 100

ANMERKNINGER:

- Mål refereres til utside bindingsverk

SYMBOLFORKLARING;

⊕ Kotehøyde

↙ ? Høyder

--- Eksisterende terreng

— Planert terreng

REV:	DATO:	REVISJON:	SIGN:
	05.02.2014	Kunde revisjon	
	07.08.2014	Checker	


BYGGEFIRMA

Nilsen & Andersen as

MESTERHUS

TILTAKSHAVER:	Tommy Fauske
BYGGEPLASS:	Midtgård-Leknes
G.nr/B.nr:	196/161
KOMMUNE:	LINDÅS
Utarbeidet av:	Byggefirma Nilsen & Andersen AS Salhusvegen 55 5131 NYBORG
	firmapost@nilsenogandersen.no www.nilsenogandersen.no

TEGN, INNHOLD:	Fasade sør - øst og vest - sør	TILTAKSART:	Enebolig	MÅL:	1 : 100
PROSJEKT:	Grete Tomt 18				
ARKITEKT:	SB	DATO:	29.01.2014	TEGN:	SB
PROSJEKT NR:	878	TEGN.NR:	06		

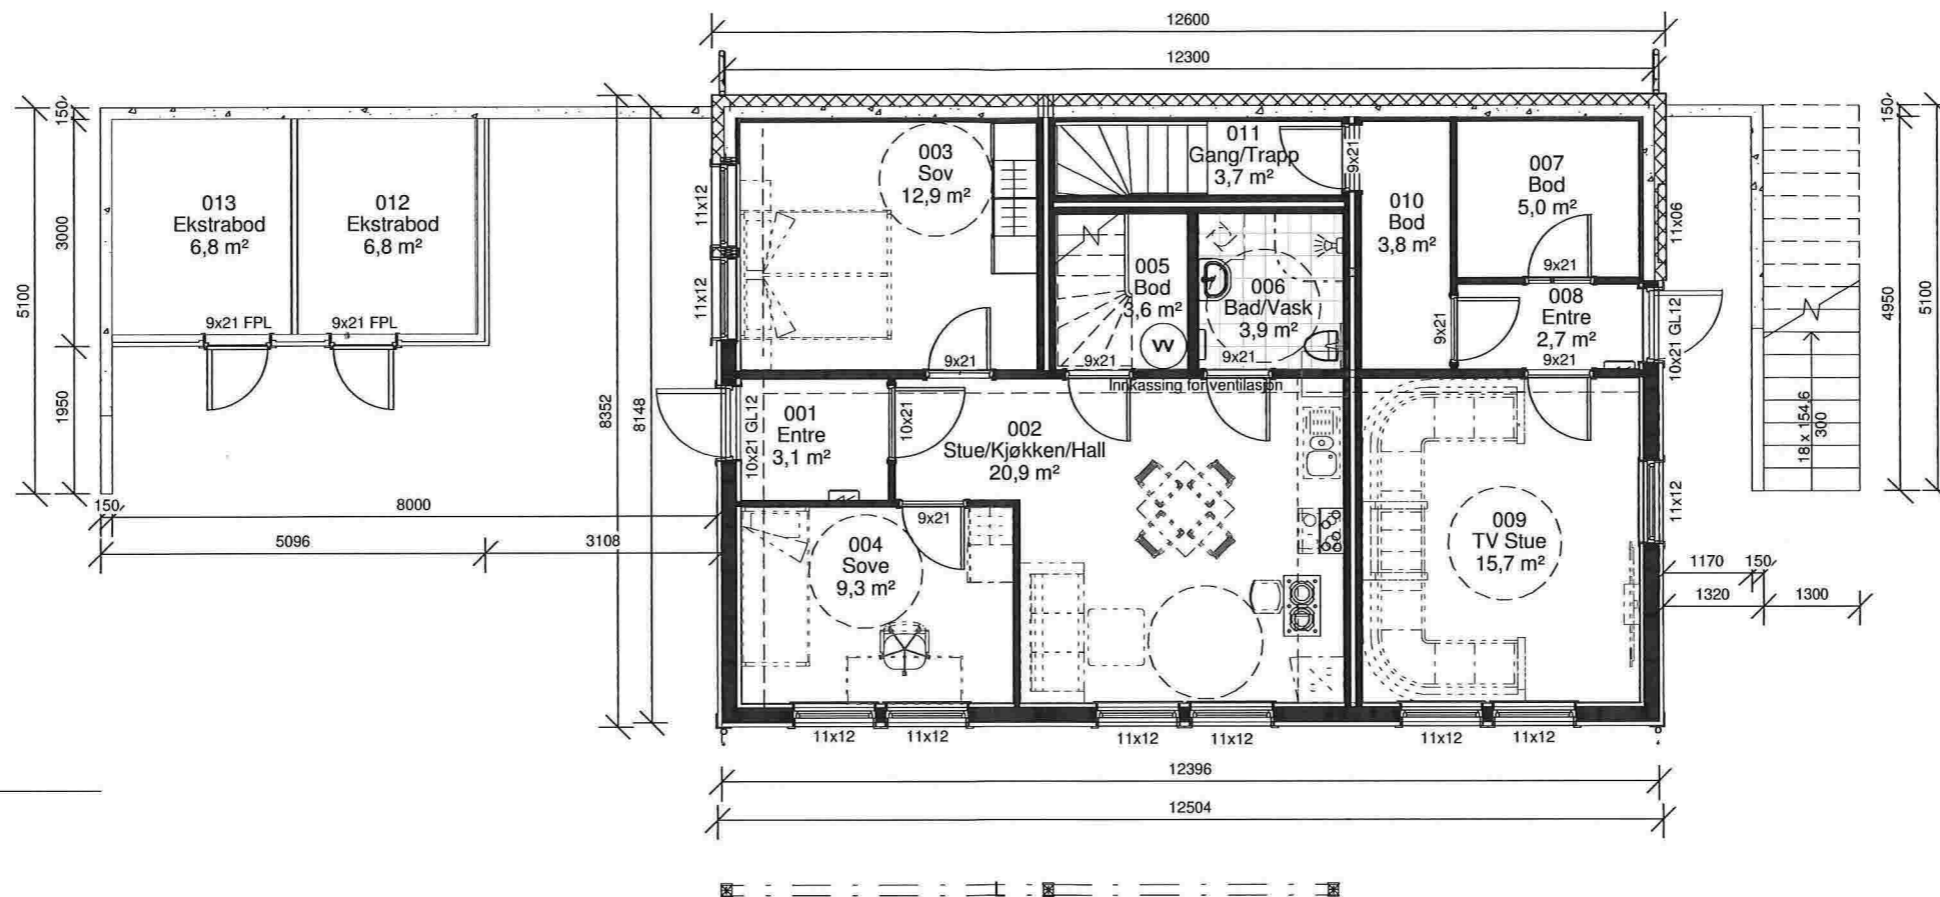

ANMERKNINGER:

Risikoklasse: 4 / Brannklasse: 1
Iht. TEK §7-22

BYGNINGENS ENERGIYTTELSE
Beregning iht energiltaksmodell.

Utvendige mål = utv bindingsverk

Arealer i de enkelte rom er oppgitt som faktisk romareal.

Ved skrå himling kan deler av gulv areal ha lavere takhøyde enn 2,4m.

Innredning og sanitærutstyr kun inkludert hvis angitt i kontrakt.

SYMBOLFORKLARING:

-  Plassering takrennedløp
-  Rømningsvei

REV:	DATO:	REVISJON:	SIGN:
	05.02.2014	Kunde revisjon	
	07.08.2014	Revisjon	

BYGGEFIRMA


 **Nilsen & Andersen as**

MESTERHUS


TILTAKSHAVER:	Tommy Fauske
BYGGEPLASS:	Midtgård-Leknes
G.nr/B.nr:	196/161
KOMMUNE:	LINDÅS
Utarbeidet av:	Byggefirma Nilsen & Andersen AS Salhusvegen 55 5131 NYBORG
	firmapost@nilsenogandersen.no www.nilsenogandersen.no

TEGN, INNHOLD:	U.etg.	TILTAKSART:	Enebolig	MÅL:	1 : 100
PROSJEKT:	Grete Tomt 18				
ARKITEKT:	SB	DATO:	29.01.2014	TEGN:	SB
PROSJEKT NR:	878	TEGN.NR:	02		

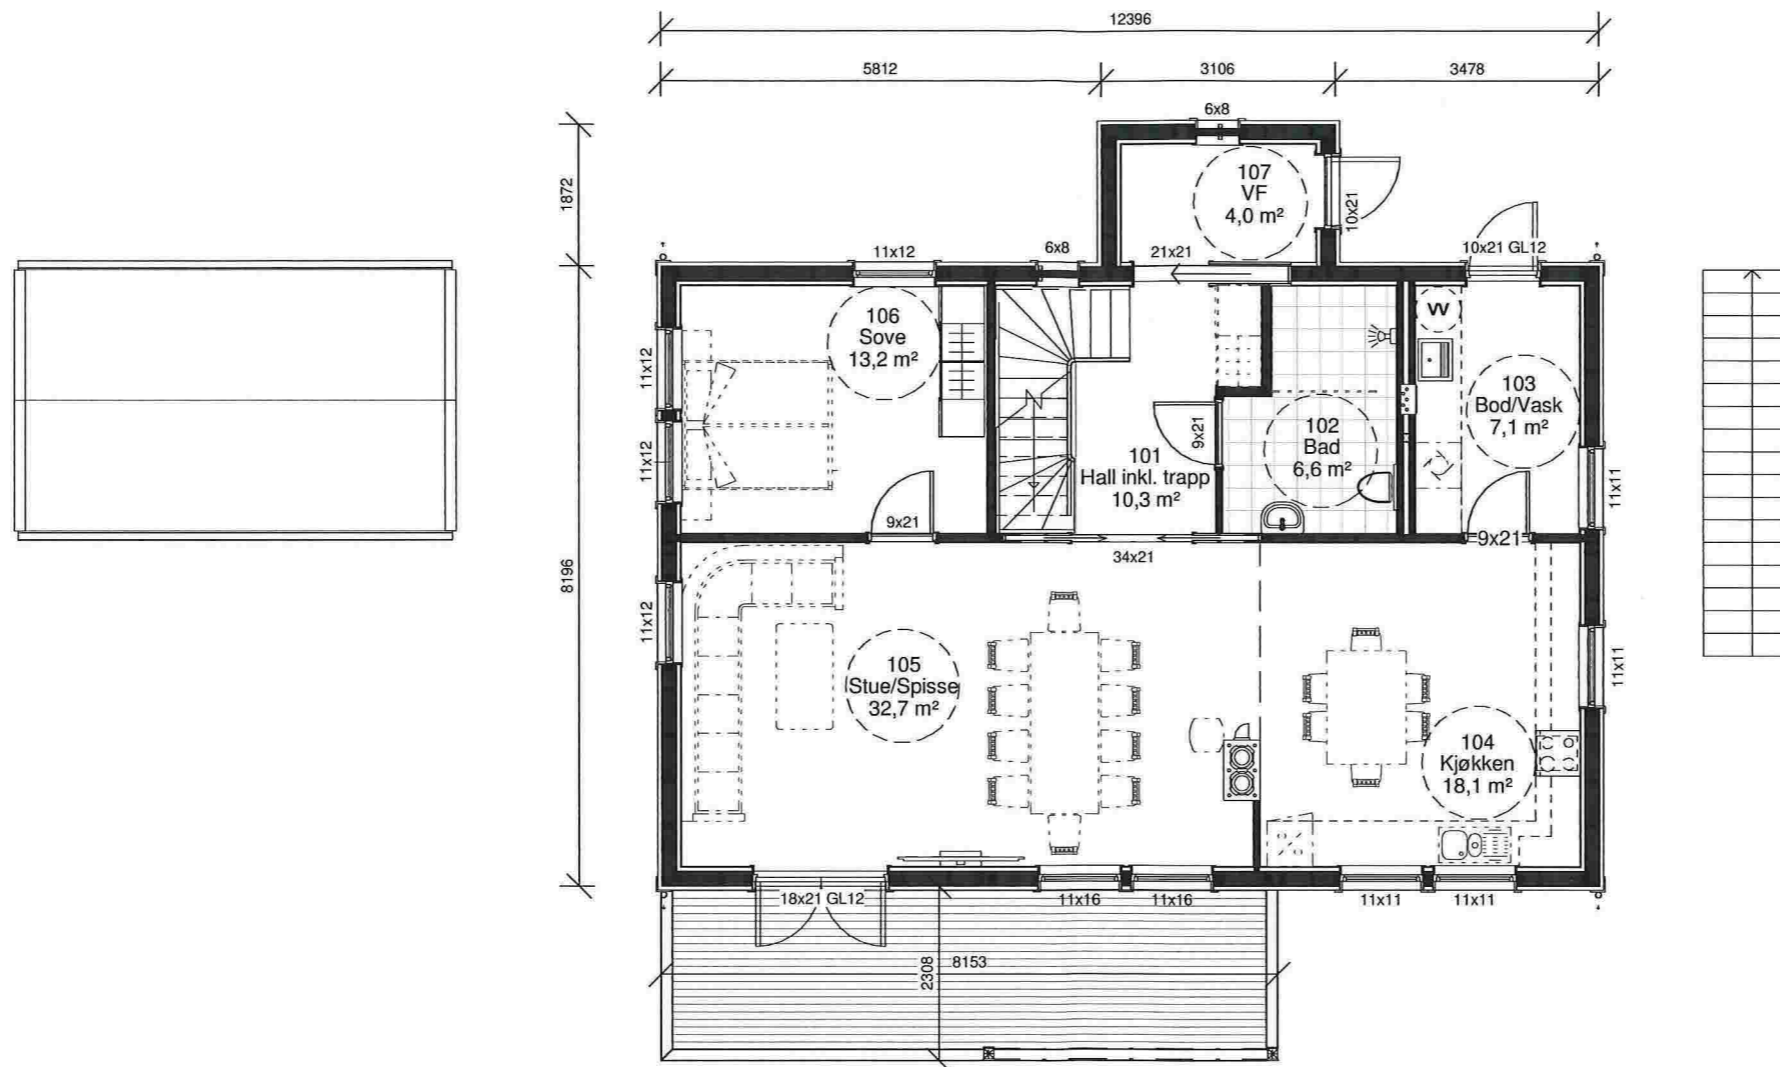

ANMERKNINGER:

Risikoklasse: 4 / Brannklasse: 1
Ihht. TEK §7-22

BYGNINGENS ENERGIYTTELSE
Beregning ihht energitiltaksmodell.


Utvendige mål = utv bindingsverk

Arealer i de enkelte rom er oppgitt
som faktisk romareal.

Ved skrå himling kan deler av gulv
areal ha lavere takhøyde enn 2,4m.

Innredning og sanitærutstyr kun
inkludert hvis angitt i kontrakt.

SYMBOLFORKLARING:

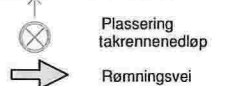

REV:	DATO:	REVISJON:	SIGN:
	05.02.2014	Kunde revisjon	
	07.08.2014	Checker	

BYGGEFIRMA


Nilsen & Andersen AS

MESTERHUS

BYGGESKILT FOR ANSATT

TILTAKSHAVER:	Tommy Fauske	Utarbeidet av:	Byggefirma Nilsen & Andersen AS
BYGGEPLASS:	Midtgård-Leknes		Salhusvegen 55 5131 NYBORG
G.nr/B.nr:	196/161		
KOMMUNE:	LINDÅS	firmapost@nilsenogandersen.no	www.nilsenogandersen.no

TEGN, INNHOLD:	1.etg.	TILTAKSART:	Enebolig	MÅL:	1 : 100
PROSJEKT:	Grete Tomt 18				
ARKITEKT:	SB	DATO:	29.01.2014	TEGN:	SB
		PROSJEKT NR.:	878	TEGN.NR.:	03

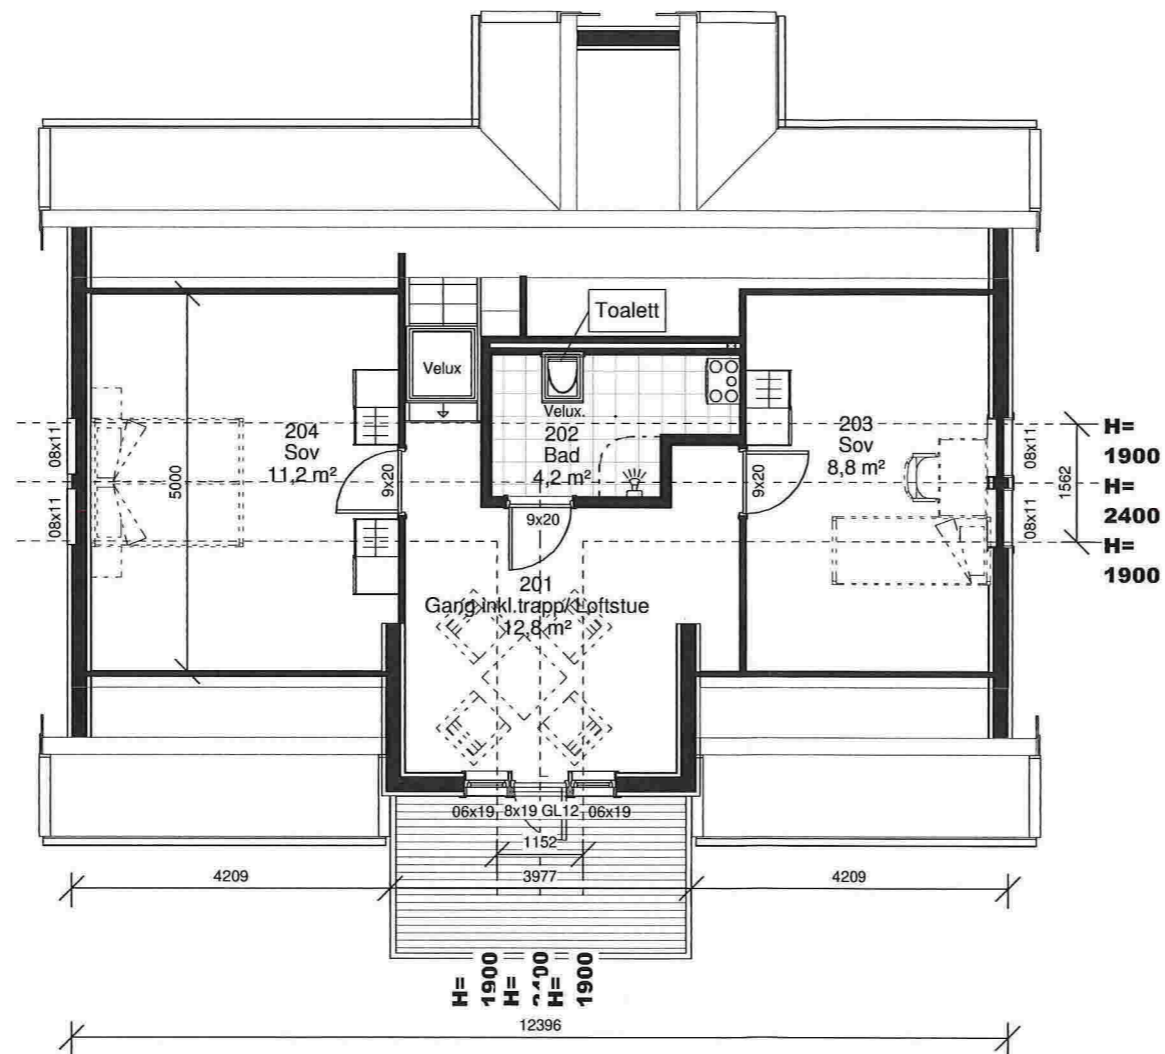

ANMERKNINGER:

Risikoklasse: 4 / Brannklasse: 1
Iht. TEK §7-22

BYGNINGENS ENERGIYTTELSE
Beregning iht energitilaksmodell.



Utvendige mål = utv bindingsverk

Arealer i de enkelte rom er oppgitt som faktisk romareal.

Ved skrå himling kan deler av gulv areal ha lavere takhøyde enn 2,4m.

Innredning og sanitærutstyr kun inkludert hvis angitt i kontrakt.

SYMBOLFORKLARING:

-  Plassering takrennedløp
-  Rømningsvei

REV:	DATO:	REVISJON:	SIGN:
	05.02.2014	Kunde revisjon	
	07.08.2014	Checker	

BYGGEFIRMA

Nilsen & Andersen as
MESTERHUS

TILTAKSHAVER: Tommy Fauske	Utarbeidet av: Byggefirma Nilsen & Andersen AS Salhusvegen 55 5131 NYBORG
BYGGEPLASS: Midtgård-Leknes	firmapost@nilsenogandersen.no www.nilsenogandersen.no
G.nr/B.nr: 196/161	
KOMMUNE: LINDÅS	

TEGN, INNHOLD: Loft	TILTAKSART: Enebolig	MÅL: 1 : 100
PROSJEKT: Grete Tomt 18		
ARKITEKT:	DATO: SB 29.01.2014	TEGN: SB
PROSJEKT NR: 878	TEGN NR: 04	