

## SØKNAD OM DISPENSASJON FRÅ BYGGEGRENSE

Arbeida på eigedomen kan ikkje settast i gang før løyve frå kommunen er gjeve.

Tiltakshavar	JOHN LUIS MSØS	Tlf.	47376161
Ansvarleg søkjar/utførande	JOHN LUIS MSØS	Tlf.	
Byggeplassadresse	SVEHUGANE	Gnr./bnr.	108/302
Vegstrekning	SVEHUGANE	Stad	SVEHUGANE 6A
Tiltaket ligg i område med reguleringsplan			
		Nei <input type="checkbox"/>	(Søknaden vert handsama hjå Teknisk drift).
Ja <input type="checkbox"/>		Namn på planen: ..... (Søknaden vert handsama hjå Byggesak).	

### Søknad om dispensasjon frå byggegrensa langs kommunal veg.

- Det vert søkt om dispensasjon frå byggegrense som er 15 m frå midt kommunal veg.  
 Det vert søkt om dispensasjon frå byggegrense som er 0 m frå vegkant på regulert veg  
 Vedlagt følgjer grunngjeving for særleg grunn i samsvar med PBL§7.  
 Naboar er varsla om at det er søkt om dispensasjon.  
 Vedlagt følgjer vedlagt kart/skisse i målestokk 1:500, med påteikna målsett tiltak, som viser avkøyrsløse.

Kva tiltak dispensasjonen gjeld (garasje, tilbygg m.v.).	UTKJØRSEL, MUR.	..
Minste avstand frå planlagt bygg - til nabogrense mot veg		m
Minste avstand frå planlagt bygg - til midt kommunal veg		m

### Signatur

Eg er kjend med at vanlege fristar for handsaming ikkje gjeld før løyve til avkøyring er avklart.

Dato:	Tiltakshavar
07.03.2014	JOHN LUIS MSØS


### Søknad motteke i kommunen, Dato .....

- Uttale                       Søknad godkjent                       Søknad avslått

### Merknader/vilkår

- Det skal være mogeleg å snu på eige grunn.  
 Plassering av tiltaket må ikkje hindre sikt for andre trafikktilhøve på staden.  
 Tiltaket må plasserast slik at krav til sikt for eigen avkøyring vert teke vare på.  
 Tiltaket må plasserast \_\_\_\_\_ m frå ledningstracè.  
 Tiltaket må plasserast \_\_\_\_\_ m frå midt kommunal veg.  
 Anna:

Dato.....sign. ....

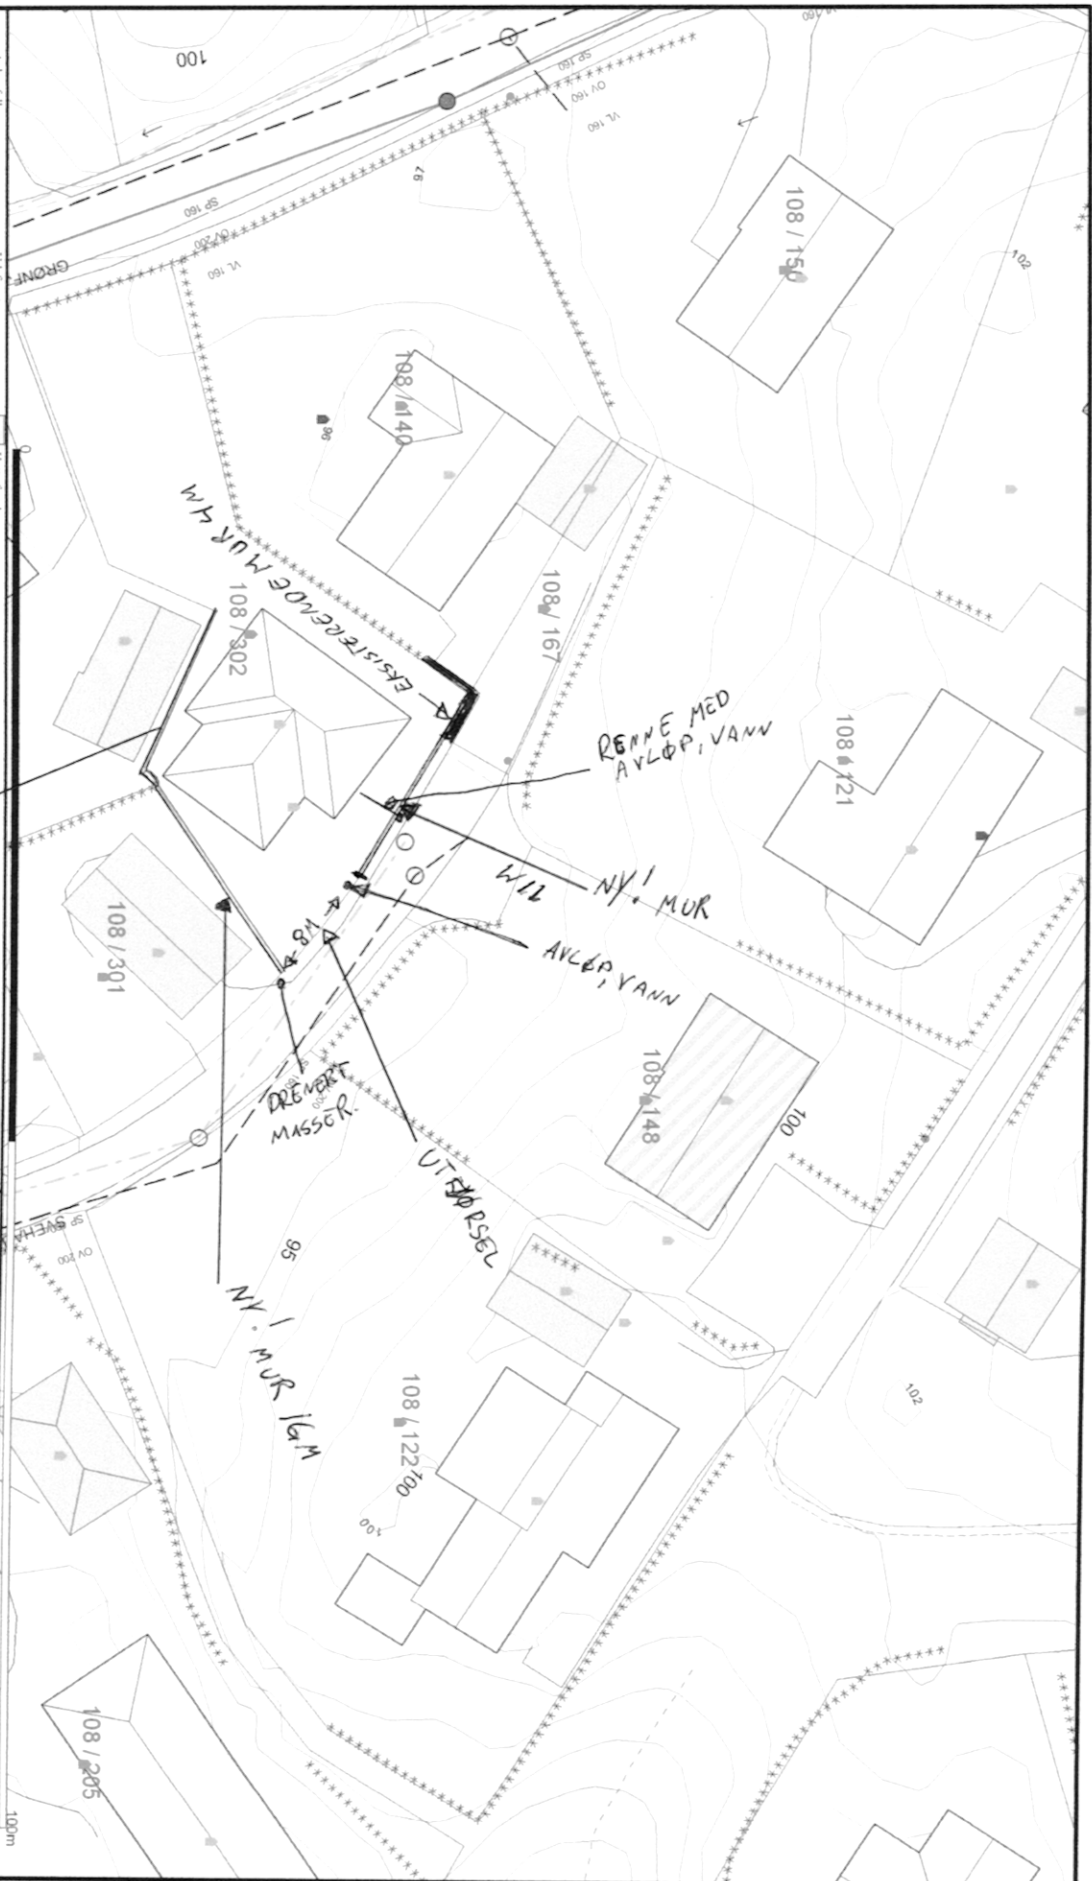

- A-typp felles
- Drenneløsing
- Overvann
- Pumpeløsing spaltvann
- Pumpeløsing vann
- Spaltvann
- Vannledning
- Løst utlus

Beliggenhet og høyder må oppfattes som orienterende.

MUR ER PLANLAGT Å 90CM HØJD

NY! MUR 12M

RENNER MED AVLØP, VANN

NY! MUR AVLØP, VANN

DRENERING MASSER

NY! MUR 16M



Lindås kommune  
VVA avdeling

dato: 2013.06.18  
sign: folk



1:500