


Bilder og mål på naust 177/57

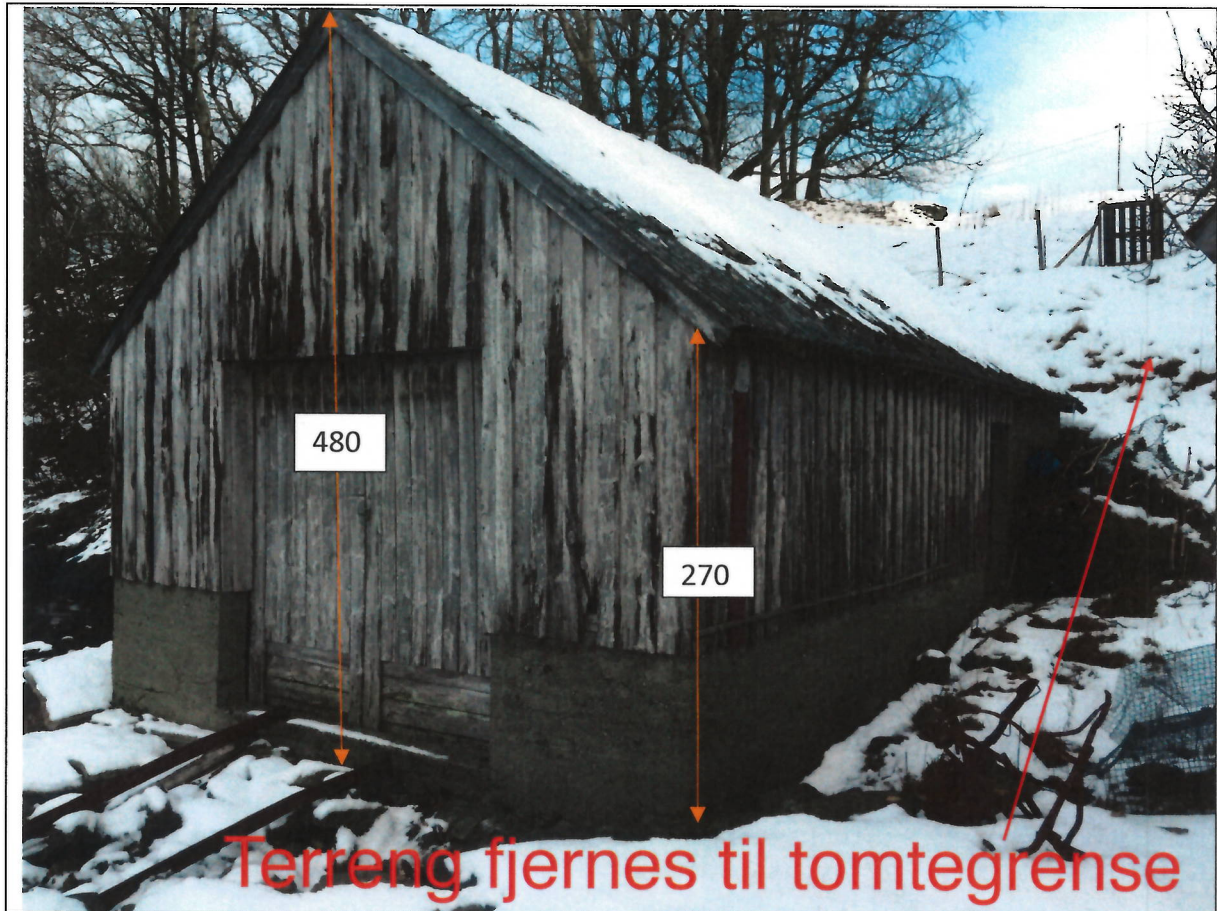










Terreng fjernes til tomtegrennse

www.byggmann.no

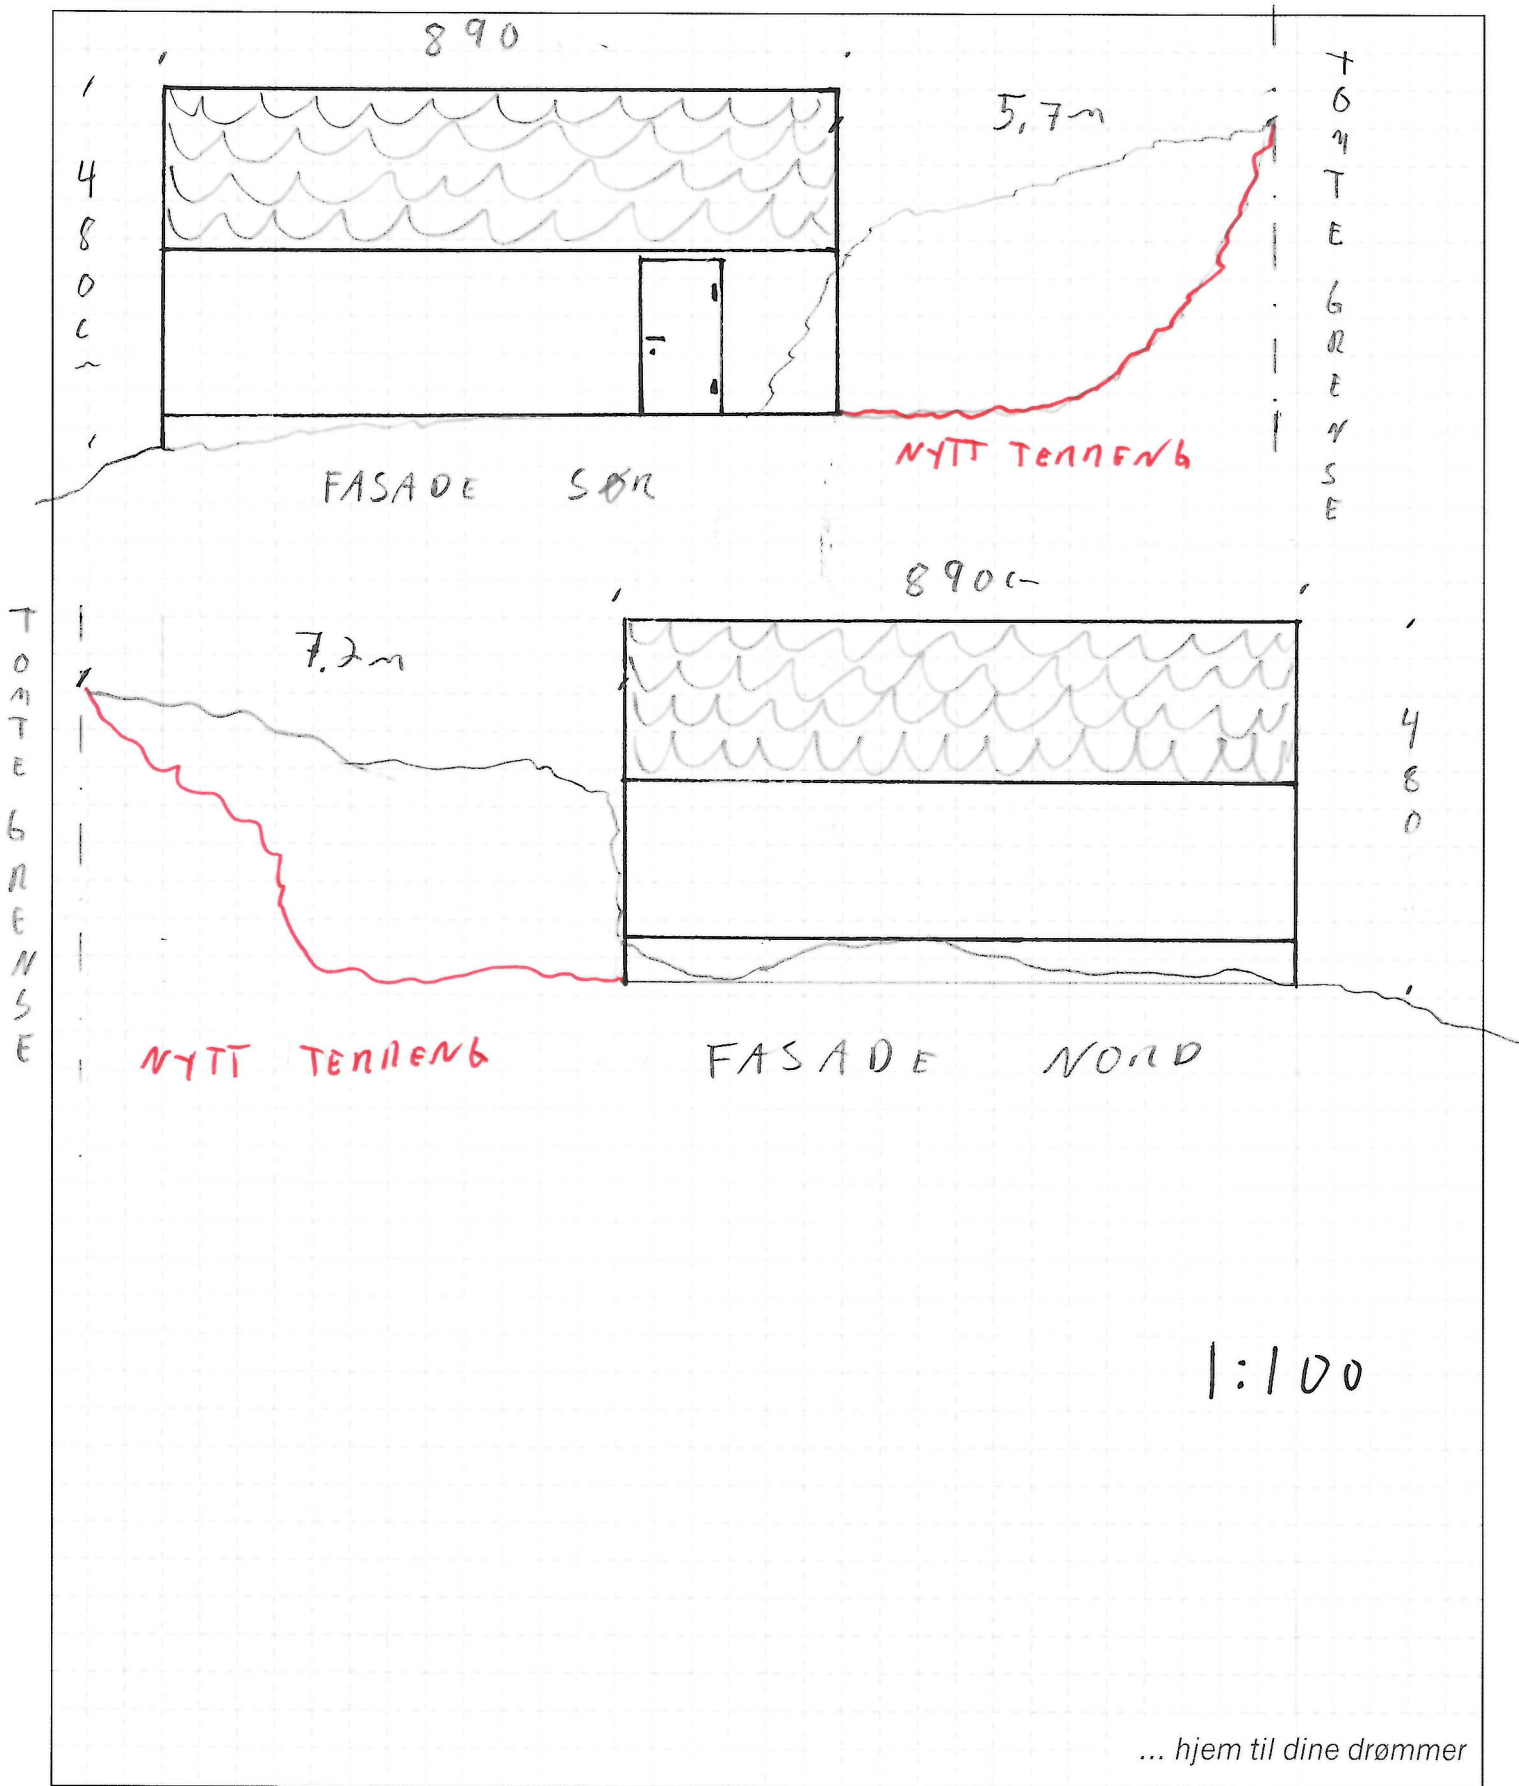

Kunde: ASHILD 06 AMUND LANGBY

Side:

Dato: 19/2-2019

Sak: NØST 177/57

www.byggmann.no

