

LINDÅS KOMMUNE	
Klassering	
26 FEB 2019	
Ark. saksnr. 19/1660	Løpenr.
Saksh.	Tilgangskode

26 FEB 2019

28-February-2019




# Søknad om bruksendring

Du kan bruke dette skjemaet hvis du skal gjøre om en tilleggsdel til hoveddel, eller omvendt.

## Før eksempel:

Du skal gjøre om en bod (tilleggsdel) til stue, soverom eller kjøkken (hoveddel).

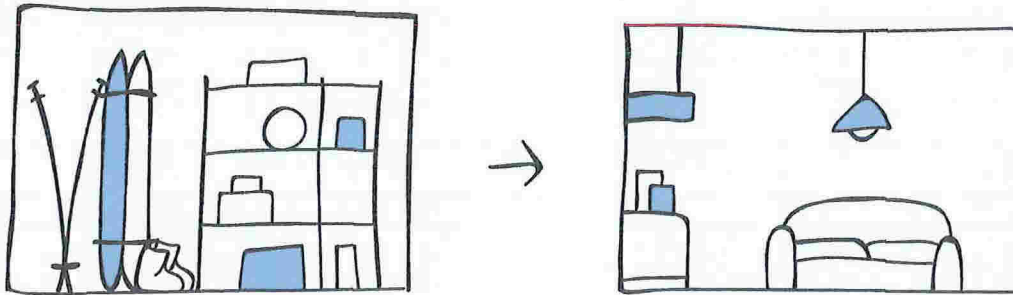

Beskriv med egne ord hva du skal gjøre:

Slå sammen utleiedelen med hoveddelen.  
Slik at det blir en boenhet.  
Skal lage hull i veggen mellom utleiedelen og hoveddelen i boligen.

Fylles ut til slutt: Trenger du dispensasjon eller andre tillatelser?

Ja, søknad er vedlagt

Ja, tillatelse/vedtak er vedlagt

Nei, jeg trenger ikke



**Trenger du hjelp til å fylle ut søknaden? Se våre «Åtte steg fra idé til ferdig søknad»**  
[dibk.no/atte-steg-til-soknad](http://dibk.no/atte-steg-til-soknad)

Før du starter utfyllingen bør du også bestille et situasjonskart over eiendommen din fra kommunen.

Ved å sende inn denne byggesøknaden forplikter du deg til å følge plan- og bygningsloven, byggt teknisk forskrift og følge byggetillatelsen fra kommunen. Det er ditt ansvar at reglene blir fulgt.

## A. Hvilken eiendom skal du bruke endre på?

? Veviseren steg 1

Adresse: <b>Skarsvegen 11A</b>	Gårdsnr: <b>137</b>	Bruksnr: <b>558</b>
Postnr/sted: <b>5911 ALVERSUND</b>	Festenr:	Seksjonsnr:
Kommune: <b>LINDÅS</b>		

## B. Navn og kontaktinformasjon til deg som søker

? Veviseren steg 1

Navn: <b>Alexander Kjæseth</b>	Telefon:
E-post: <b>alexander.kjesaeth@radoy.kommune.no</b>	Mobil: <b>928 89 433</b>
Adresse (hvis du bor et annet sted enn der du skal bruke endre):	

## C. Hva blir korteste avstand?

? Veviseren steg 3

Bruk situasjonskartet og mål opp korteste avstand fra rommet/rommene du skal endre til:

Nabogrense:  m

## D. Kan bruksendringen være i konflikt med omgivelsene?

? Veviseren steg 3

Er rommet/rommene du skal bruke endre i nærheten av høyspent kraftlinje?  Nei  Ja

Bruksendrer du i et flom-, ras- eller skredutsatt område?  Nei  Ja

Er bygningen du skal bruke endre verneverdig eller et kulturminne?  Nei  Ja

**Husk vedlegg!**

Svarer du ja på noen av disse må du legge ved søknad om dispensasjon eller tillatelse/vedtak.

## E. Vil bruksendringen føre til en ny/endret avkjøring til eiendommen?

? Veviseren steg 3


Nei

Ja, eiendommen får ny/endret avkjørsel fra følgende type vei (Sett kryss):


Riksvei eller fylkesvei

 Husk **vedlegg** hvis du har fått avkjøringstillatelse fra Statens vegvesen

Kommunal vei

 Husk **vedlegg** hvis du har fått avkjøringstillatelse fra kommunen

Privat vei

 Husk **vedlegg** som viser at veirett er dokumentert og tinglyst

## F. Vedlegg

 Veiviseren steg 6

Kommunen kan ikke behandle byggesøknaden din før de har mottatt all relevant dokumentasjon

Hvilke tegninger har du lagt ved?

- Plantegning før og etter
- Situasjonskart hvor du har tegnet inn hvor du skal bruksendre. Her tegner du også inn avstanden til nabogrense, som du oppga i punkt C.
- Fasadetegninger av alle fasader før og etter, hvis du har gjort synlige endringer på utsiden.

Hvis du har nabovarslet, legg ved:

- Et eksemplar av komplett nabovarsel med alle vedlegg
- Dokumentasjon på at alle naboer er varslet (f. eks. kvitteringer)
- Eventuelle merknader fra naboer
- Dine kommentarer til naboens merknader

Hvis du trenger dispensasjon eller andre tillatelser, legg

ved: (F.eks hvis du har svart ja på noen av spørsmålene under punkt D eller E)

- Søknader om dispensasjon eller innvilget dispensasjon (spesifiser i feltet under)
- Uttalelser/vedtak fra annen myndighet (spesifiser i feltet under)

Andre vedlegg:

Totalt antall vedlegg:

## G. Underskrift

Dato: 22.02.19


Underskrift:

Alexander Kjeseth




15m



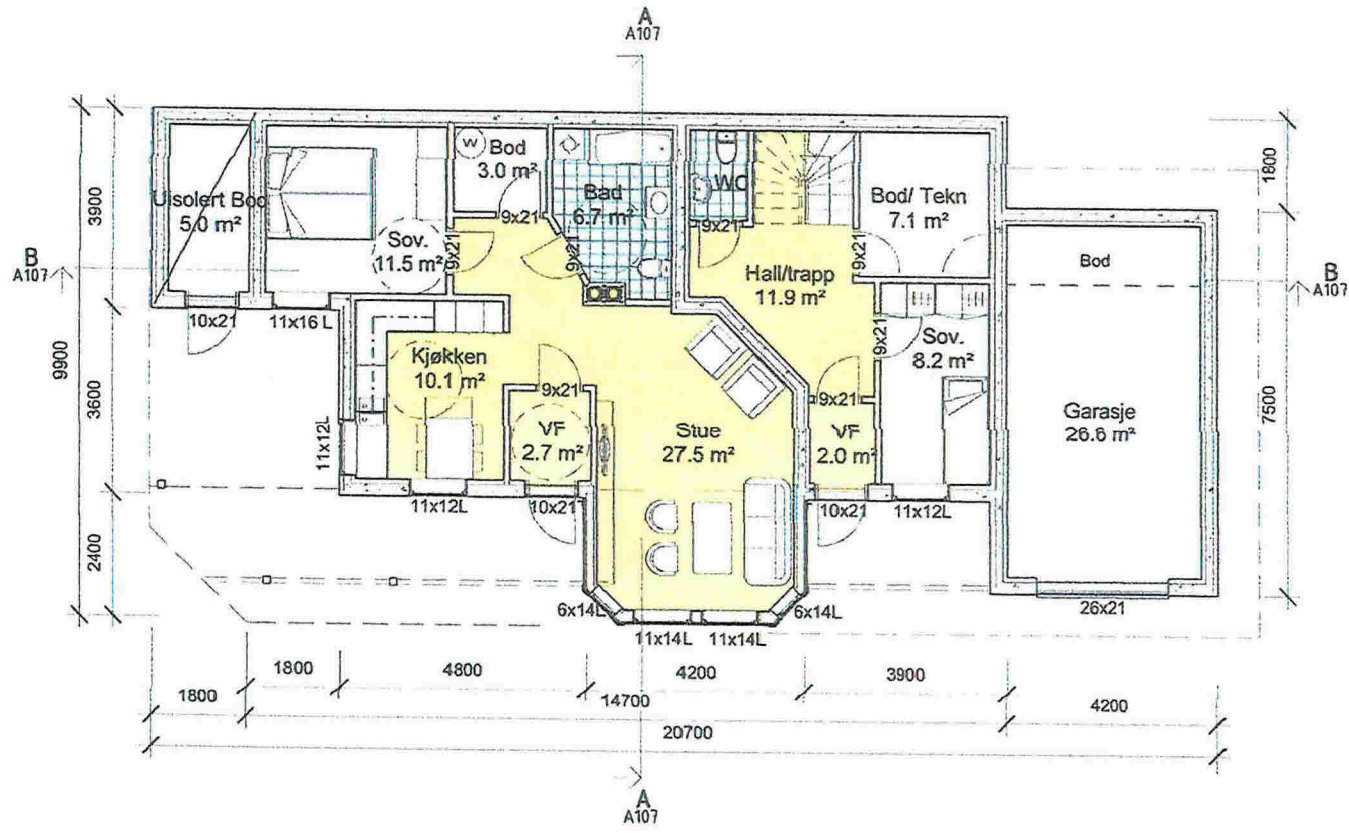

PLAN U ETG

3/3 ny.

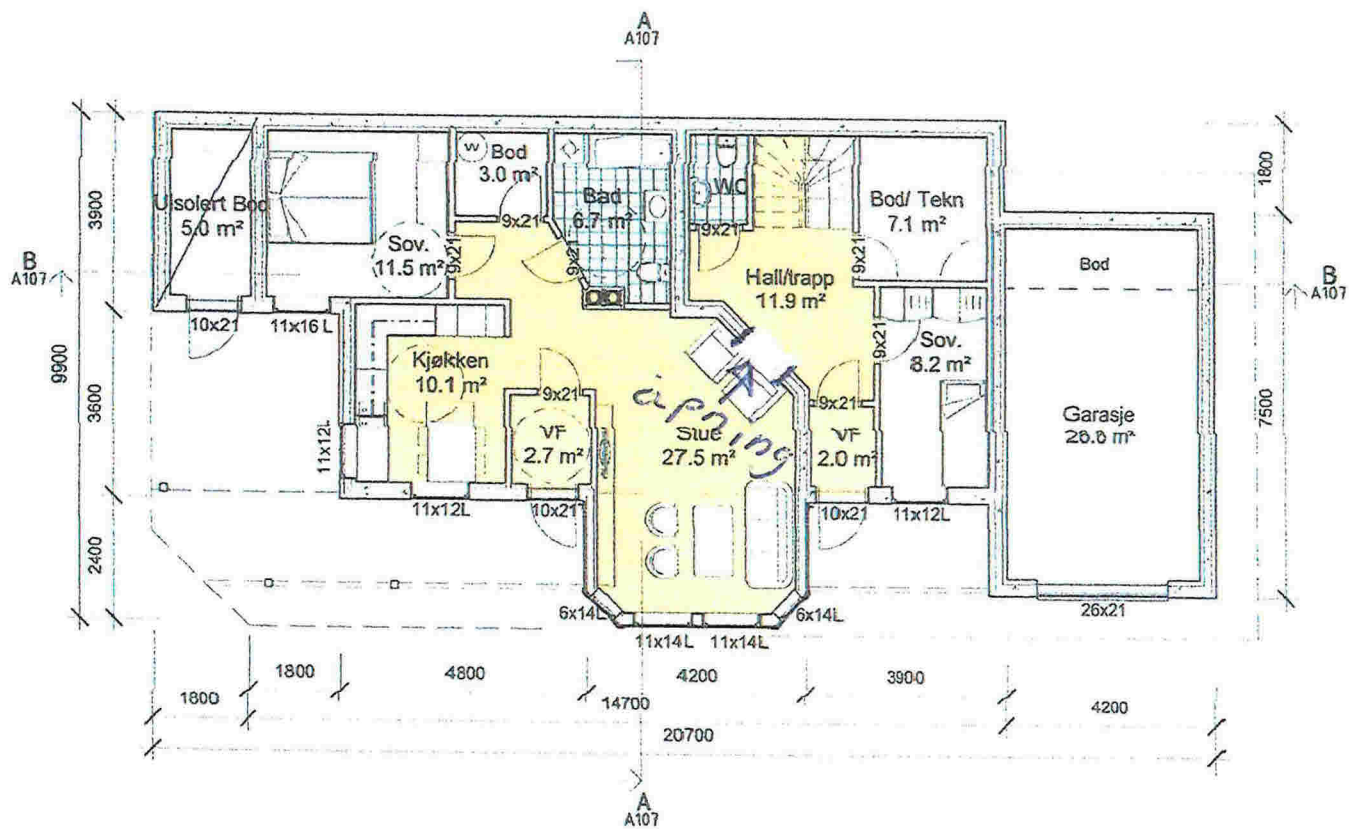

PLAN U ETG