


Sjekkliste ved kontroll for revidert brannkonsept

Oppdragsnavn	Verkstedsbygg Eihauger	Referanse	17108
Følgende dokumenter er revidert		Revisjon	
Brannkonsept		✓	
Brannskisser/-tegninger		✓	
Beskrivelse endring: Tverningssøm, selvbefjert i midtre del i plan 4.			

Sjekkpunkter	Ja	Nei	IR
Er det gjort endringer som påvirker overordnet konseptløsning?	✓		
Er det behov for å gjennomgå sjekklisten i sin helhet på nytt?		✓	
Fremgår alle forhold som påvirkes av endringene av revidert konsept?	✓		
Utløser endringene nye fravik?		✓	
Er det behov for å tilpasse eksisterende fravik?		✓	
Er nye og evt. tilpassede fravik tilfredsstillende dokumentert?			✓
Er det behov for å informere uavhengig kontrollforetak om endringen?		✓	
Medfører endringene behov for revisjon av brannskisser/-tegninger?	✓		

Tiltaksklasse?.. for dette tiltaket.

Sted/dato	Bergen 6/2-19	Sted/dato	Bergen
Kontroll	Aslak Skarv	PRO	

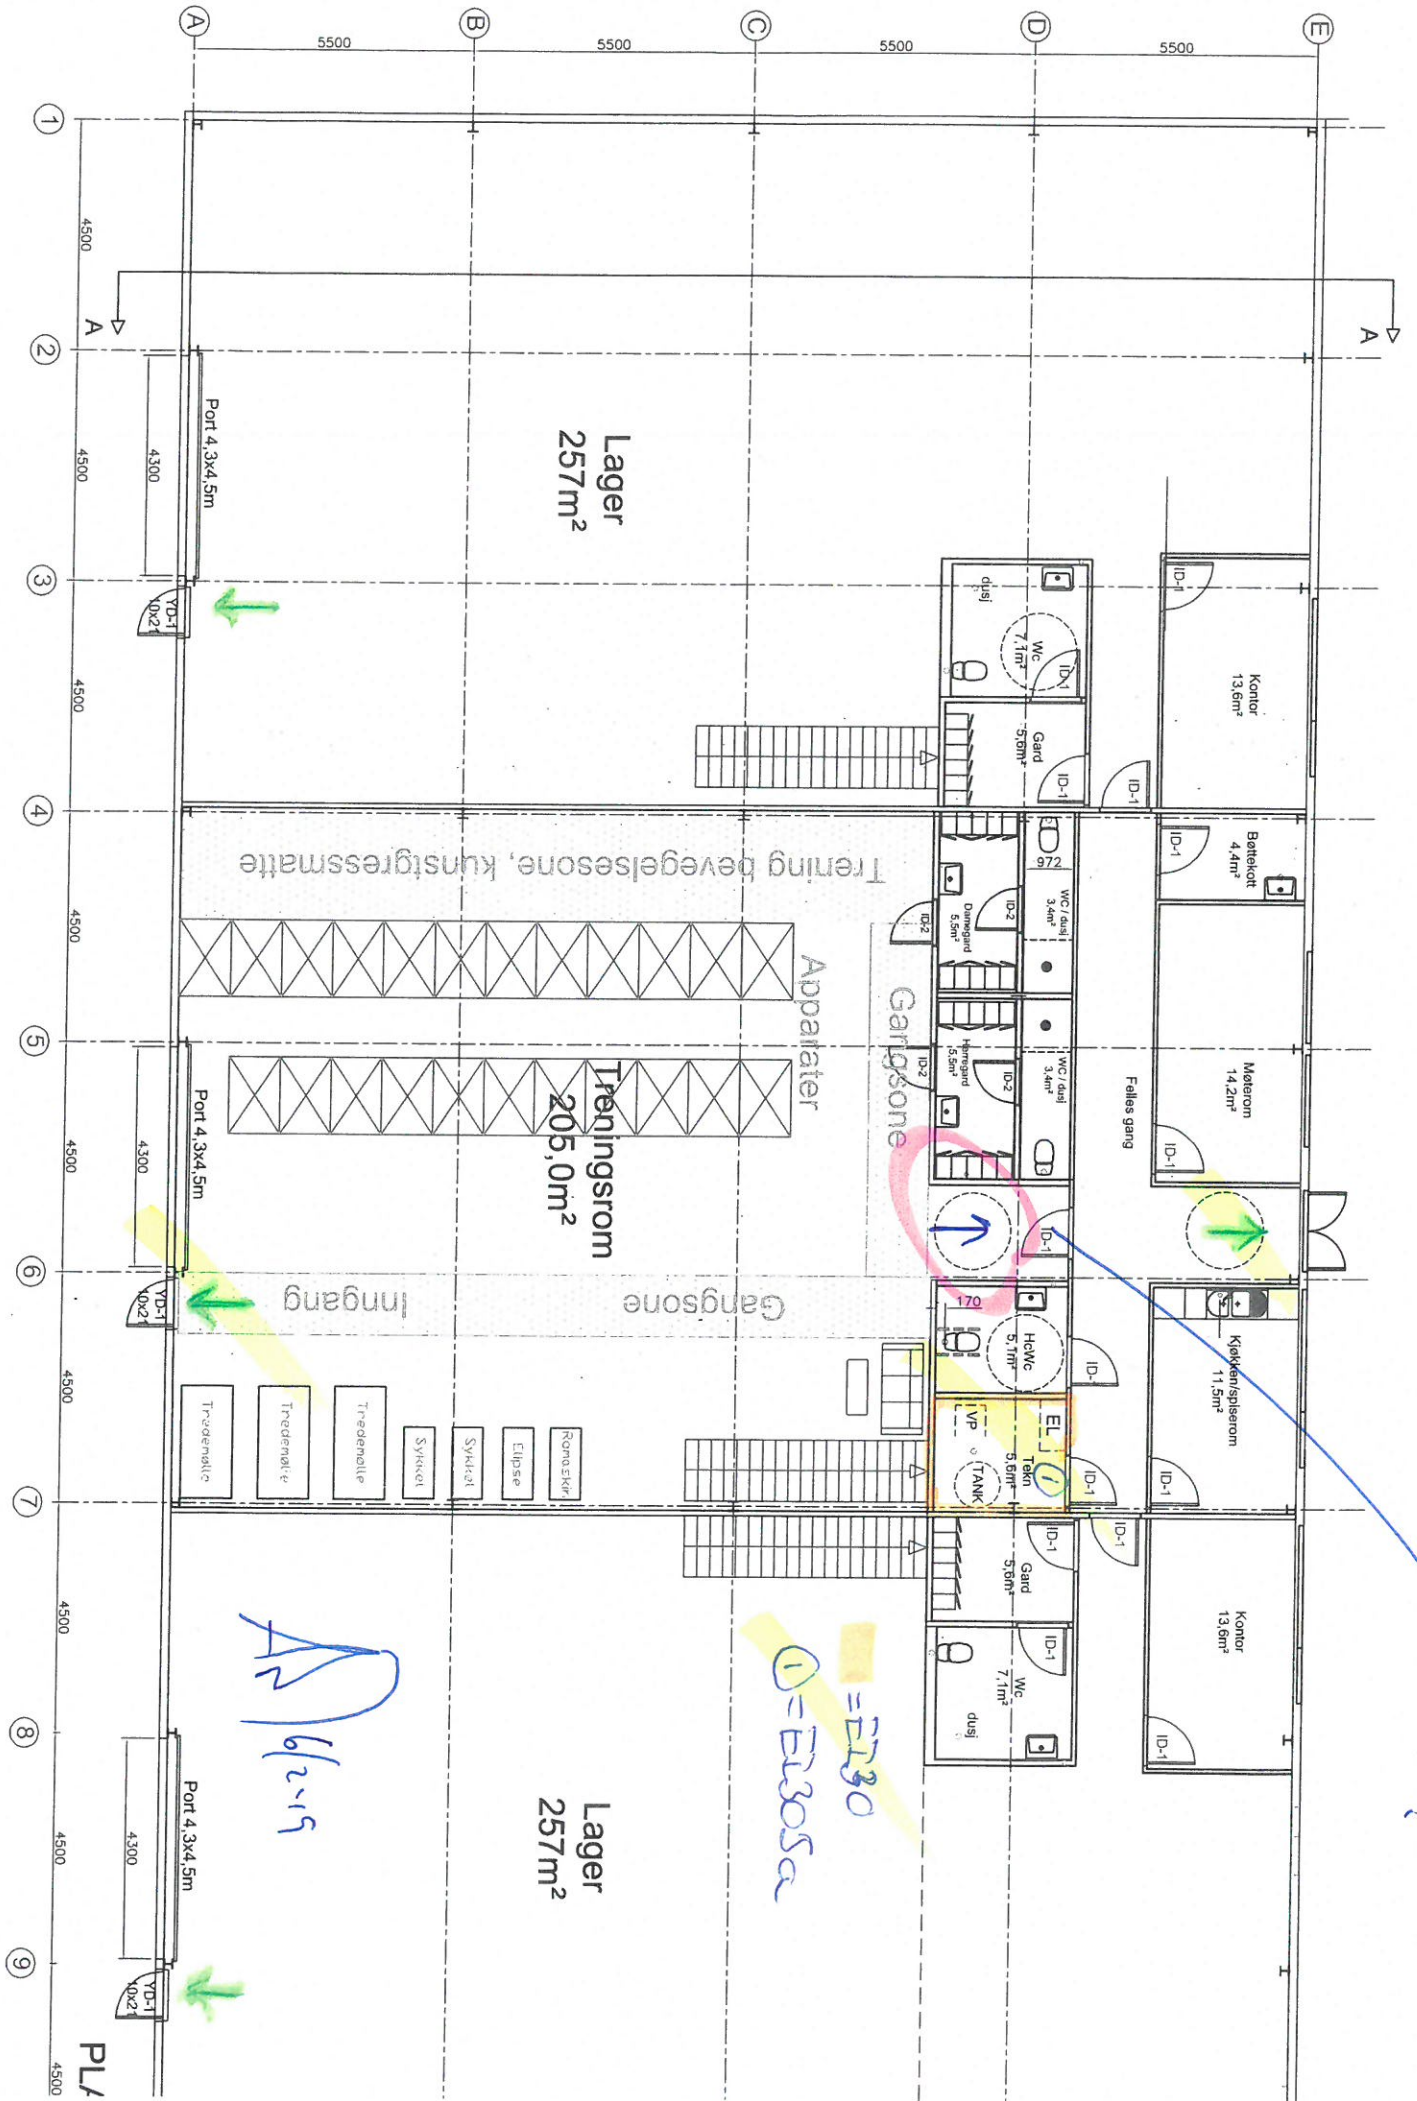

sm de - ?

=E230  
1=E2305a

AR 6/2-19

PL/ 4500