

Beliggenhetsområde	Grav og tomte land	Arbeidsområde	Båndet etter fiskekveva	Vann for alment bruk
Erverv	Avfallshandling	LNF omr. u. betonn s. utbygg.	Middel- og tykkvann	Smådyrtavn
Fritidsbyggete	Kommun teknisk virksomhet	LNF omr. ut. betonn s. utbygg.	Omr. rom skal reguleres PBL	Vannut. for alment bruk
Offisiell byggete	Frøområde	Omr. for skostoffvinnning	Båndet etter rause kvevverk	Ferdselsområde
Bygninger med særskilt aln f	Frøområde skivesteklegg	Båndet etter lov om skattevann	Særsk. bruk/vann av spjølvaetng	Ferdselsområde
Kommunale anlegg	Skiløype	Båndet etter lov om kulturvann	Vann med restbeholdning	Akvakulturområde

Beliggenhet og høyder må oppfattes som orienterende.




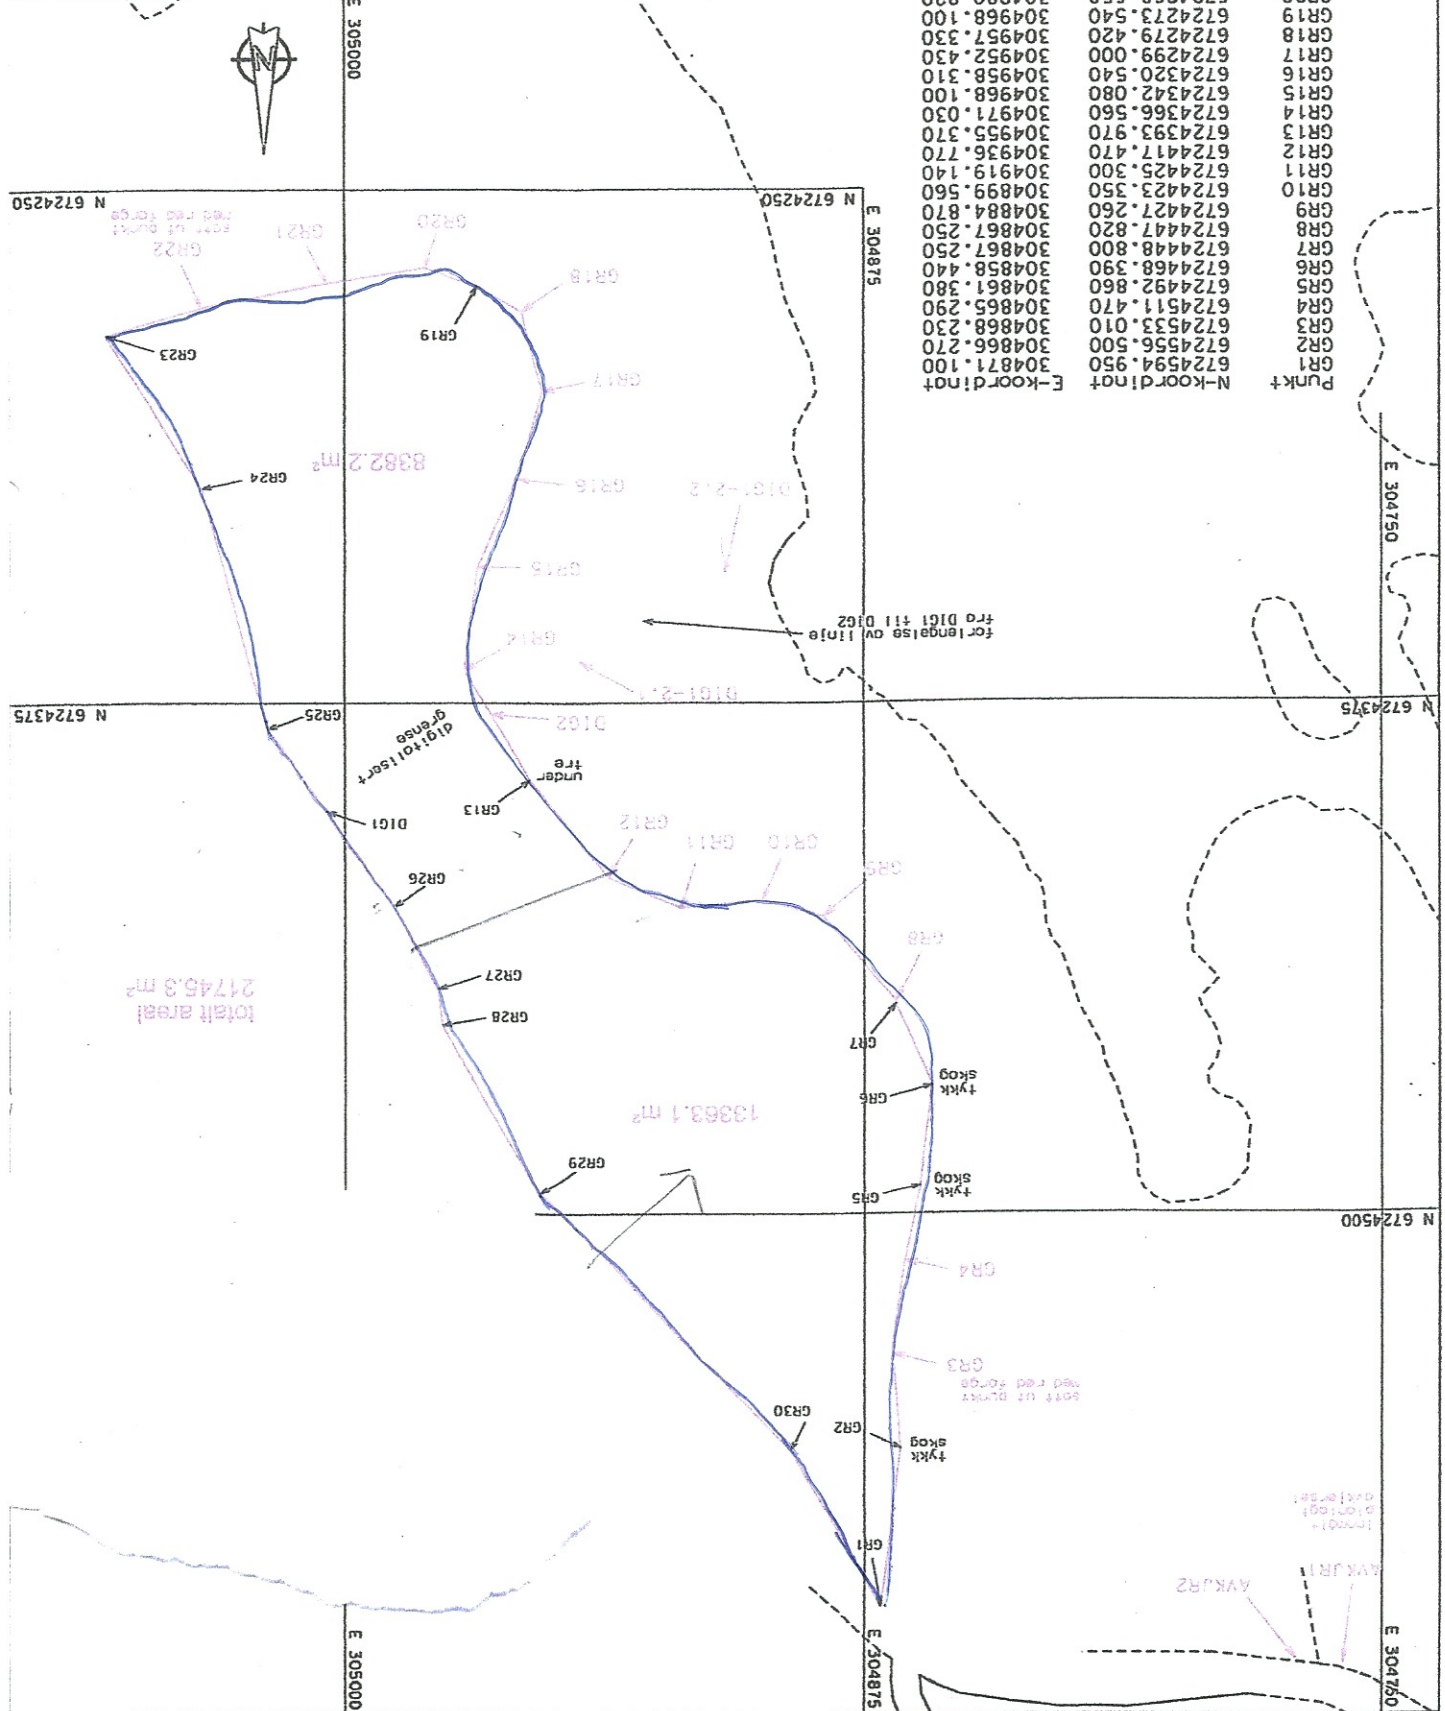
Lindås kommune
Festlagt avdeling

Dato: 2011.12.06
Skala: stvl.



Målestokk
1:2000

Tegn nr.: 001		 MÅLSTAVEN 1:5000 1994
SAIT UT GRENSE. AREAL INNMALT AVKJØRSEL.		
Jobb nr.: 2013067 Dato: 11.06.13		EKNES, LINDAS 239/6
Oppdragsnavn: RØYSEN TOMTELAG AS		RØYSEN TOMTELAG AS
Koordinatystem: Euret		Målestokk: 1 : 1250 A3
Prosjekt:		Måler:
Dato:		Skala:
Dato:		Dato:



AVKJØR2	67224608.259	304770.999	19.12
AVKJØR1	67224609.376	304759.670	19.00
D1G1	67224401.827	305004.393	
D1G2	67224377.601	304964.722	

AVKJØR1
 AVKJØR2
