

Samsvarserklæring

Pbl § 24-1, SAK 10 kapittel 12


Erklæringen gjelder							
Eiendom / byggested	Gnr.	Bnr.	Festlenr.	Seksjonsnr.	Bygningsnr.	Bolignr.	Kommune
	215	19					LINDÅS
	Adresse				Postnr.	Poststed	
	Eidsnesveien 91				5913	Eikangervåg	
Foretak							
Foretakets navn					Organisasjonsnr.		
Stendal VVS AS					980626180		
Ansvarsrett gitt dato	24.05.2015		Arbeidet innen ansvarsområdet er avsluttet		☒ Ja ☐ Nei		
Ansvarsområde							
Hentet fra søknad om ansvarsrett	Funksjon (PRO, UTF)						
	pro/utf						
	Beskrivelse av ansvarsområde						
	skifte slamavskiller med slange til eks. sjøledning + kommunalt vann						
Ansvarlig for prosjektering:							
Det er ikke avdekket gjenstående arbeider innenfor ansvarsområdet som er til hinder for å gi							
☐ Rammetillatelse ☐ Igangsettingstillatelse/ ett-trinns tillatelse ☐ Midlertidig brukstillatelse ☒ Ferdigattest							
Ansvarlig for utførelse:							
☐ Midlertidig brukstillatelse - Gjenstående arbeider for denne delen av tiltaket frem mot ferdigattest							
Angi gjenstående arbeider av mindre vesentlig betydning, innenfor den delen av tiltaket det søkes midlertidig brukstillatelse for							
Angi resterende deler av tiltaket hvor det her ikke søkes om midlertidig brukstillatelse							
☒ Ferdigattest – Det er ikke avdekket feil eller mangler som hindrer ferdigattest							
Bekreftelser							
Det bekreftes at kvalitetssikring er utført og dokumentert i henhold til søknad om ansvarsrett og foretakets system.							
☒ Prosjektering verifisert i samsvar med ytelser i TEK10 alternativt TEK							
☐ Prosjektering verifisert i samsvar med dokumentasjon av løsninger i TEK10 alternativt TEK							
☒ Utførelse verifisert i samsvar med produksjonsunderlag.							
Erklæring og underskrift							
Foretaket er kjent med reglene om straff og sanksjoner i plan- og bygningsloven kap 32, og at det kan medføre reaksjoner dersom det er gitt uriktige opplysninger.							
Dato			Foretakets underskrift		Gjentas med blokkbokstaver		
04.03.2019			Heidi Meland		STENDAL VVS AS		

Gjennomføringsplan

Endring / byggested	Gnr. 215	Bnr. 19	Festnr.	Seksjonsnr.	Bygningsnr.	Kommune LINDÅS	Adresse Eidsnesveien 91	Postnr. 5913	Poststed Eikangervåg	Signatur, ansv. søker Heidi Heland	Dato 04.03.2019	Versionnr. 2
---------------------	----------	---------	---------	-------------	-------------	----------------	-------------------------	--------------	----------------------	------------------------------------	-----------------	--------------

Beskrivelse av fagområde, ansvarsområde, tiltaksklasse (i hhv. prosjektering, utførelse og uavhengig kontroll)				Foretakets navn og org.nr.	Kryss for planlagt samsvarserklæring / kontrollertklæring erstattes med dato når denne foreligger						Sett kryss når arbeidet innen ansvarsområdet er avsluttet
Alle fagområder i tiltaket	Beskrivelse hentet fra søknad om ansvarsrett	Tiltaks- klasse	(5)		Søknad om igangsettings- tillatelse/ett- trinns søknad	Søknad om midlertidig brukstillatelse	Søknad om ferdigattest				
(1)	(2)	(3)	(4)	(6)	(7)	(8)	(9)				
søk	skifte slamavskiller og koble til eks. :	1	stendal vvs as 980626180	☐	☒	☐	☐				
pro	skifte slamavskiller og koble til eks. :	1	stendal vvs as 980626180	☐	☒	☐	☐				
utf	skifte slamavskiller og koble til eks. :	1	stendal vvs as 980626180	☐	☐	☐	04.03.1 ☒				
utf	gravearbeid	1	stendal as 980626180	☐	☐	☐	04.03.1 ☒				
				☐	☐	☐	☐				
				☐	☐	☐	☐				
				☐	☐						

1

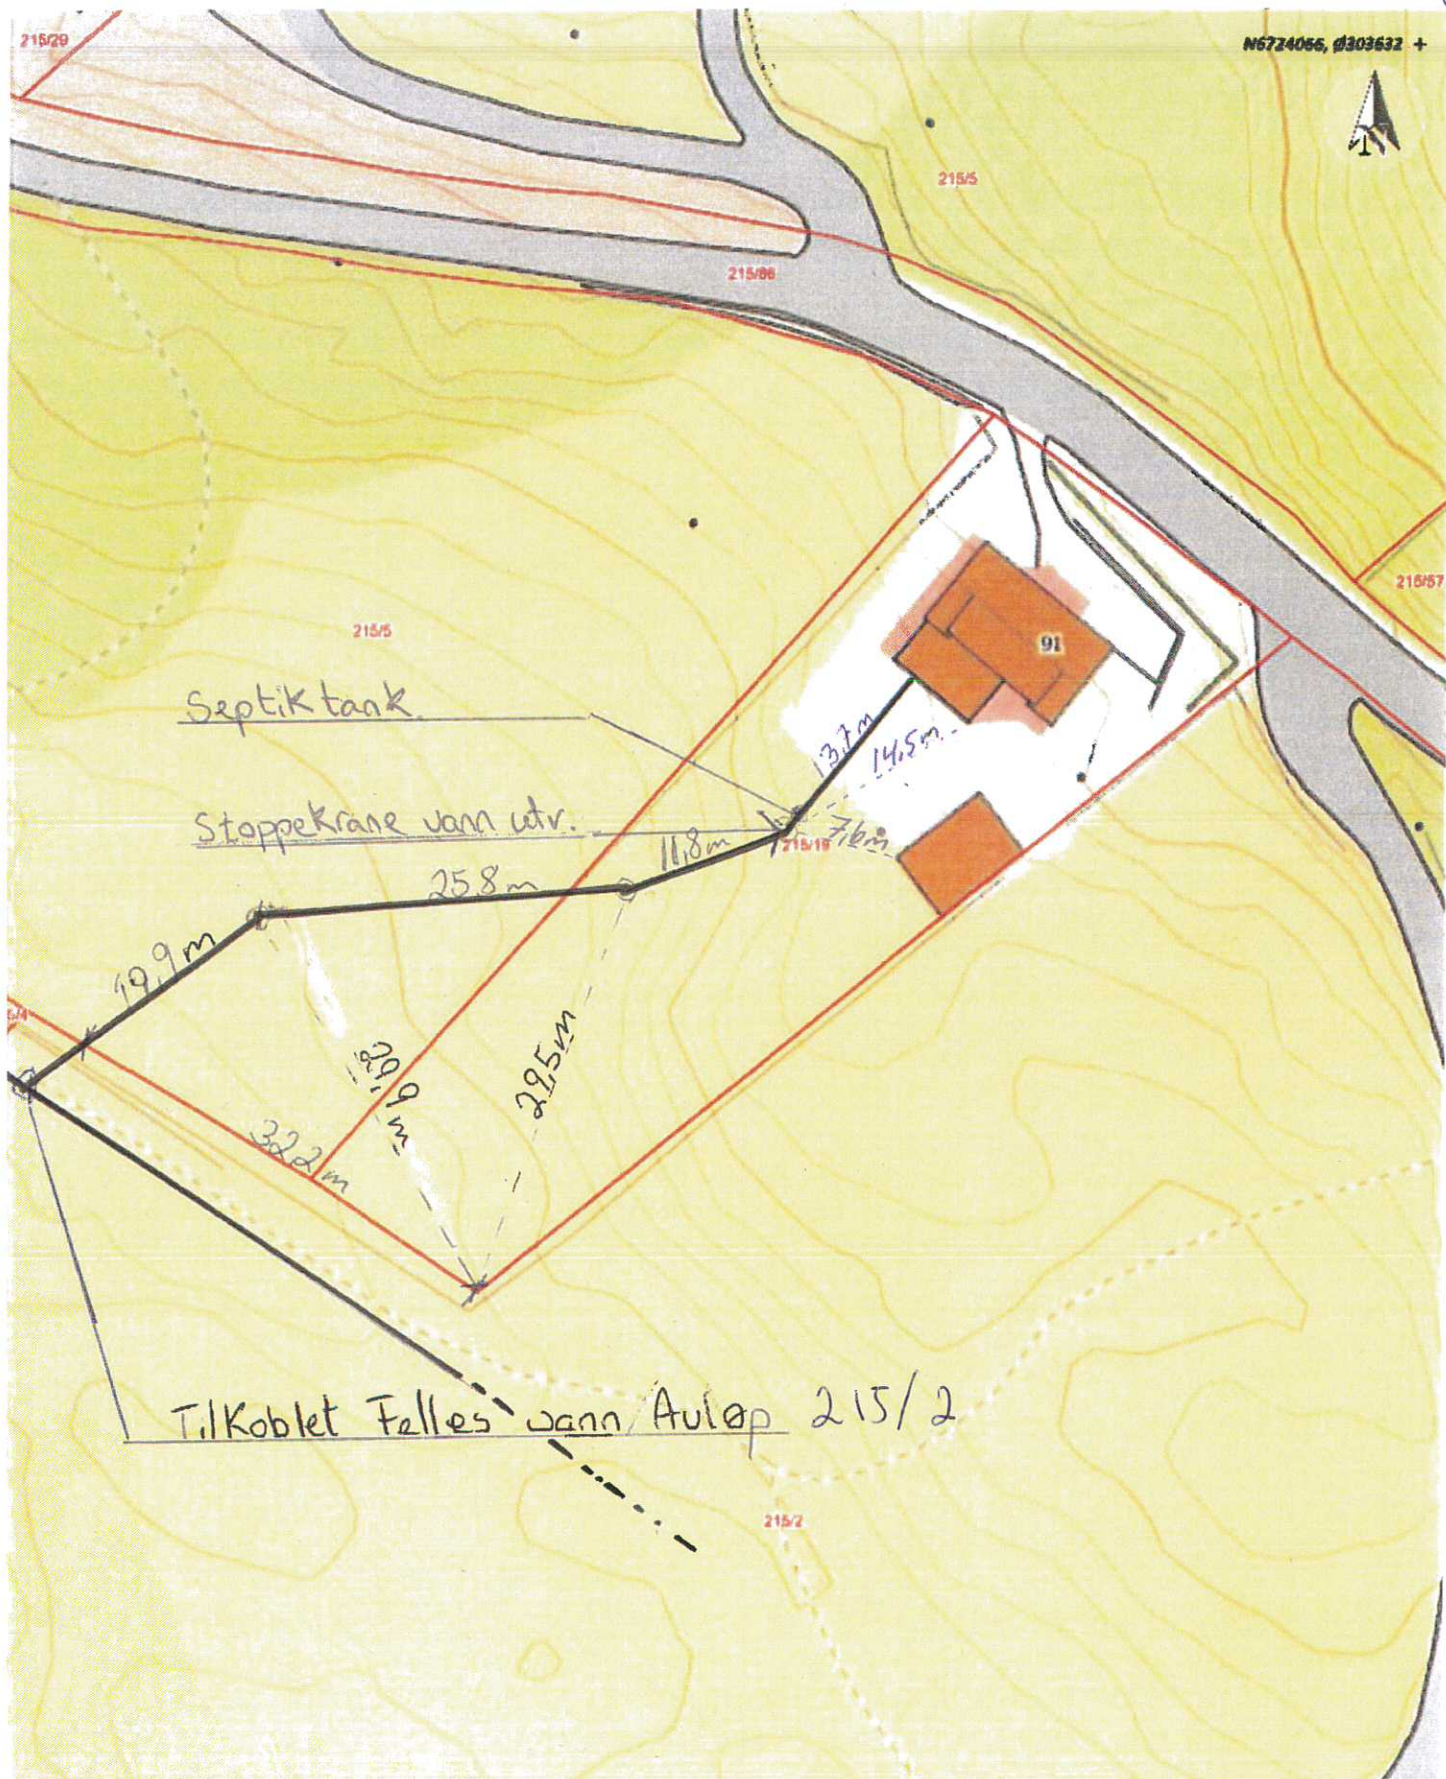

Situasjonskart -

Eidsnes 4.3.19

Dato: 04-03-2019

Eidsnesvegen 91

NHdigi.no

Målestokk: 1:500

Oppmålte avstander Lars L Eidsnes

15m