

LINDÅS KOMMUNE	
Klassering	188/196
6 MAR 2019	
Ark. saksnr.	Løpenr.
18/3850	
Saksh.	Tilgangskode

CS SERVICES
LONALEITET 11
5267 ESPELAND


Org. 918030042

Fundamentering mur Lyngvegen 39

Mur er bygget på fast grunn. Halve muren står på fjell. Resten står på stein fylling. Muren er fundamentert med 2 meter brei murfot der den ikke står på fjell og 1,30 meter murfot der den står på fjell. Murfot er ca 50 cm tjukk. I denne mur fot er det 8mm matte. Med svinget jern hver 25 cm med en meters lengde hver vei. Det er hver meter 20mm jern loddrett. Og 10mm 2stk jern for hver 25 cm loddrett. Der det er fjell er disse bort i fjell. Det er 10mm jern i hvert sjikt på h blokken. Bindet rundt hjørner og med 3stk inn murer forankringer der muren er lengst. Det er brukt ferdig betong som er godkjent. Legger med jern og betong kvittering.

CS SERVICES
LONALEITET 11
5267 ESPELAND


Chry

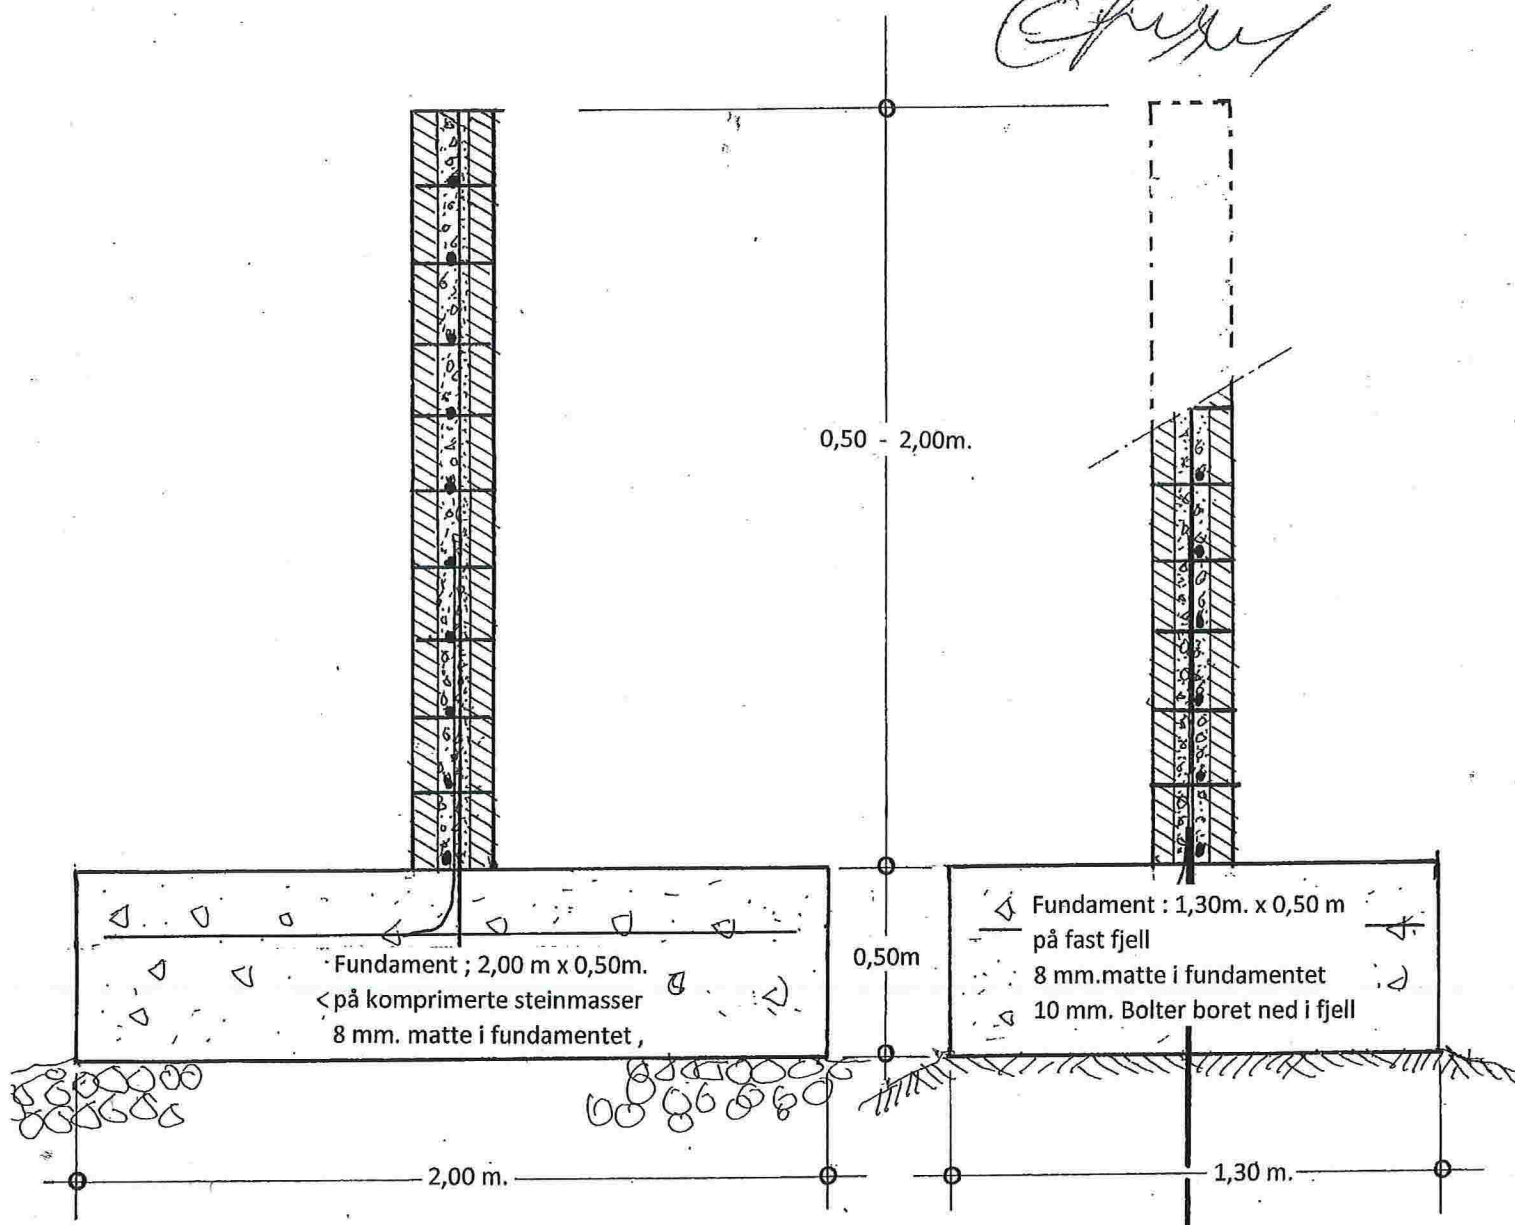

Betongblokkmur , Detalj i Mål = 1 : 20

Gnr. 188 , bnr. 196, Lyngvegen 39 , Knarvik i Lindås kommune

GC SERVICES .
Org.nr. 918030042
Februar 2019

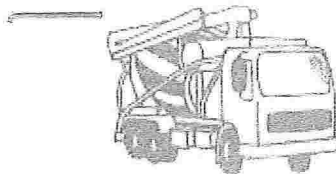

BRUKNAPP BETONG AS

Dato:
24.10.2018

Fakturaadresse:

**DALE TERJE
Lyngvegen 39**

5914 ISDALSTØ

Venn
1411

Bank
6529

Produktnr	Beskrivelse	Antall E
Følgeseddel nr: 042621, 042623, 042624, 042626 og 042627.		
Lvert Lyngvegen 39, Knarvik, 05.10.2018.		
205	Ferdigbetong B30. M60.	31,5 m
236	25 % redusert nøttesingel	31,5 m
250	Plastfiber. fibrin pp 12 mm	13 p
260	Betongpumping første time	1 ti
261	Betongpumping	2,25 ti
271	Pumpetillegg pr. m3.	31,5 m
272	Rør- & slangeutlegg	10 m
808	Kreditert (ventet på betongbil)	25 m
Følgeseddel nr: 042648.		
Lvert Lyngvegen 39, Knarvik, 10.10.2018.		
205	Ferdigbetong B30. M60	4,5 m
236	25 % redusert nøttesingel	4,5 m
130	Transport (min. 5m3)	5 m
260	Betongpumping første time	1 ti
262	Betongpumping	25 m
271	Pumpetillegg pr. m3.	4,5 m
272	Rør- & slangeutlegg	10 m
Følgeseddel nr: 042680 og 042681.		
Lvert Lyngvegen 39, Knarvik, 15.10.2018.		
205	Ferdigbetong B30. M60.	12 m
236	25 % redusert nøttesingel	12 m
260	Betongpumping første time	1 ti

Additional Bank Information:
Nordea Bank Norge ASA (+47 232 06002)
Po.Box 1166 Sentrum N-0107 Oslo
IBAN: NO 23 6529 05 01649
BIC-adress: NDEANOKK

Etter forfall beregnes 10 % rente p.a.

Adresse:

**Bruknapp Betong AS
Radøyvegen 277
5911 ALVERSUND**

Foretaksregisteret:

NO947255657MVA

Telefon:

56 34 23 60

Montér

Monter Knarvik
Villanger Byggevare AS
Kvassnesveien 45
5914 ISDALSTØ

Tlf: 56357970
Fax: 56357971
Bank: 36325368238
Org.nr: 988573124
Foretaksregisteret

Side: 1

Fakt.dato: 30.09.18
Forfall: 14.10.18
Bet.bet.: 14 dager netto K

Kundenr: 23501

Terje Dale
Lyngvegen 39

5914 ISDALSTØ

Lev.adresse:
Samleprosjekt
Ingren adr oppgitt

12.11

Faktura 475257

Artikkelnr.	Artikkelnavn	Bestilt Enhet	Enh.pris	Levert Enhet	B
Ordrenr.	2261137	Ordredato	11.09.18	Lev.dato	20.09.18
Vår ref.	Carsten Rasmussen	Deres ref.			
22590004	KAMSTÅL I STANG Ø10 L=6M CELSA	1,04 BNT	0,00	1,06 TON	
23283609	KAMSTÅL I STANG Ø20 L=6M CELSA	0,18 BNT	0,00	0,19 TON	
5549	ARMERINGSNETT K335 5X2M	0,43 TON	0,00	0,43	
8stk 8mm armeringsnett a 5x2m					

007)