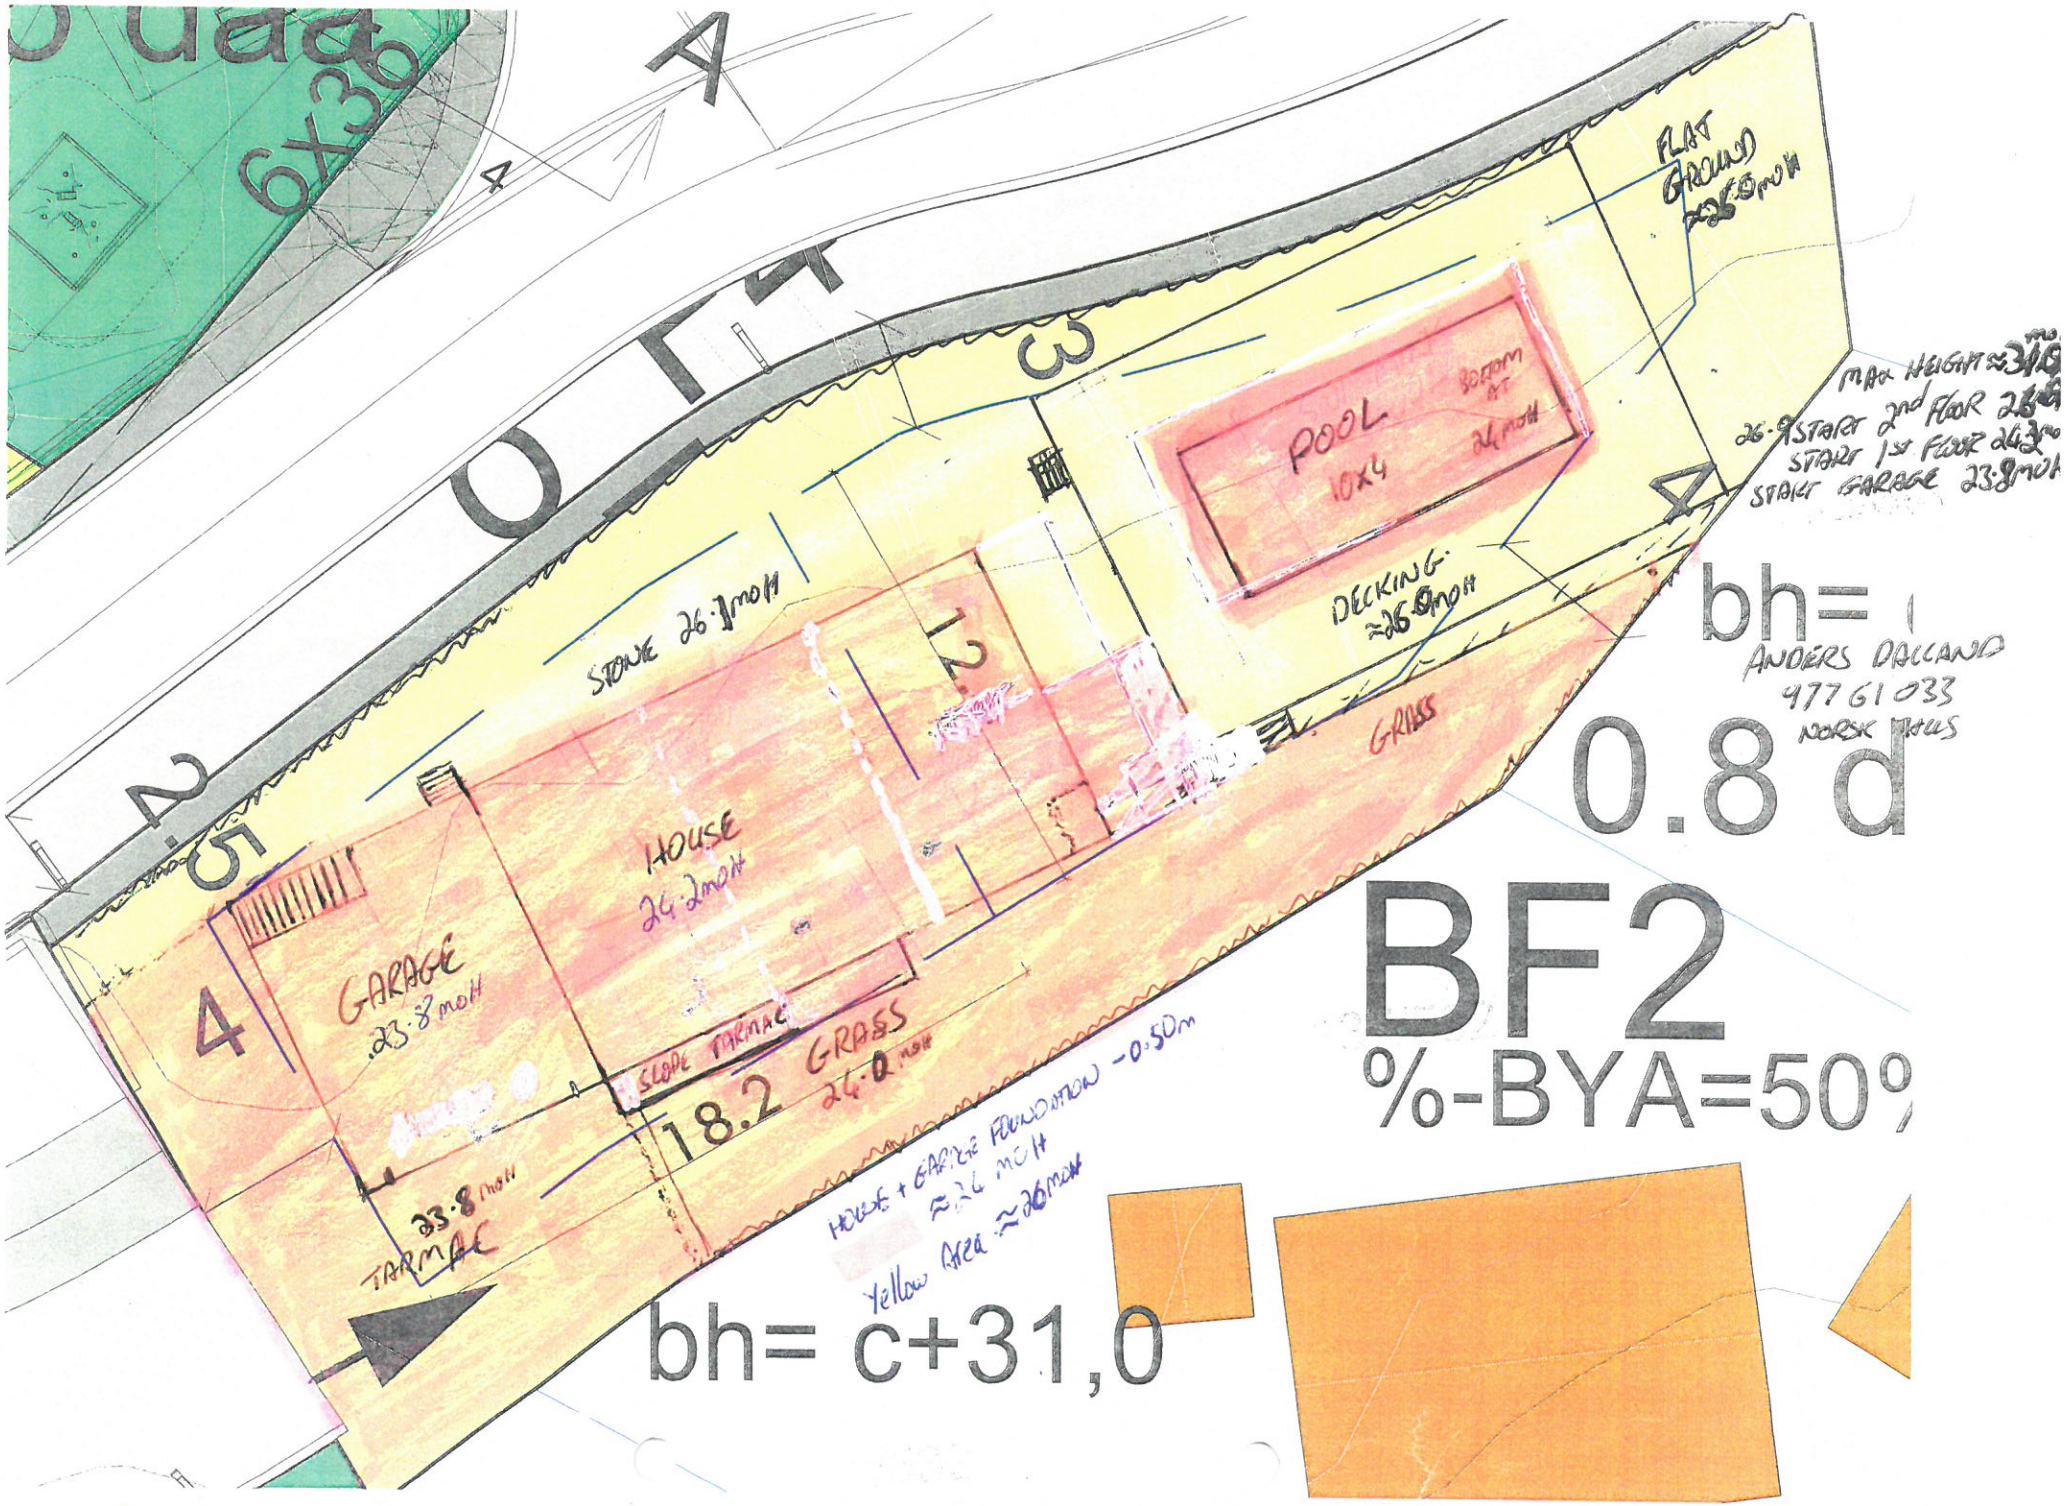
6X36
4
3
2
5
4
FLAT GROUND
POOL
10X4
DECKING
GRASS
STONE 26.1 mOH
HOUSE
GARAGE
23.8 mOH
SLOPE TARMAC
18.2
GRASS
23.8 mOH
TARMAC
HOUSE + GARAGE FOUNDATION -0.50m
Yellow Area ≈26 mOH
MAX HEIGHT
START 2nd FLOOR
START 1st FLOOR
START GARAGE 23.8 mOH
bh= 1
ANDERS DALLAND
47761033
NORSK HUS
0.8 d
BF2
%-BYA=50%
bh= c+31,0

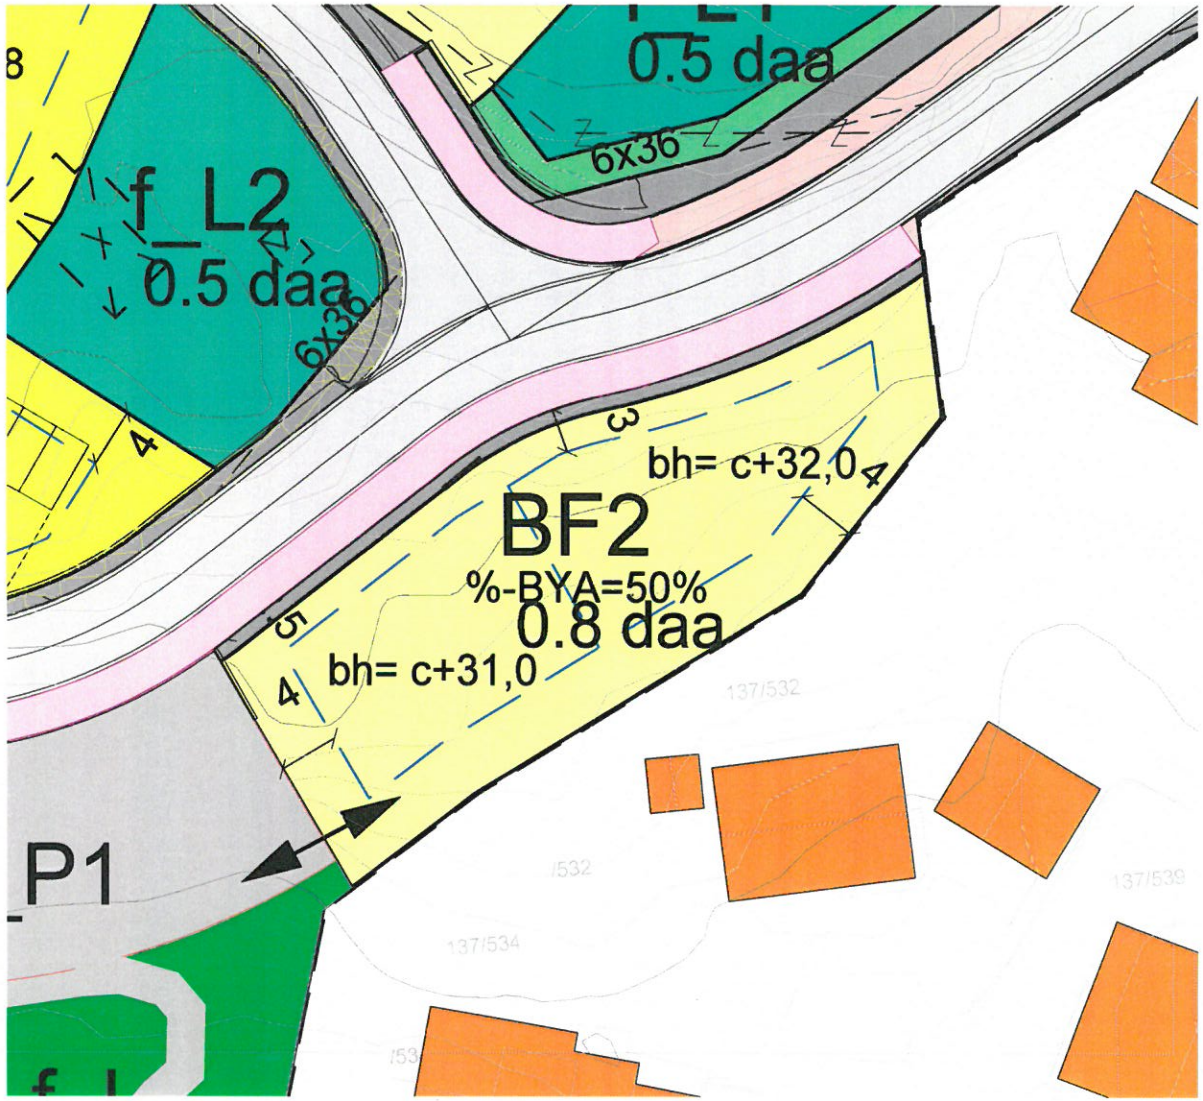
f_L1
0.5 daa
6x36
f_L2
0.5 daa
6x36
4
3
bh= c+32,0
4
BF2
%-BYA=50%
0.8 daa
5
4
bh= c+31,0
137/532
P1
/532
137/539
137/534