

Fra: Arnstein Haugland <arnstein@haugland-vvs.no>
Sendt: tirsdag 29. januar 2019 10:20
Til: andviken5@gmail.com
Emne: VS:
Vedlegg: 20190129094558085.pdf

Hei

Sender papirer som avtalt pr. telefon i går.

Med vennlig hilsen

Arnstein Haugland.

AS Haugland VVS
Lyngveien 2, 5914 Isdalstø
Mob: 91329971, Tel: 56 35 77 90
www.comfort.no

-----Opprinnelig melding-----

Fra: Arnstein <arnstein@haugland-vvs.no>
Sendt: tirsdag 29. januar 2019 09.46
Til: Arnstein Haugland <arnstein@haugland-vvs.no>
Emne:

Denne e-posten ble sent fra "RNP18C7AC" (MP C2800).

Skanningsdato: 29.01.2019 09:45:57 (+0100) Spørsmål til: kopimaskin@haugland-vvs.no

Samsvarserklæring

etter plan- og bygningsloven (pbl) § 23-1, SAK10 kapittel 12
Samsvarserklæringen skal sendes til *ansvarlig søker*.

Erklæringen gjelder							
Eiendom/ byggested	Gnr.	Bnr.	Festenr.	Seksjonsnr.	Bygningsnr.	Bolignr.	Kommune
	195	171					LINDÅS
	Adresse				Postnr.	Poststed	
	LEKNES						

Foretak	
Foretakets navn	Organisasjonsnr.
AS HAUGLAND VVS	931442295


Ansvarsrett erklært dato	17.12.2018	Arbeidet innen ansvars- området er avsluttet	<input type="checkbox"/> Ja	<input checked="" type="checkbox"/> Nei
-----------------------------	------------	---	-----------------------------	---

Ansvarsområde	
Hentet fra erklæring om ansvarsrett	Funksjon (PRO, UTF)
	PRO, UTF
	Beskrivelse av ansvarsområde
	ANSVARLIG PROSJEKTERENDE FOR RØRLEGGARBEIDER
	ANSVARLIG UTFØRENDE FOR RØRLEGGARBEIDER

Ansvarlig for prosjektering:	
Det er ikke avdekket gjenstående arbeider innenfor ansvarsområdet som er til hinder for å gi:	
<input type="checkbox"/> Rammetillatelse	<input checked="" type="checkbox"/> Igangsettingstillatelse/ ett-trinns tillatelse
<input type="checkbox"/> Midlertidig brukstillatelse	<input type="checkbox"/> Ferdigattest

Ansvarlig for utførelse:	
<input type="checkbox"/> Midlertidig brukstillatelse – Gjenstående arbeider for denne delen av tiltaket frem mot ferdigattest	
Angi gjenstående arbeider av mindre vesentlig betydning, innenfor den delen av tiltaket det søkes midlertidig brukstillatelse for	
Angi resterende deler av tiltaket hvor det her ikke søkes om midlertidig brukstillatelse	
<input type="checkbox"/> Ferdigattest – Det er ikke avdekket feil eller mangler som hindrer ferdigattest	

Bekreftelser	
Vi bekrefter at kvalitetssikring er utført og dokumentert i henhold til erklæring om ansvarsrett og foretakets kvalitetssikring.	
<input checked="" type="checkbox"/>	Vi bekrefter at prosjektering er i samsvar med ytelser i TEK17 og preaksepterte ytelser (VTEK) eller ved analyse som viser at forskriftens (TEK17) funksjonkrav er oppfylt
<input type="checkbox"/>	Vi bekrefter at utførelse er i samsvar med produksjonsunderlag.

Erklæring og underskrift		
Foretaket er kjent med reglene om straff og sanksjoner i plan- og bygningsloven kap 32, og at det kan medføre reaksjoner dersom det er gitt uriktige opplysninger.		
Dato	Foretakets underskrift	Gjentas med blokkbokstaver
17.12.2018		ARNSTEIN HAUGLAND

Erklæring om ansvarsrett

etter plan- og bygningsloven (pbl) § 23-3


 Erklæringen skal sendes til *ansvarlig søker*.

Alternativt kan erklæringen sendes direkte til kommunen, men da må ansvarlig søker få tilsendt en kopi.

Erklæringen gjelder						
Eiendom/ byggested	Gnr.	Bnr.	Festenr.	Seksjonsnr.	Bygningsnr.	Bolignr.
	195	171				
	Adresse				Postnr.	Poststed
	LEKNES					LINDÅS

Foretak			
Foretakets navn			Organisasjonsnr.
AS HAUGLAND VVS			931442295
Adresse		Postnr.	Poststed
LYNGVEIEN 2		5914	ISDALSTØ
Kontaktperson		Telefon	Mobiltelefon
ARNSTEIN HAUGLAND		56357790	91329971
E-post			
ARNSTEIN@HAUGLAND-VVS.NO			
Foreligger sentral godkjenning ? <input checked="" type="checkbox"/> Ja <input type="checkbox"/> Nei			
Hvis ja, dekkes ansvarsområdene av sentral godkjenning? <input checked="" type="checkbox"/> Helt <input type="checkbox"/> Delvis <input type="checkbox"/> Nei			

Ansvarsområde							
Funksjon (SØK, PRO, UTF, kontroll)	Beskriv arbeidet foretaket skal ha ansvar for	Tiltaks- klasse	Våre samsvarserklæringer/kontrollerklæringer vil foreligge ved: (sett X)				
			Søknad om ramme- tillatelse	Søknad om igangsettings- tillatelse/ ett-trinns søknad	Søknad om midlertidig brukstillatelse	Søknad om ferdigattest	
PRO <input checked="" type="checkbox"/>	PROSJEKTERENDE FOR RØRLEGGER	-	<input type="checkbox"/>	<input type="checkbox"/>	<input checked="" type="checkbox"/>	<input type="checkbox"/>	
UTF <input checked="" type="checkbox"/>	UTFØRENDE FOR RØRLEGGER	-	<input type="checkbox"/>	<input type="checkbox"/>	<input type="checkbox"/>	<input checked="" type="checkbox"/>	
-		-	<input type="checkbox"/>	<input type="checkbox"/>	<input type="checkbox"/>	<input type="checkbox"/>	
-		-	<input type="checkbox"/>	<input type="checkbox"/>	<input type="checkbox"/>	<input type="checkbox"/>	
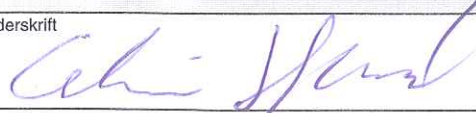
Erklæring og underskrift	
Foretaket er kjent med reglene om straff og sanksjoner i pbl kap 32 og at det kan medføre reaksjoner dersom det gis uriktige opplysninger. Foretaket forplikter seg til å stille med nødvendig kompetanse i tiltaket jf. SAK10 kap. 10 og 11	
<input checked="" type="checkbox"/>	Ansvarlig prosjekterende erklærer at prosjekteringen skal være planlagt, gjennomført og kvalitetssikret i henhold til pbl jf. SAK10 §12-3
<input checked="" type="checkbox"/>	Ansvarlig utførende erklærer at arbeidet ikke skal starte før det foreligger kvalitetssikret produksjonsunderlag for respektive del av utførelsen jf. SAK10 § 12-4
<input type="checkbox"/>	Ansvarlig kontrollerende erklærer uavhengighet, jf. SAK10 § 14-1, og vil redegjøre for endringer som kan påvirke uavhengigheten jf. SAK10 §12-5
Dato	Underskrift
17.12.2018	
Gjentas med blokkbokstaver	
ARNSTEIN HAUGLAND	


Utomhus plan

N6721041, E301475 +




15m

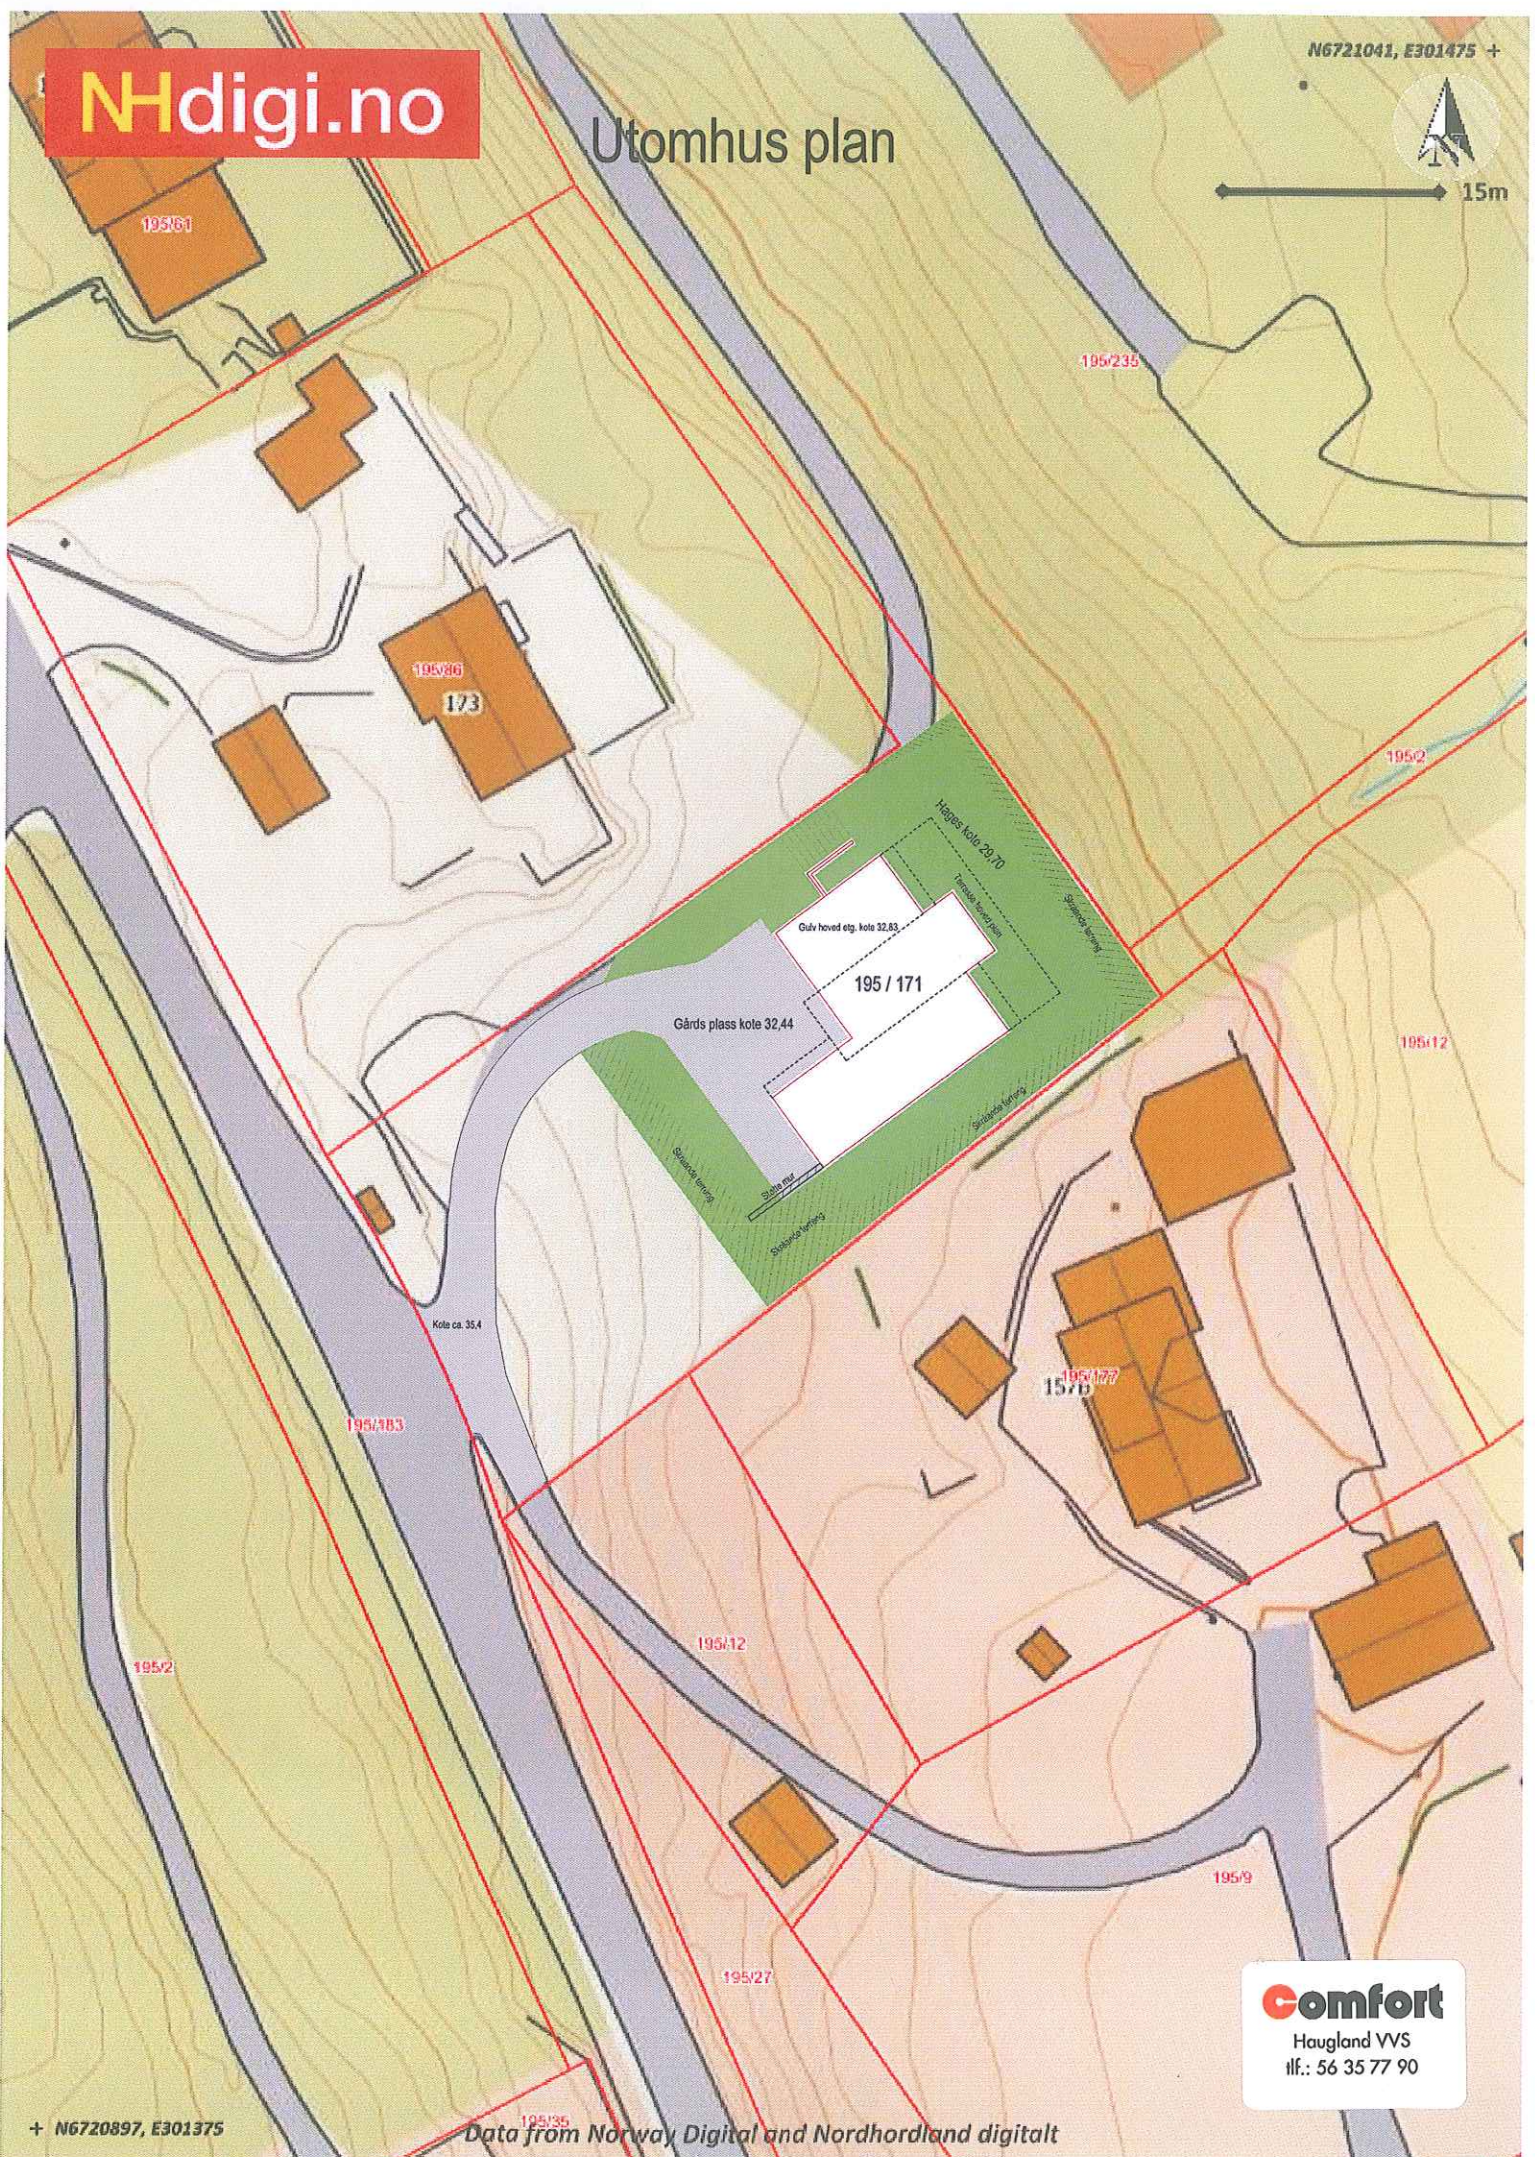


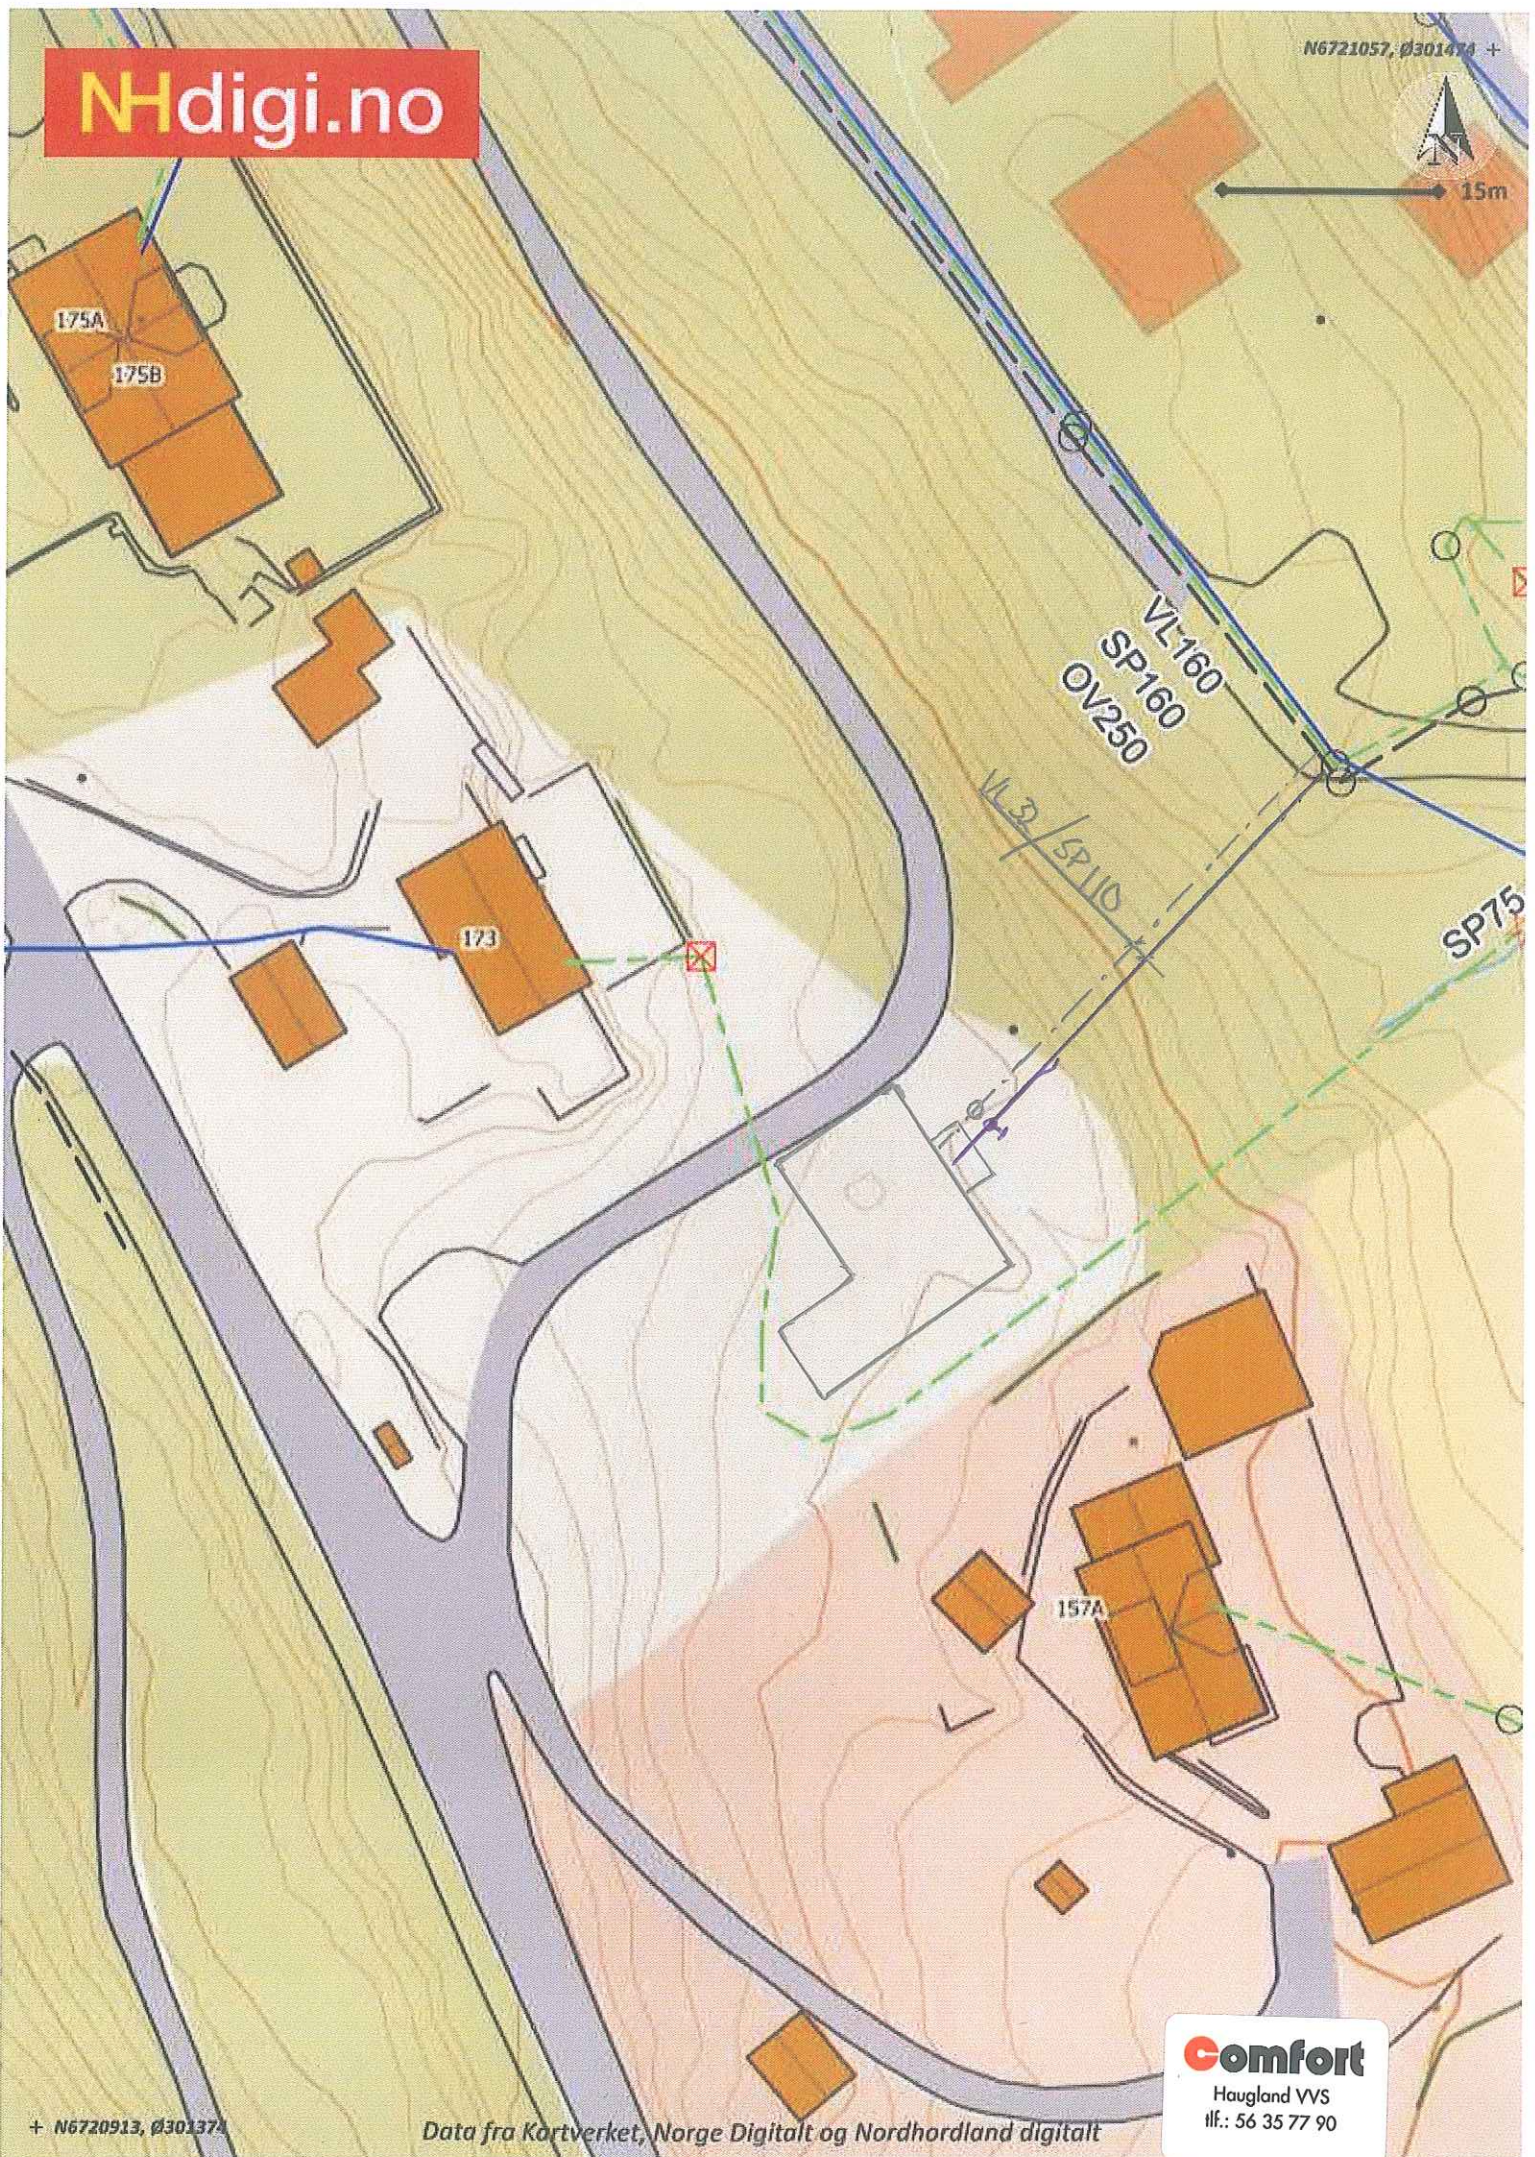

Hoved Plan:

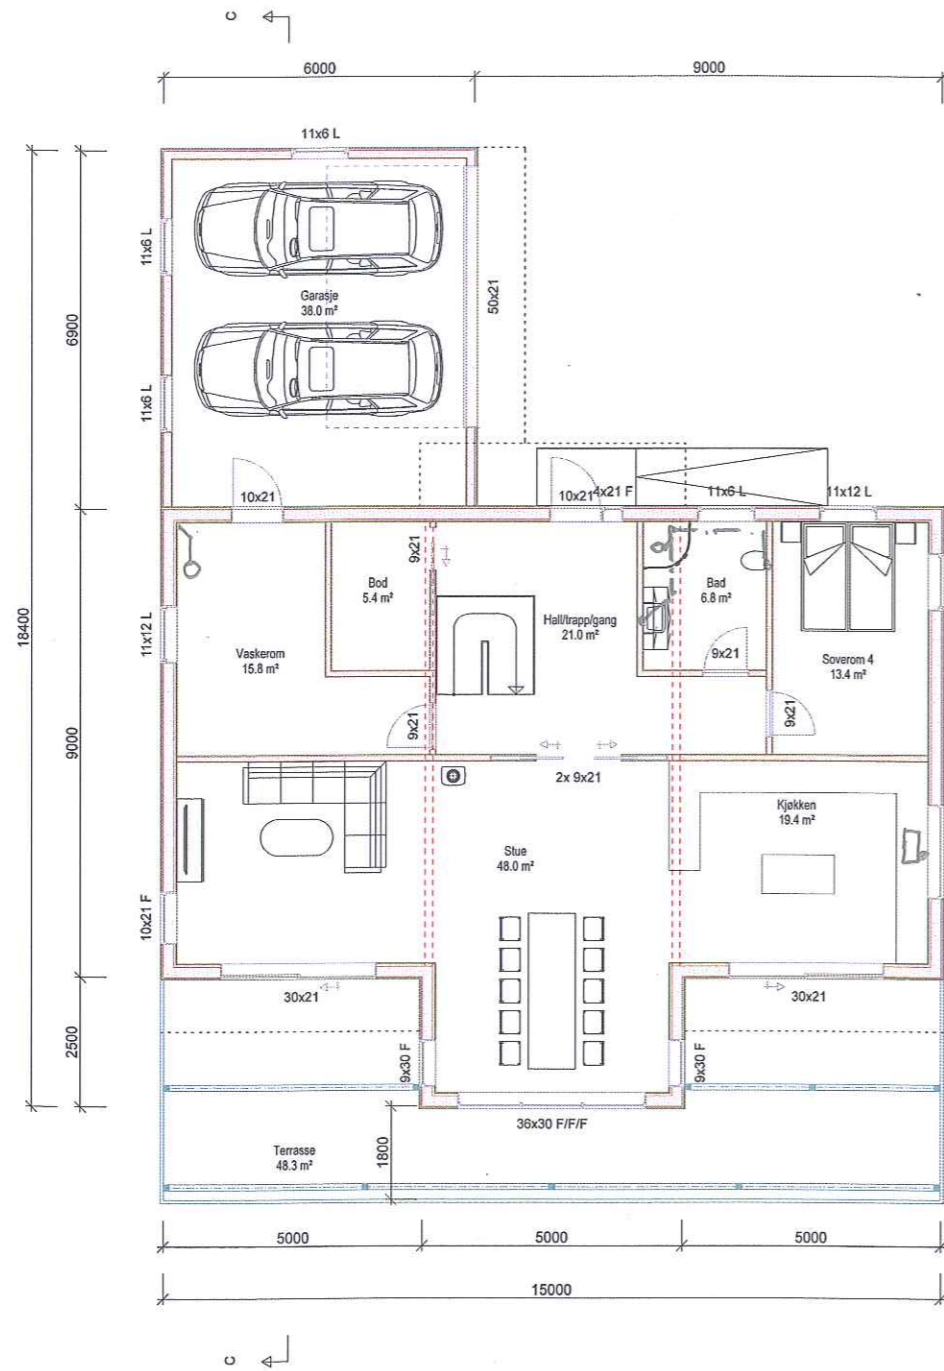

Kjeller Plan:

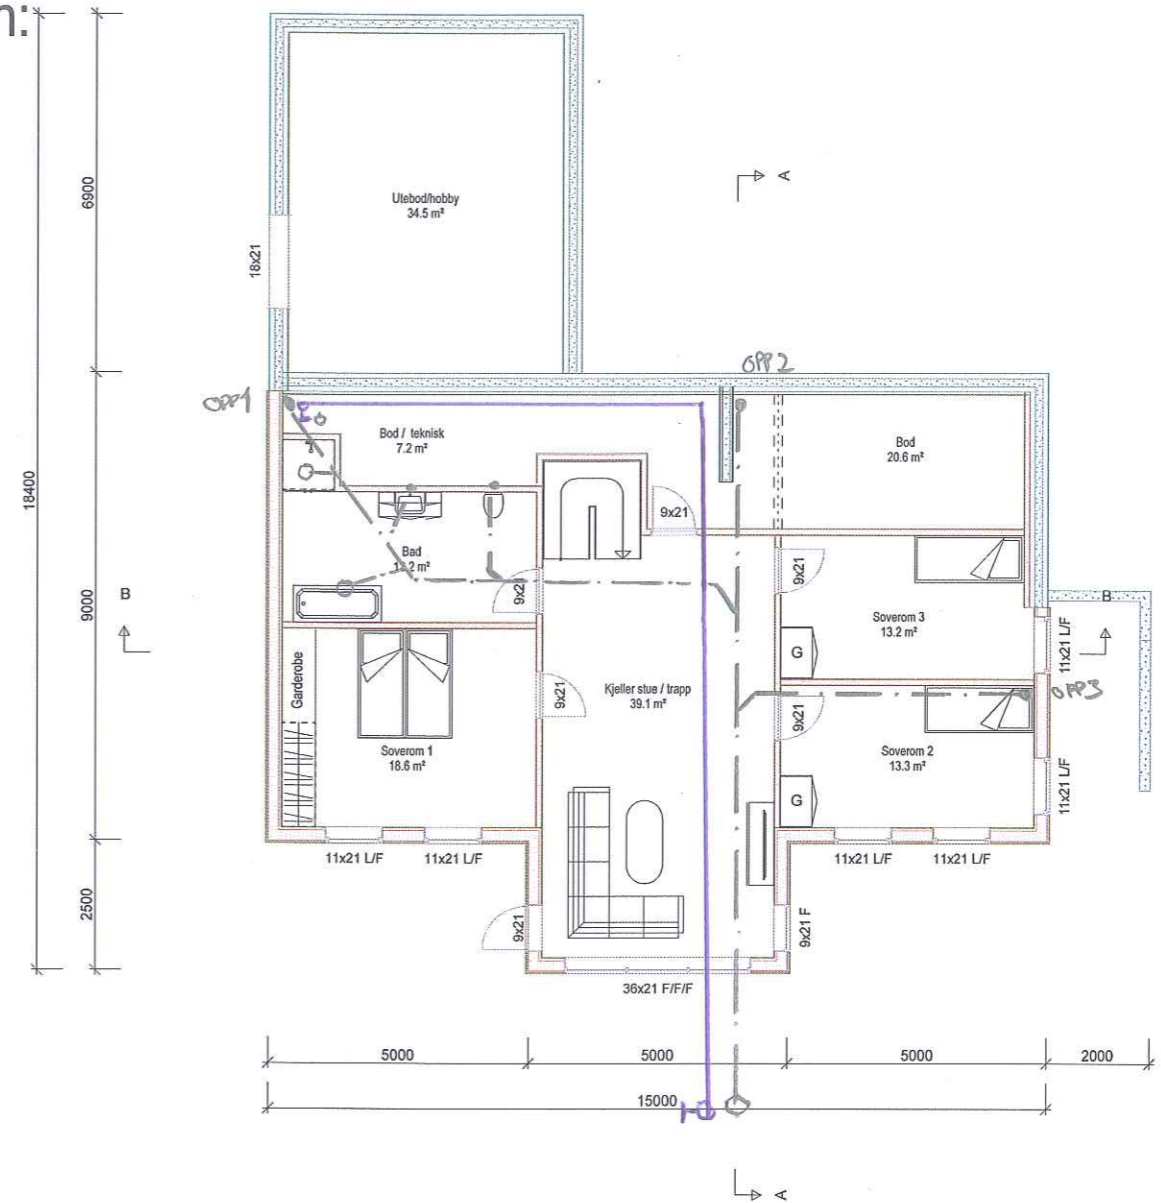

AREALER:

BYA = 220,7 m²

BRA kjeller plan = 130,5 m²

BRA utvendig bod/hobby = 34,5 m²

BRA h. plan = 134 m²

BRA Garasje = 38 m²

BRA total = 337 m²

Comfort
Haugland VVS
tlf.: 56 35 77 90

Enebolig Leknes

	Tilleshaver:	Håvard Andvik	Dato:	31.10.2018
	Byggeplass:	Leknes	Teig:	RF
	Kommune:	Lindås	Prosjekt nr.:	
	Gnr: 195 Bnr: 171 Mål: 1: 100 / A2		Teig nr.:	501
	Plan		Enebolig Leknes	

© Tegningen er beskyttet iht. L. lov om opphavsrett.