


NHdigi.no

N6721057, 0301674 +

 

15m



+ N6720913, 0301374

Data fra Kartverket, Norge Digitalt og Nordhordland digitalt

Comfort
Haugland VVS
tlf.: 56 35 77 90