


X 288 000
Y 35 000


STYLLINGEN
TRYGVE ERSTAD
BYGGELEIENINGSAVDELINGEN

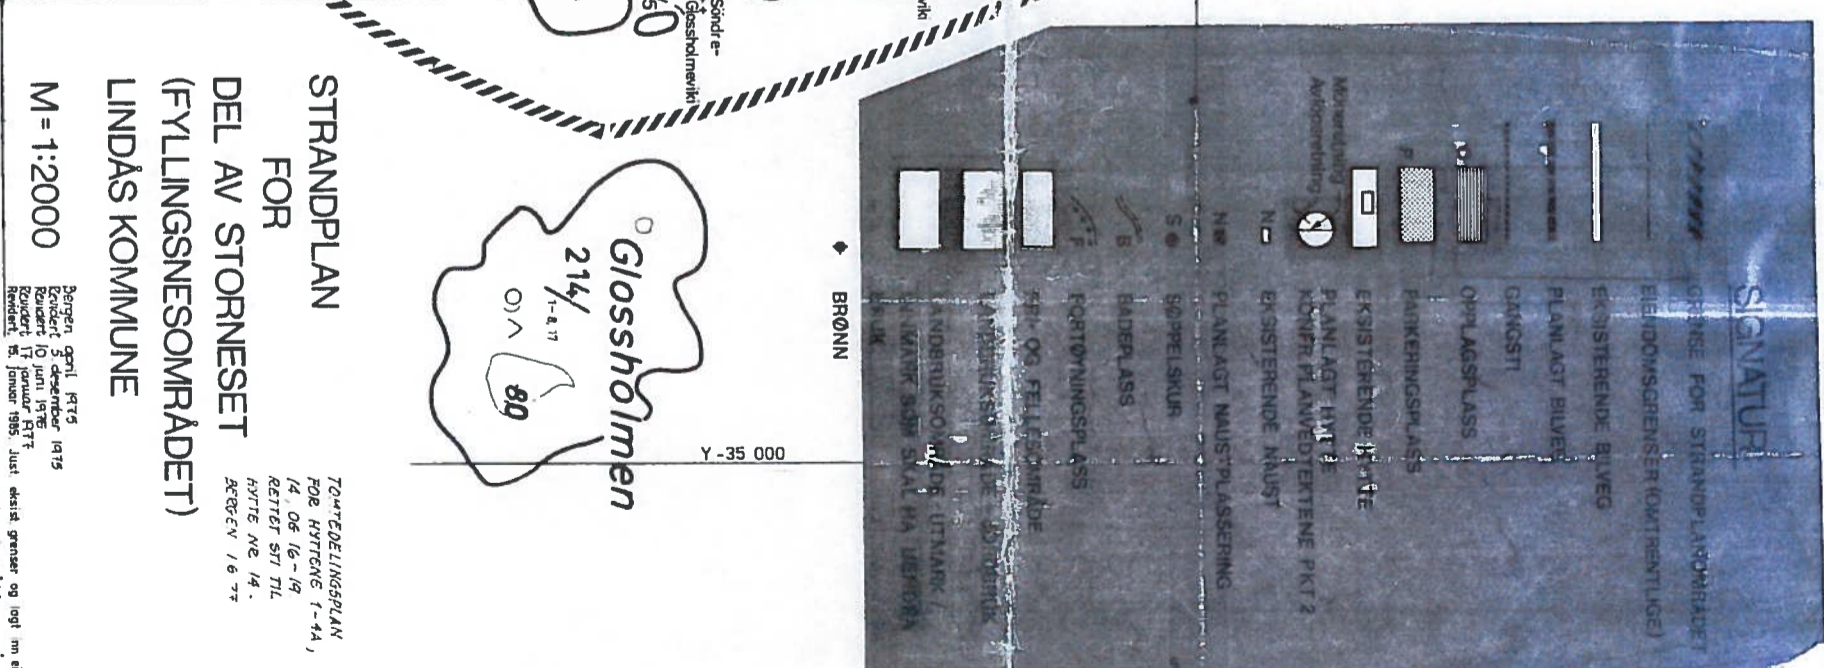

SIGNATUR

BRØNN

- GANGETI
- OPLAGSPASS
- PARKERINGSPASS

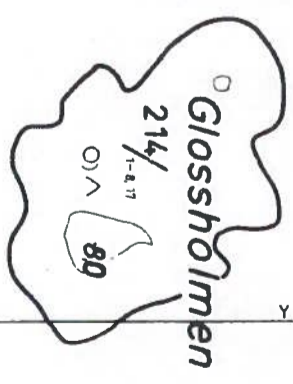

STRANDPLAN

FOR

DEL AV STORNESET

(FYLLINGSNESOMRÅDET)

LINDÅS KOMMUNE

M = 1:2000

TO-TRAEDELINGSPLAN
FØR HYTTEENE 1-14,
14. 06. 16-19
RETTET SIV. TIL
HYTTE NR. 14.
ARBEIDEN 16.77

Bergen, april 1975
Revideret 3. desember 1975
Revideret 10. juni 1977
Revideret 15. januar 1985
Justi etats grenser og lott im den del nye
Pp- og brne i området er også innlagt
Revideret, 26.05.1997. Innmalte grenselinjer mot gnr. 214, are. 129 og 134.