



FASADE VEST

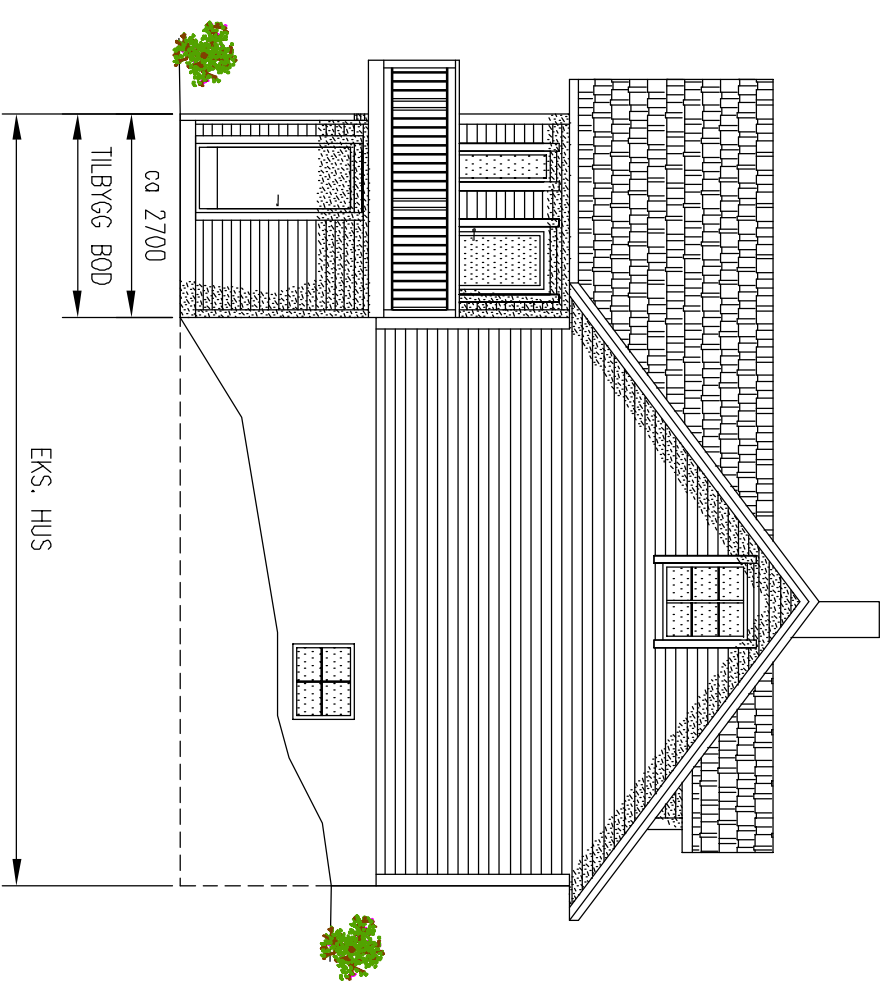

FASADE SØR

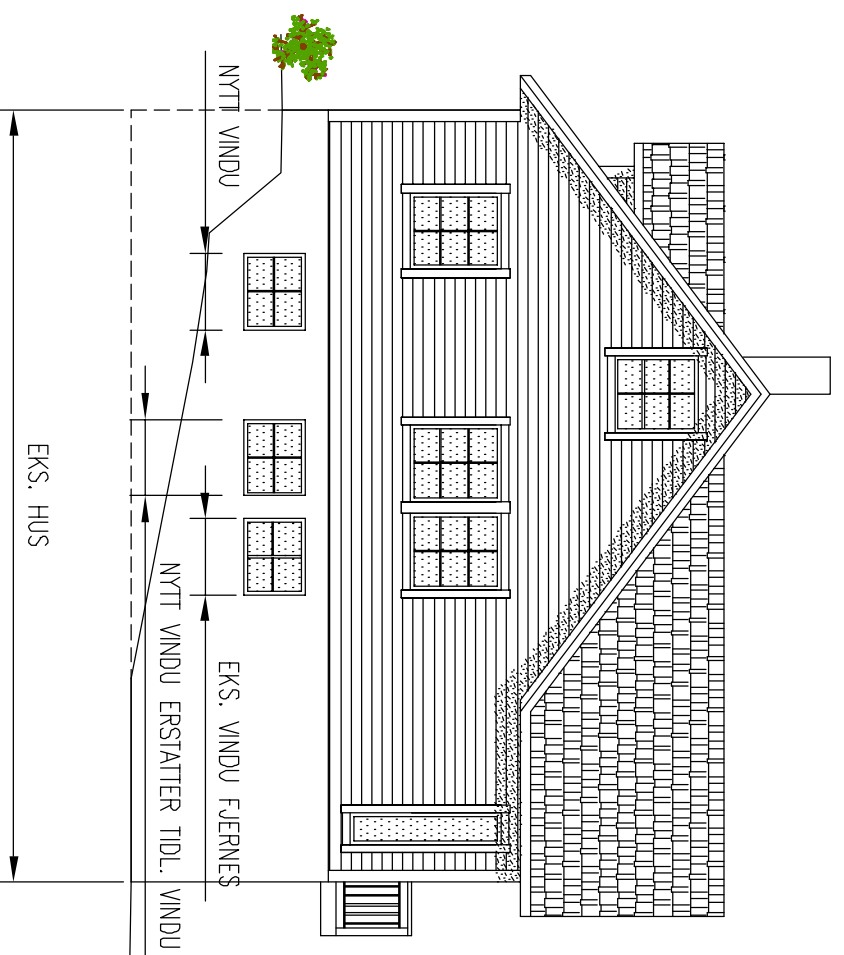

FASADE NORD

NB!
 DERSOM ANNET IKKE ER BESKREVET, KAN TEGNINGEN KUN BRUKES SOM ANVELDESESTEGNING I
 BYGGESAK. ARBEIDSTEGNINGER MÅ LEVERES SEPARAT.

OBS!

- * TEGNINGEN KAN PRINTES I FEIL SKALA
- * IKKE TA MÅL DIREKTE PÅ TEGNING
- * BRUK BARE OPPGITTE MÅL

I HENHOLD TIL LOWERK ER DENNE TEGNINGEN
 ARKOCONSULT AS SIN EIENDOM.
 DENNE TEGNINGEN KAN IKKE BLI BRUKT,
 OFFENTLIGGJORT ELLER GIS VIDERE TIL TREDJEPART
 UTEN VÅRT SKRIFTLIGE SAMTYKKE. OVERTREDELSE AV
 DETTE KAN SØKSMÅL.

REV.	DESCRIPTION	DATE/SIGN
	<p>arkoconsult</p> <p>ARKOCONSULT AS, Postboks 103, 5291 Valestf. Tel.: 56390003 – Fax.: 56191130 – Mob.: 93241511 Mail: post@arkoconsult.no – Org.nr.: 997089782 MVA</p>	<p>BOLIG OG EIENDOM AS</p> <p>BRUKS OG FASADE ENDRING</p> <p>GBNR. 185/213, LINDÅS</p> <p>FASADER</p>
	<p>SCALE: 1:100</p> <p>FORMAT: A3</p> <p>DRAWN: LAH</p> <p>DATE: 13.01.17</p> <p>CHECKED:</p> <p>DATE:</p>	<p>REVISION/DATE:</p> <p>PROJECT NO.: 2015020</p> <p>DRAWING NO.: 20715020A02</p>