


Fasade mot øst

1 : 200

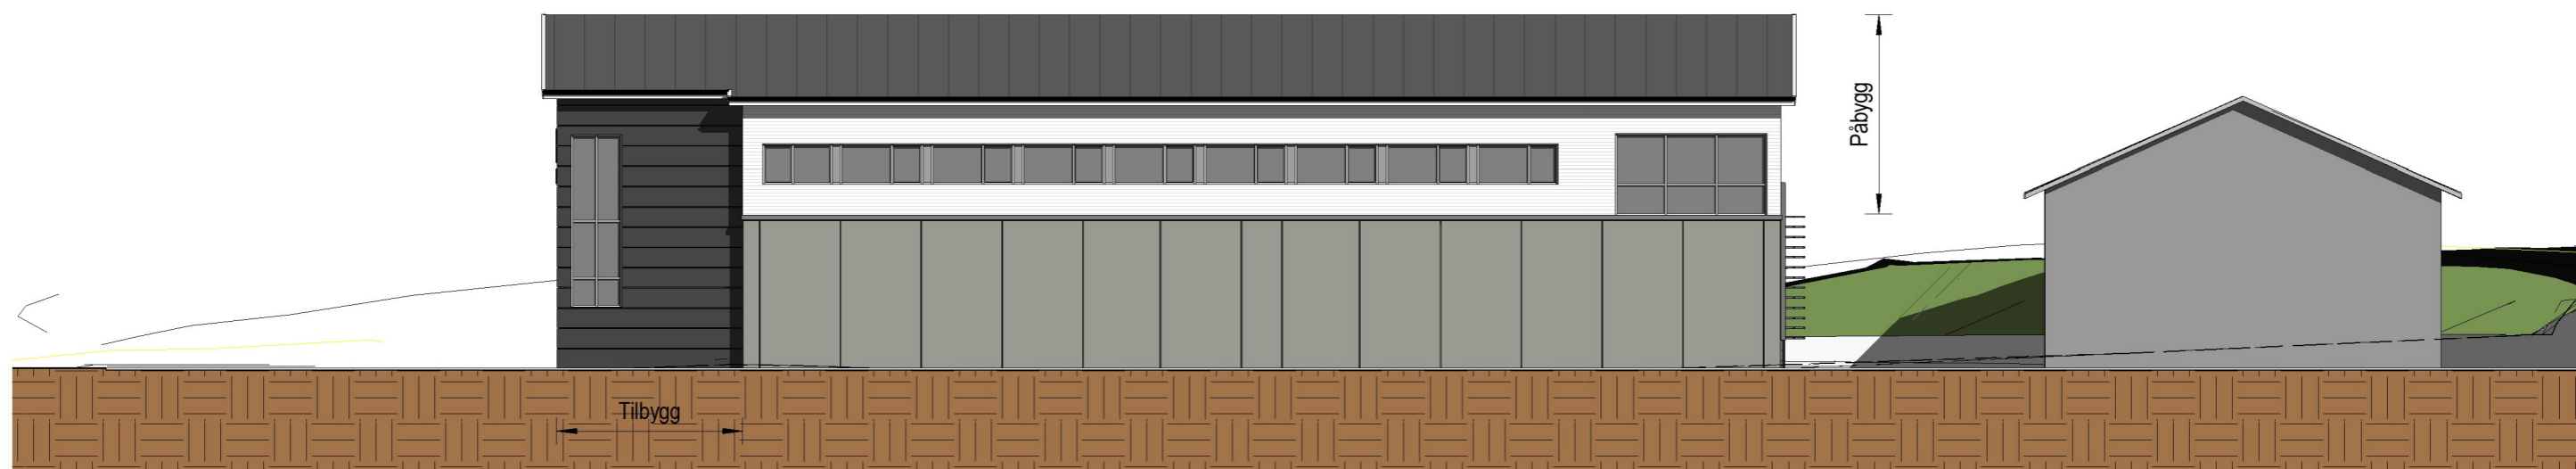

Fasade mot sør

1 : 200



**HELGESEN TEKNISKE BYGG AS**  
5281 Valestrandfosse  
www.htb.no  
T: 56 19 34 00

Oppdragsgiver  
**Romarheim AS**

Lindås kommune  
Alvervegen 25  
5911 ALVERSUND

Gbnr 137/469

Prosjektnr.  
3014

Prosjekt  
**Alvervegen 25, påbygg**

Målestokk  
1 : 200 / A3

Tegning  
**Fasader, øst og sør**


Tegn.  
MKT

Kontr.  
RL

Tegningsnummer  
**A-301**

Dato  
**18.02.2019**

Bruksområde: Forprosjekt

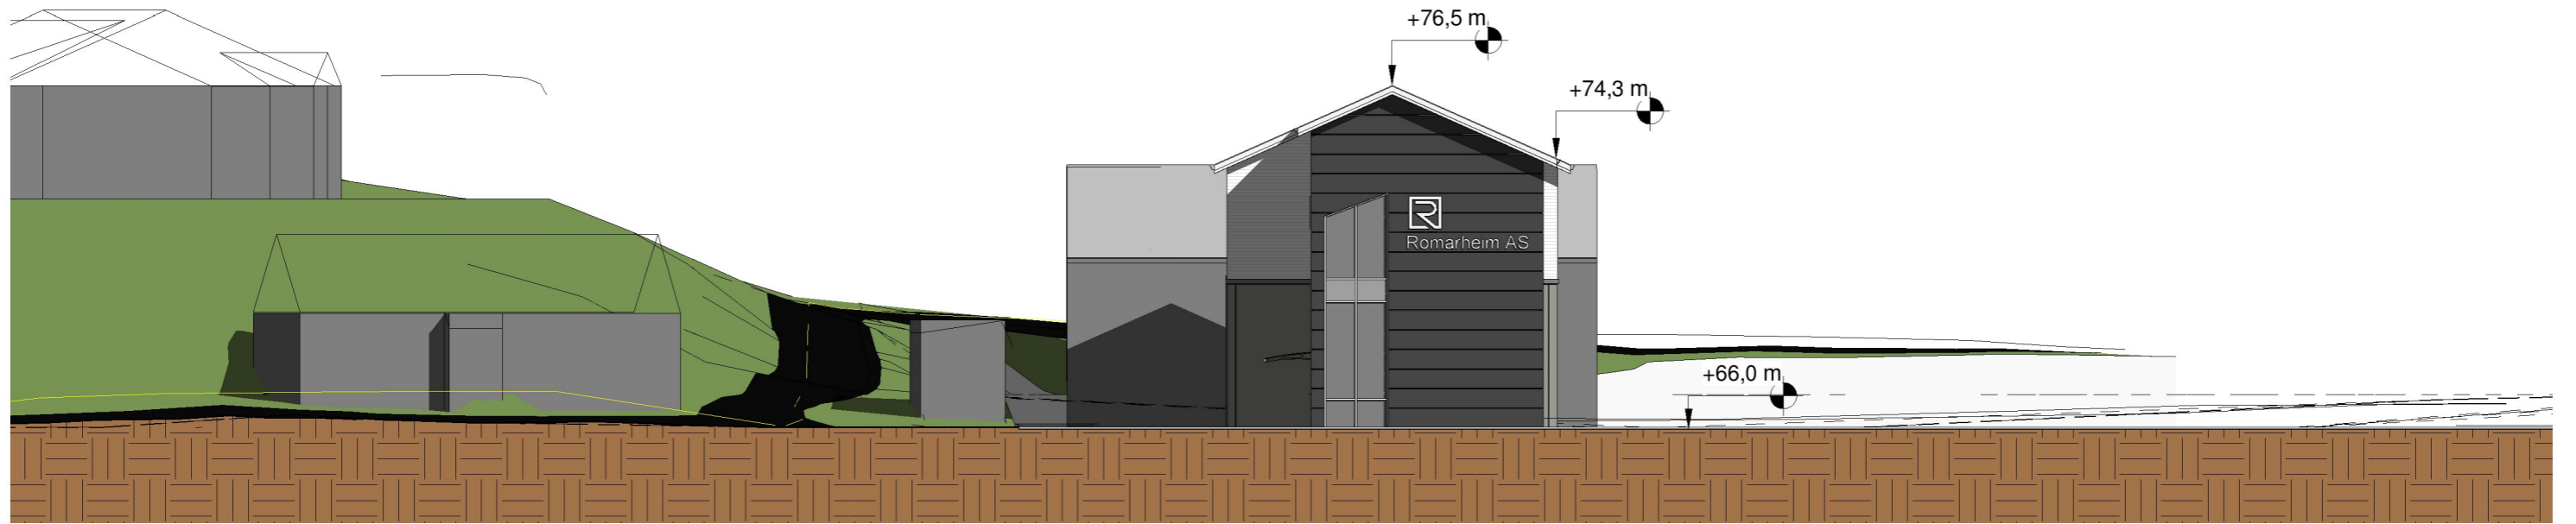

Fasade mot vest

1 : 200



Fasade mot nord

1 : 200



**HELGESEN TEKNISKE BYGG AS**  
5281 Valestrandsfossen  
www.htb.no  
T: 56 19 34 00

Bruksområde: Forprosjekt

Oppdragsgiver  
**Romarheim AS**

Lindås kommune  
Alvervegen 25  
5911 ALVERSUND

Gbnr 137/469

Prosjektnr.  
3014

Målestokk  
1 : 200 / A3

Tegn.  
MKT


Kontr.  
RL

Prosjekt  
Alvervegen 25, påbygg


Tegning  
**Fasader, vest og nord**

Tegningsnummer  
**A-300**


Dato  
18.02.2019

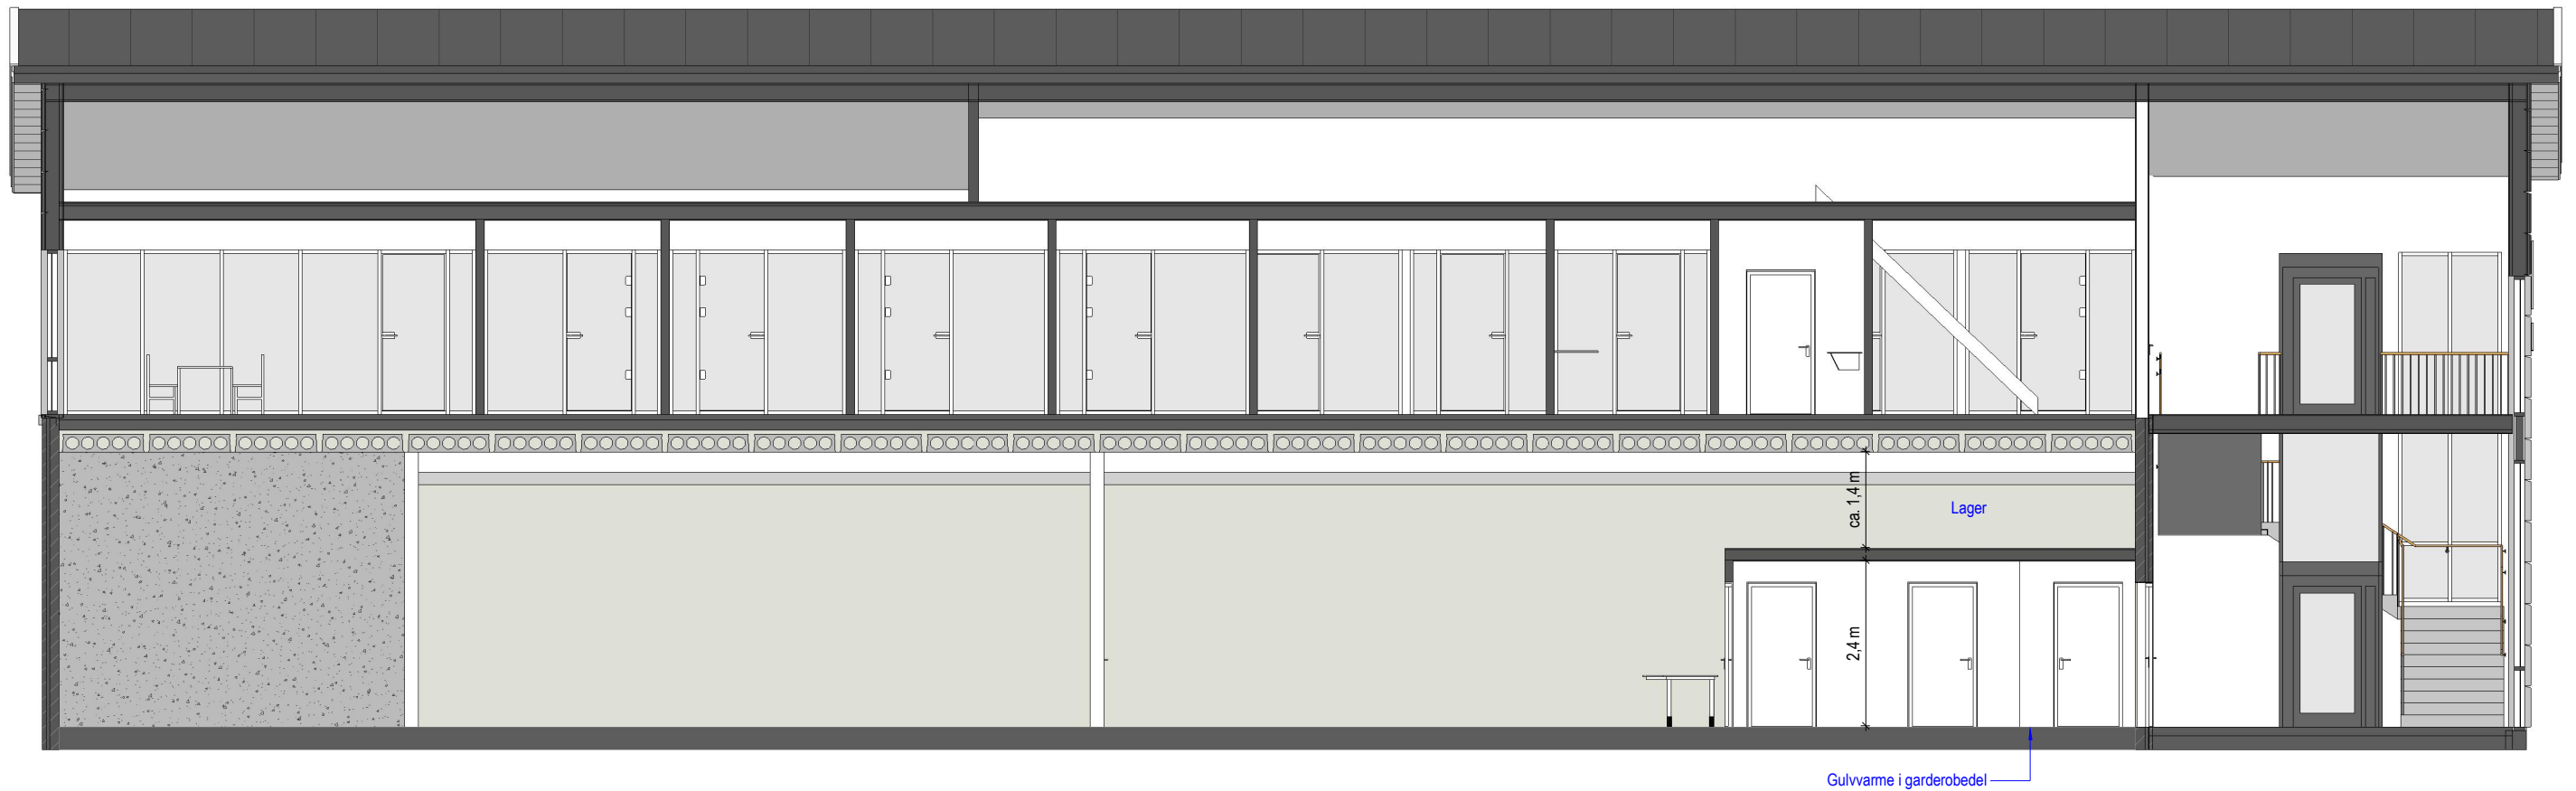

Langsnitt  
1 : 50

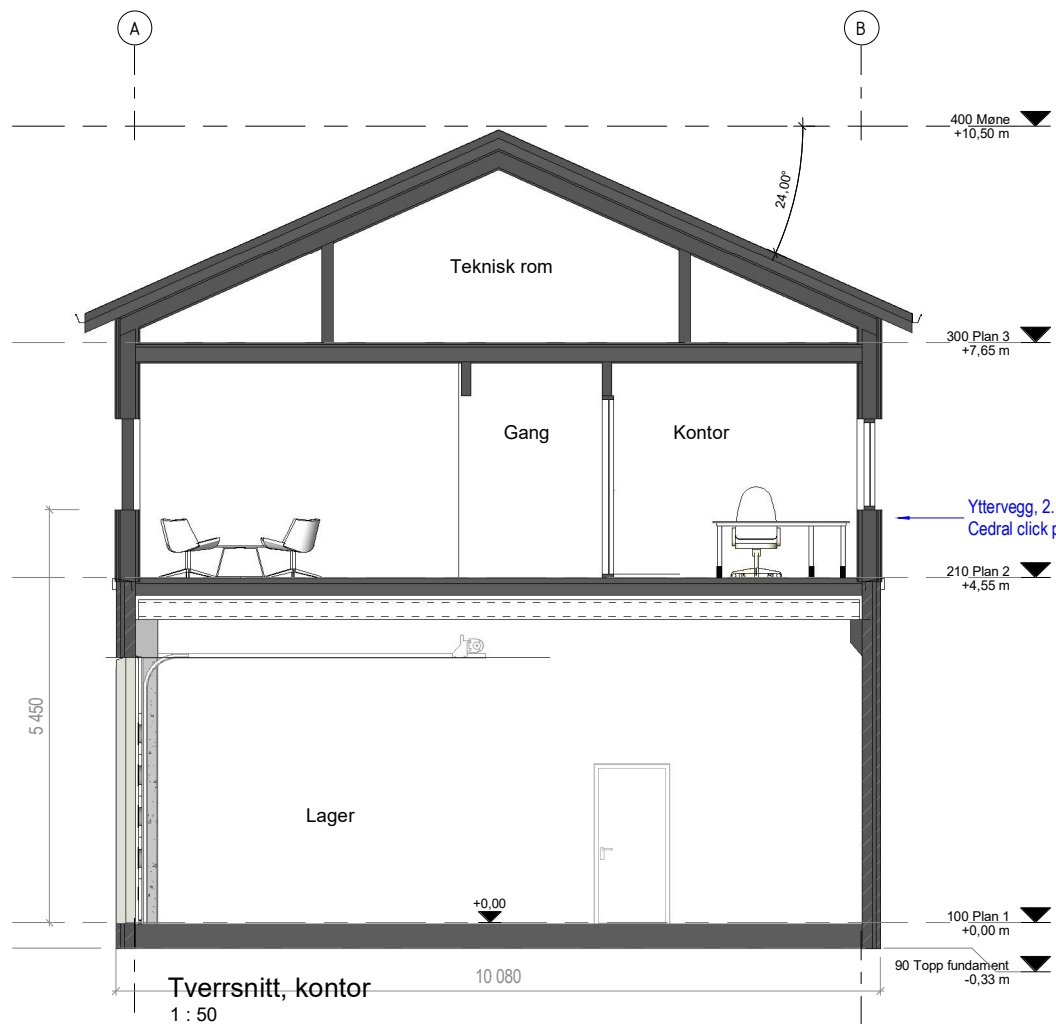


Yttervegg, trappehus og rundt kjøkken:  
Ivarsson, Tectiva  
Plater montert som liggende blokke

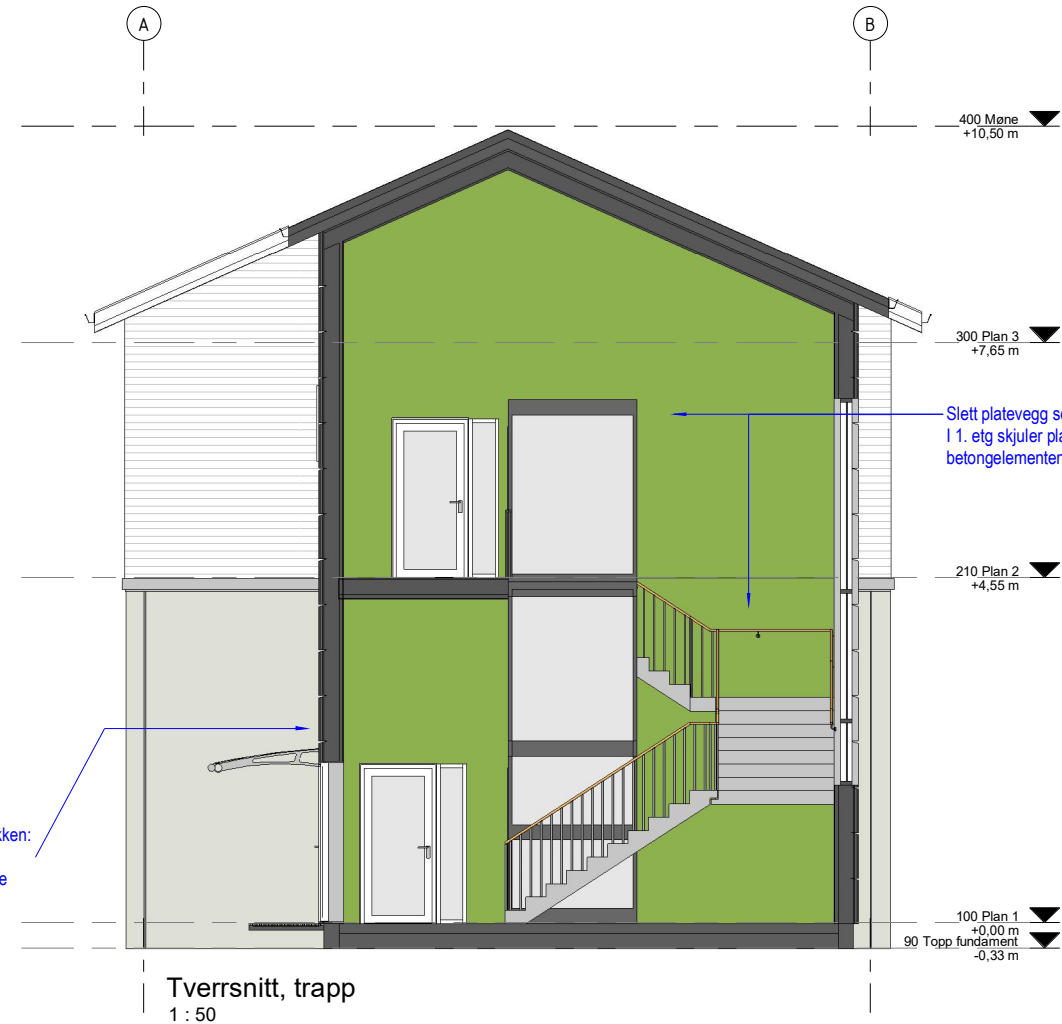

<b>Alvervegen 25, Påbygg</b>		
Lindås Kommune		Gnr/Bnr: 137/469
Alvervegen 25 5911 ALVERVUND		
Oppdragsgiver <b>Romarheim AS</b>		
 <b>HELGESEN TEKNISKE BYGG AS</b> 5281 Valestrandfossen T: 56 19 34 00 www.htb.no		
Prosjektnr. 3014	Dato 18.02.2019	Fase: Forprosjekt
<b>Hovedsnitt</b>		
Tegningsnummer <b>A-210</b>	Målestokk: 1 : 50 / A1	Tegn. MKT

\htb\011\Prosjekt\3014\Tegninger\Tilbud\3014\_Tilbud\_Bygning\_A1004\_for\_saknadstegninger.rvt  
 Print: 2019.02.19 14:59:23

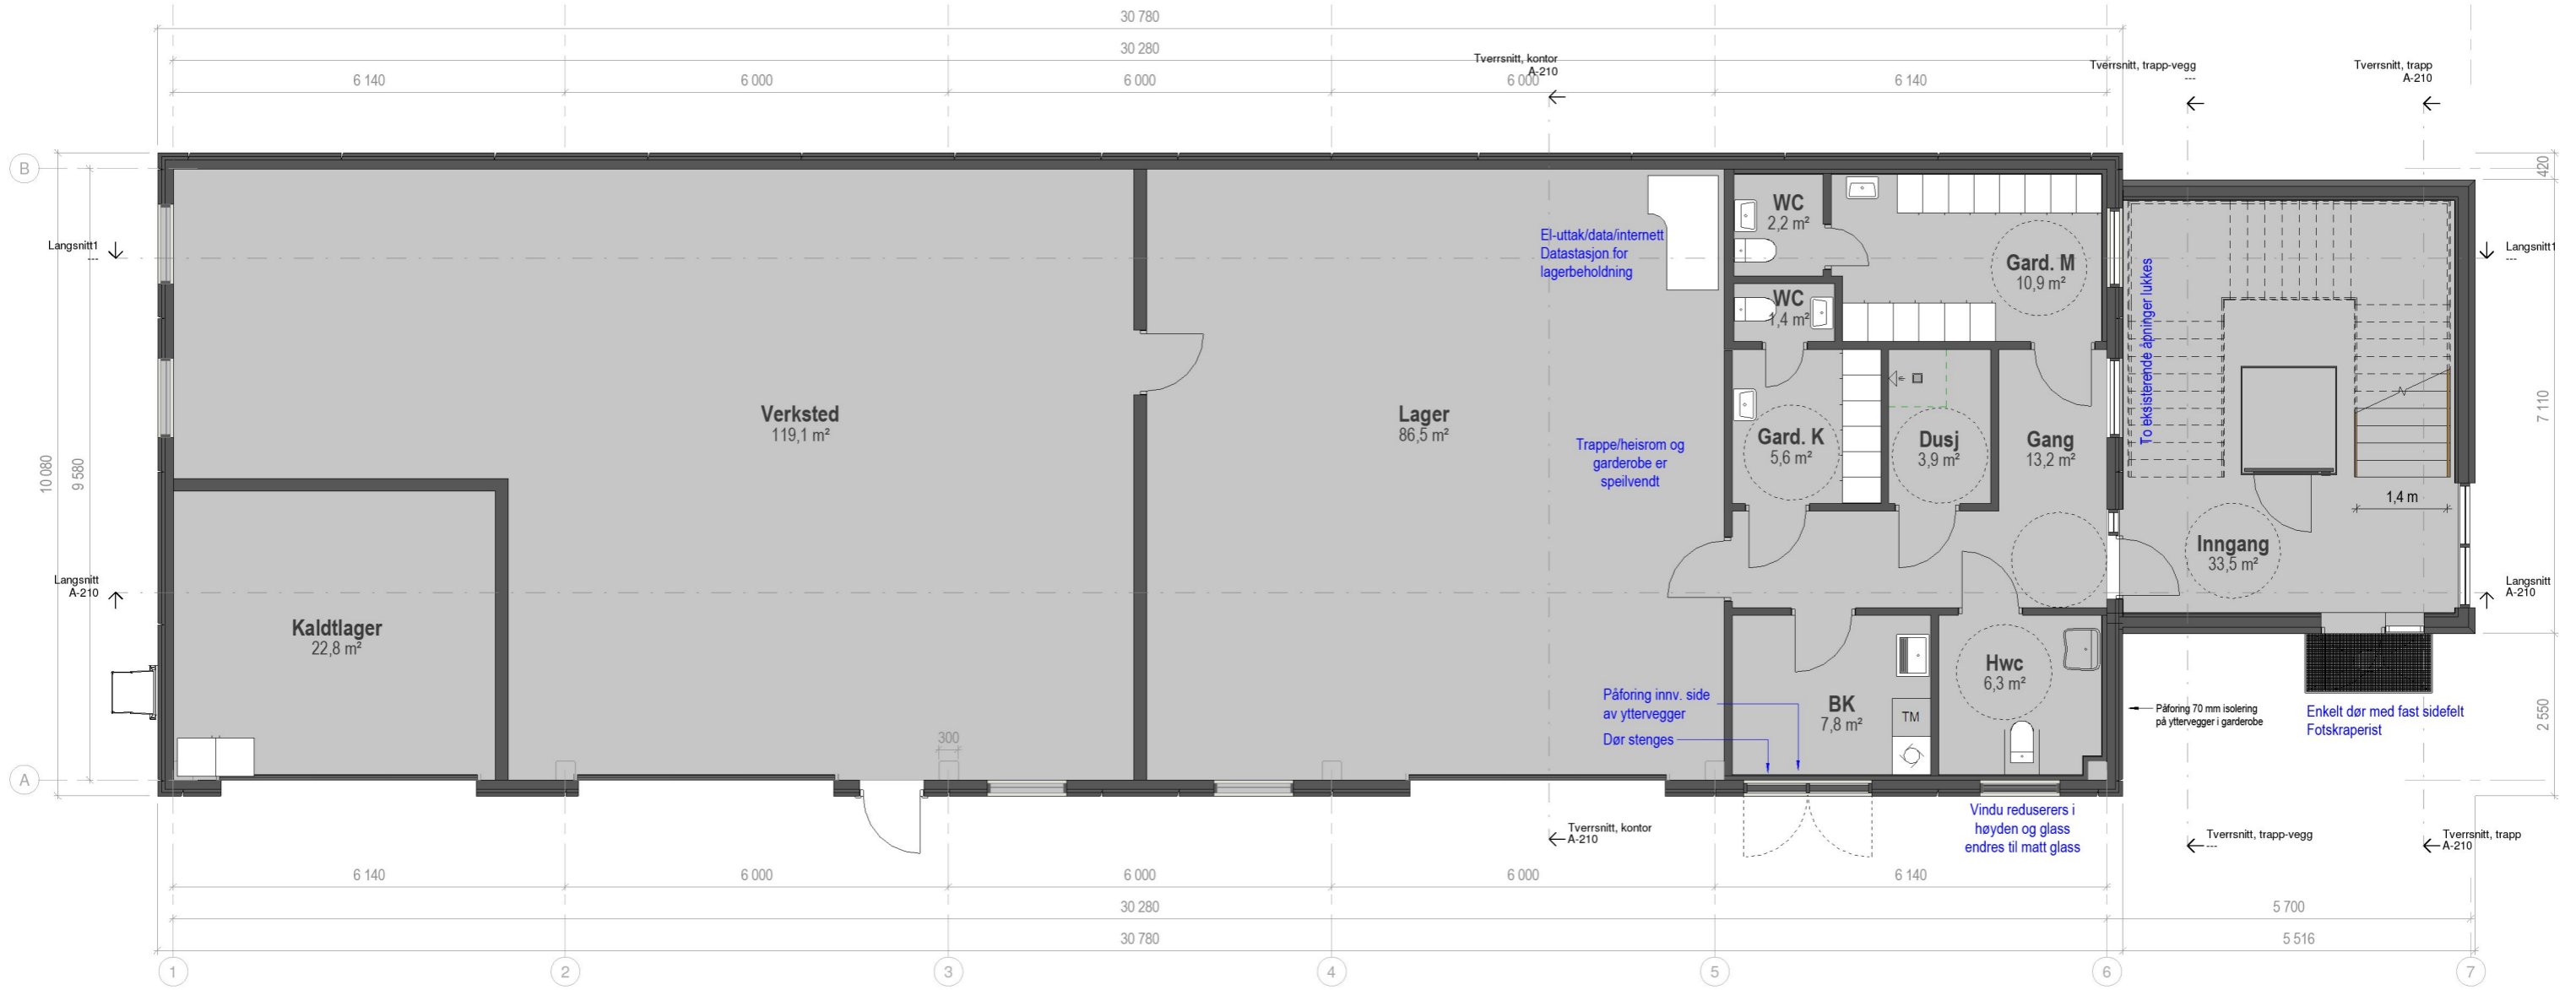


100 Plan 1


<b>Alvervegen 25, Påbygg</b>		
Lindås Kommune		Gnr./Bnr: 137/469
Alvervegen 25 5911 ALVERSUND		
Oppdragsgiver <b>Romarheim AS</b>		
		<b>HELGESEN TEKNISKE BYGG AS</b> 5281 Valestrandfossen T: 56 19 34 00 www.htb.no
Prosjektnr. 3014	Dato 18.02.2019	Fase: Forprosjekt
<b>Plan 1</b>		
Tegningsnummer <b>A-110</b>	Målestokk: 1 : 50 / A1	Tegn. MKT





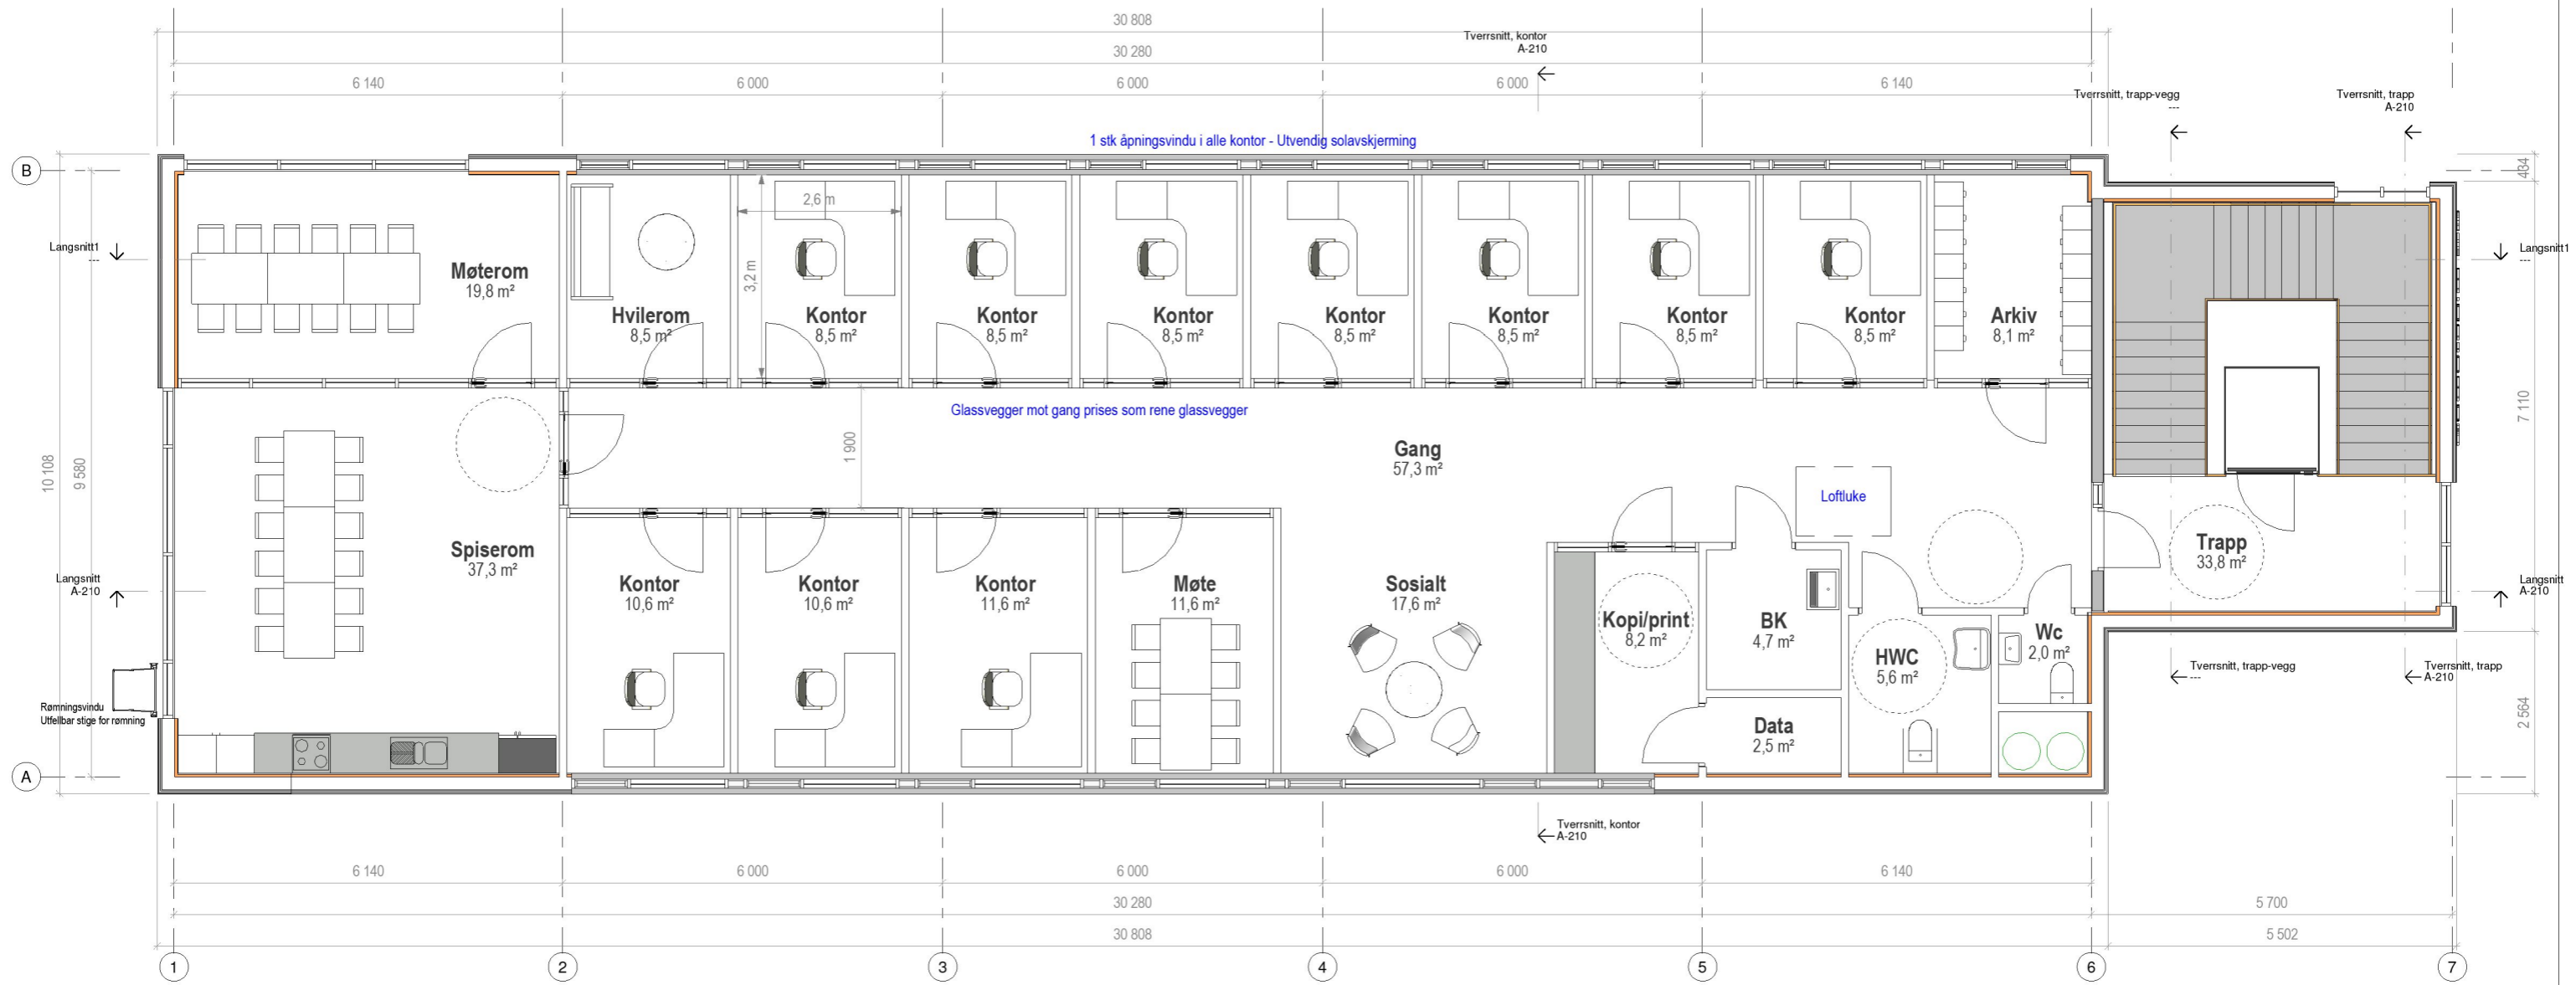

210 Plan 2  
1 : 50

<b>Alvervegen 25, Påbygg</b>		
Lindås Kommune		Gnr/Bnr: 137/469
Alvervegen 25 5911 ALVERSUND		
Oppdragsgiver		
Romarheim AS		
 <b>HELGESEN TEKNISKE BYGG AS</b> 5281 Valestrandfossen T: 56 19 34 00 www.htb.no		
Prosjektnr:	Dato:	Fase:
3014	18.02.2019	Forprosjekt
<b>Plan 2</b>		
Tegningsnummer	Målestokk:	Tegn.
<b>A-120</b>	1 : 50 / A1	MKT

© Tegning: Helge Hageman Tekniske Bygg AS. Utskriftsrett er forbeholdt. Oppgave: 166 012 044. Print dato: 19.02.2019 10:24:55

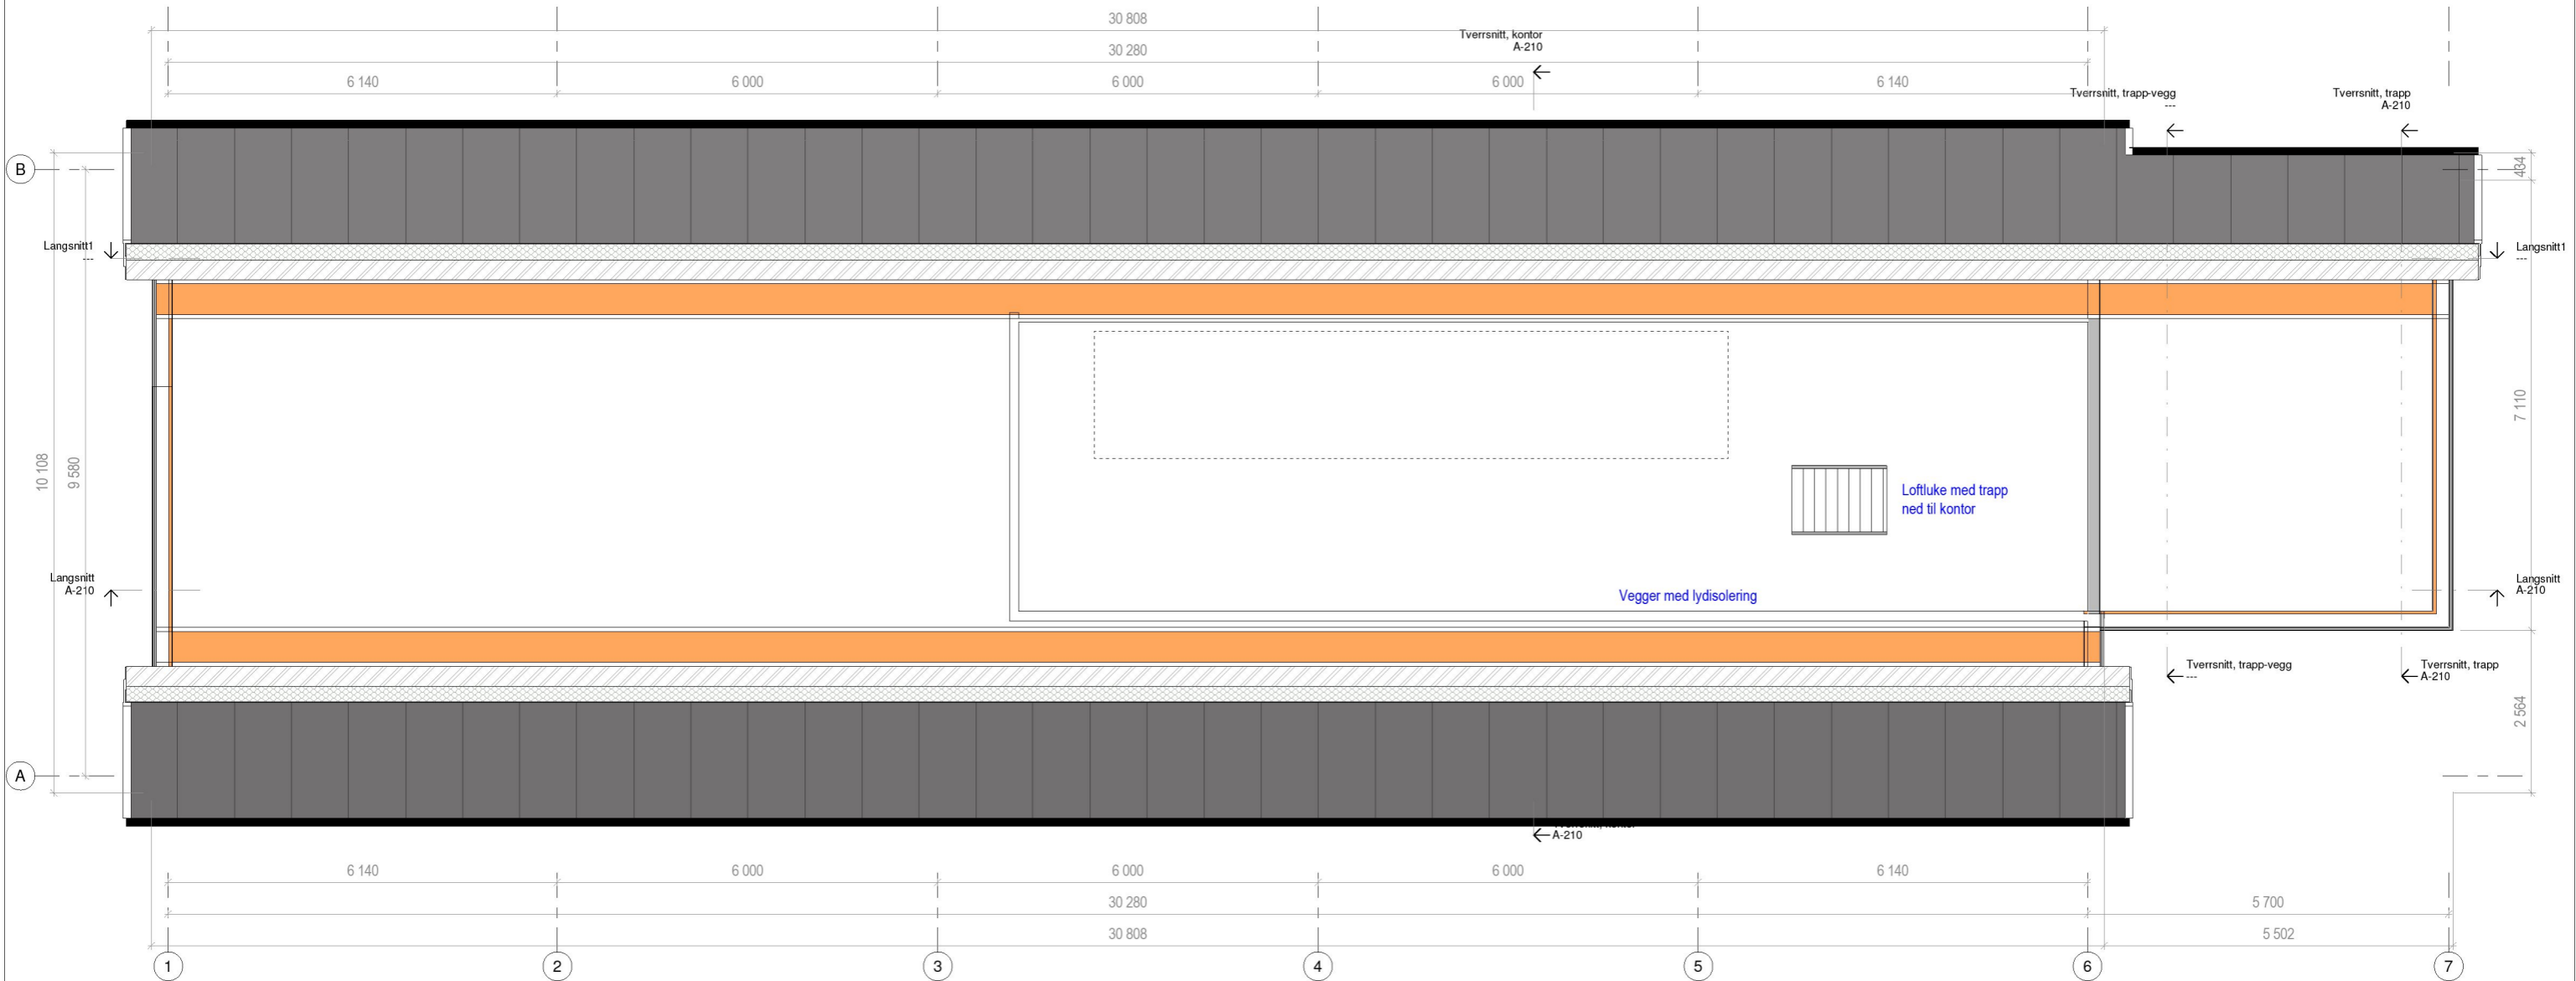

300 Plan 3  
1 : 50

**Alvervegen 25, Påbygg**

Lindås Kommune Gnr/Bnr: 137/469  
Alvervegen 25  
5911 ALVERSUND

Oppdragsgiver  
Romarheim AS

**HTB** HELGESEN TEKNISKE BYGG AS  
5281 Valestrandfossen  
T: 56 19 34 00 www.htb.no

Prosjektnr. 3014	Dato 18.02.2019	Fase: Forprosjekt
---------------------	--------------------	----------------------

**Plan 3**

Tegningsnummer <b>A-130</b>	Målestokk: 1 : 50 / A1	Tegn. MKT
--------------------------------	---------------------------	--------------

© Tegning: Helgesen Tekniske Bygg AS. Utskriftsrett er forbeholdt. Oppgave: 18.02.2019 10:25:41



**HELGESEN TEKNISKE BYGG AS**  
 5281 Valestrandsfossen  
 www.htb.no  
 T: 56 19 34 00

Oppdragsgiver  
**Romarheim AS**

Lindås kommune  
 Alvervegen 25  
 5911 ALVERSUND

Gbnr 137/469

Prosjektnr.  
 3014

Prosjekt  
 Alvervegen 25, påbygg

Målestokk  
 / A3

Tegning  
**Perspektiver**

Tegn.  
 MKT

Kontr.  
 RL

Tegningsnummer  
**A-302**

Dato  
 18.02.2019

Bruksområde: Forprosjekt