



**Lindås kommune**  
Eining for teknisk drift

## Ferdigmelding

Skjemaet skal nyttast ved arbeider som berører tilknytning til kommunale vass og avlaupsleidningar

Det skal sendast til Lindås kommune Teknisk drift Avd. for vatn og avlaup, så snart anlegget er ferdig

Gjeld byggjearbeid på følgjande eigedom:

Gnr/bnr	24/146	Adresse	Fammestad
---------	--------	---------	-----------

Utførande røyrleggjar:

Føretaksnamn:	Hjelmås VVS A/S
---------------	-----------------


Adresse:	5915 Hjelmås	Tlf:	52354650
----------	--------------	------	----------

Målsetting /beskriving av utført arbeid:


1. Utvendig stengeventil, tilkoplingsstad, kummer m.v. skal visast og målsettes nøyaktig, røyrdimensjonar skal først på, også for offentlege leidningar
2. Godkjent føretak skal sørge for at det føreligg situasjonsplan som viser privat vass og avlaupsanlegg, **slik det er bygd**. Skal leverast med ferdigmelding til kommunen for arkivering.
3. Sjå spesielt KS. Tekniske bestemmelser Pkt. 2.5.1 og KS Administrative bestemmelser Pkt. 2.1

Underskrift av utførande røyrleggjar.

*Jedru Hagersten*

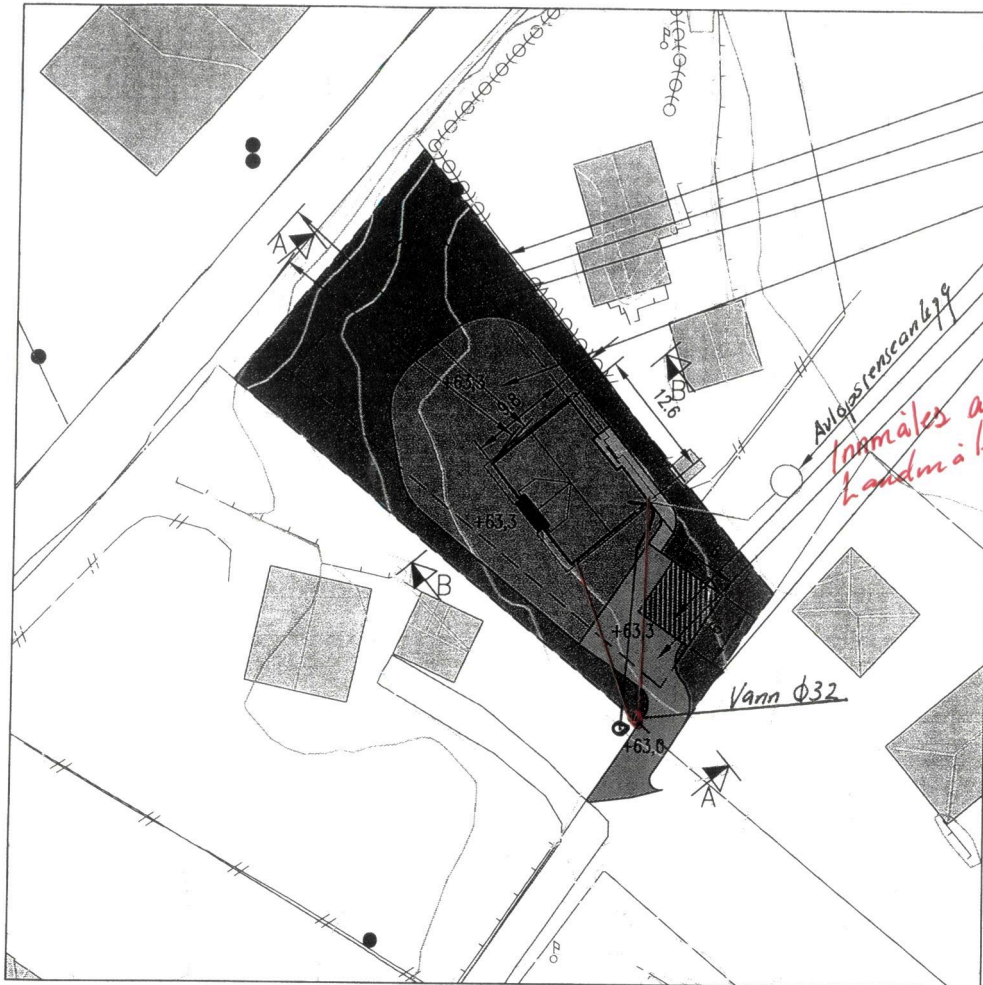

- TOMTEGRENSE
- BYGGEGRENSE 4 M
- NATURTOMT
- PLANERT UTEOPPHOLDS  
-AREAL CA. 370 m<sup>2</sup>
- MINIRENSEANLEGG
- FREMTIDIG GARASJE
- SNUAREAL
- TILKOMST

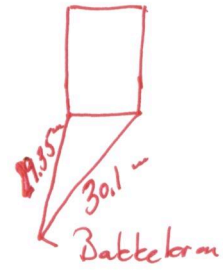

SITUASJONSPLAN

GNR. 24, BNR. 146, FAMMESTAD, LINDÅS KOMMUNE

TERRENGPROFILER SE TEGN.  
18312074A02

*R.Hg 2/10.14*



*R.Hg 8/2.13*

OK GULV HOVEDPLAN  
KOTE +63,5

DATE/SIGN	NOTE!	ACCORDING TO INTERNATIONAL LAWS, THIS DRAWING IS THE PROPERTY OF ARKOCONSULT AS. THE DRAWING CAN NOT BE USED, MADE PUBLIC OR HANDED OVER TO A THIRD PART WITHOUT OUR WRITTEN CONSENT. ANY INFRINGEMENT WILL LEAD TO LEGAL PROCEEDINGS.	
	* PART OF DRAWING MAY NOT BE SHOWN IN SCALE * DO NOT TAKE MEASURES ON DRAWING * ONLY RELAY ON GIVE DIMENSIONS		
REV. DESCRIPTION	KVAMME/NYSTRAND NY ENEBOLIG	REVISION/DATE:	
	SITUASJONSPLAN	PROJECT NO.: 2012074	
		DRAWING NO.: 18312074A01	
	ARCOCONSULT AS, Postboks 103, 5291 Valest.f. Tel.: 56390003 - Fax.: 56191130 - Mob.: 93241511 Mail: post@arkoconsult.no - Org.nr.: 997089782 MVA	SCALE: 1:500	FORMAT: A3
	DRAWN: PKT	DATE: 13.06.12	
	CHECKED:	DATE:	