


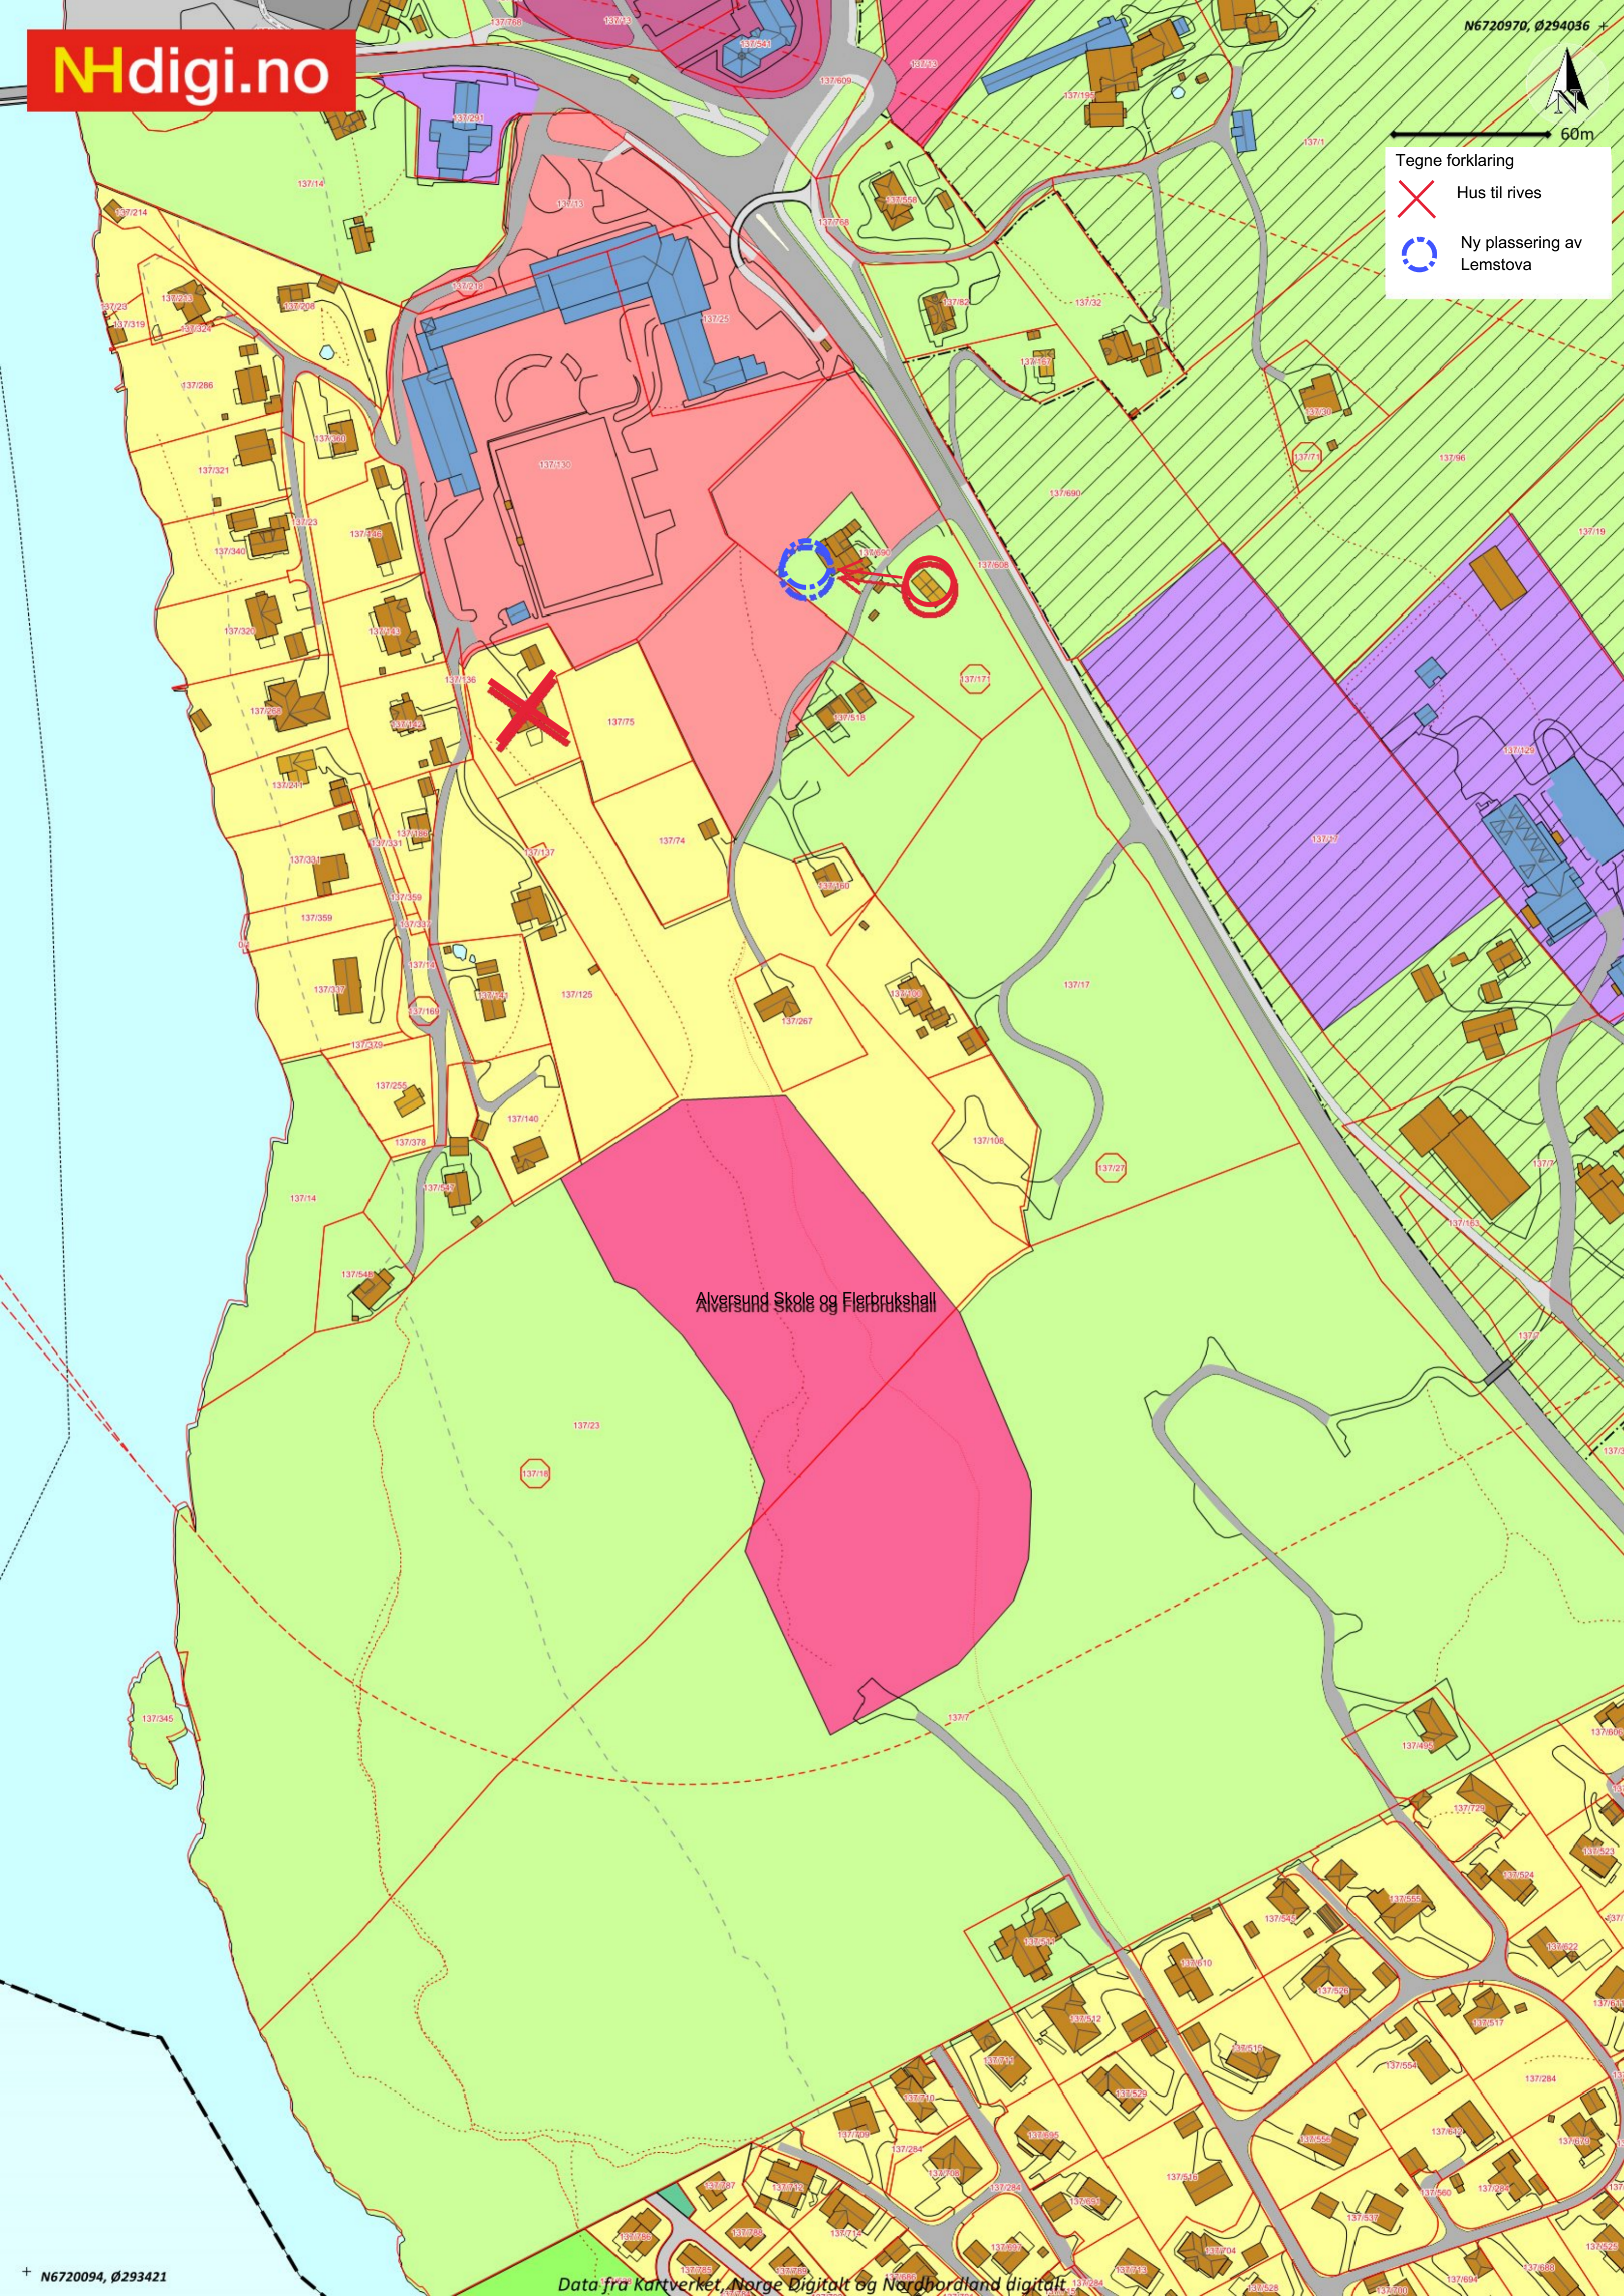

60m

Tegne forklaring

-  Hus til rives
-  Ny plassering av Lemstova



Alversund Skole og Flerbrukshall