

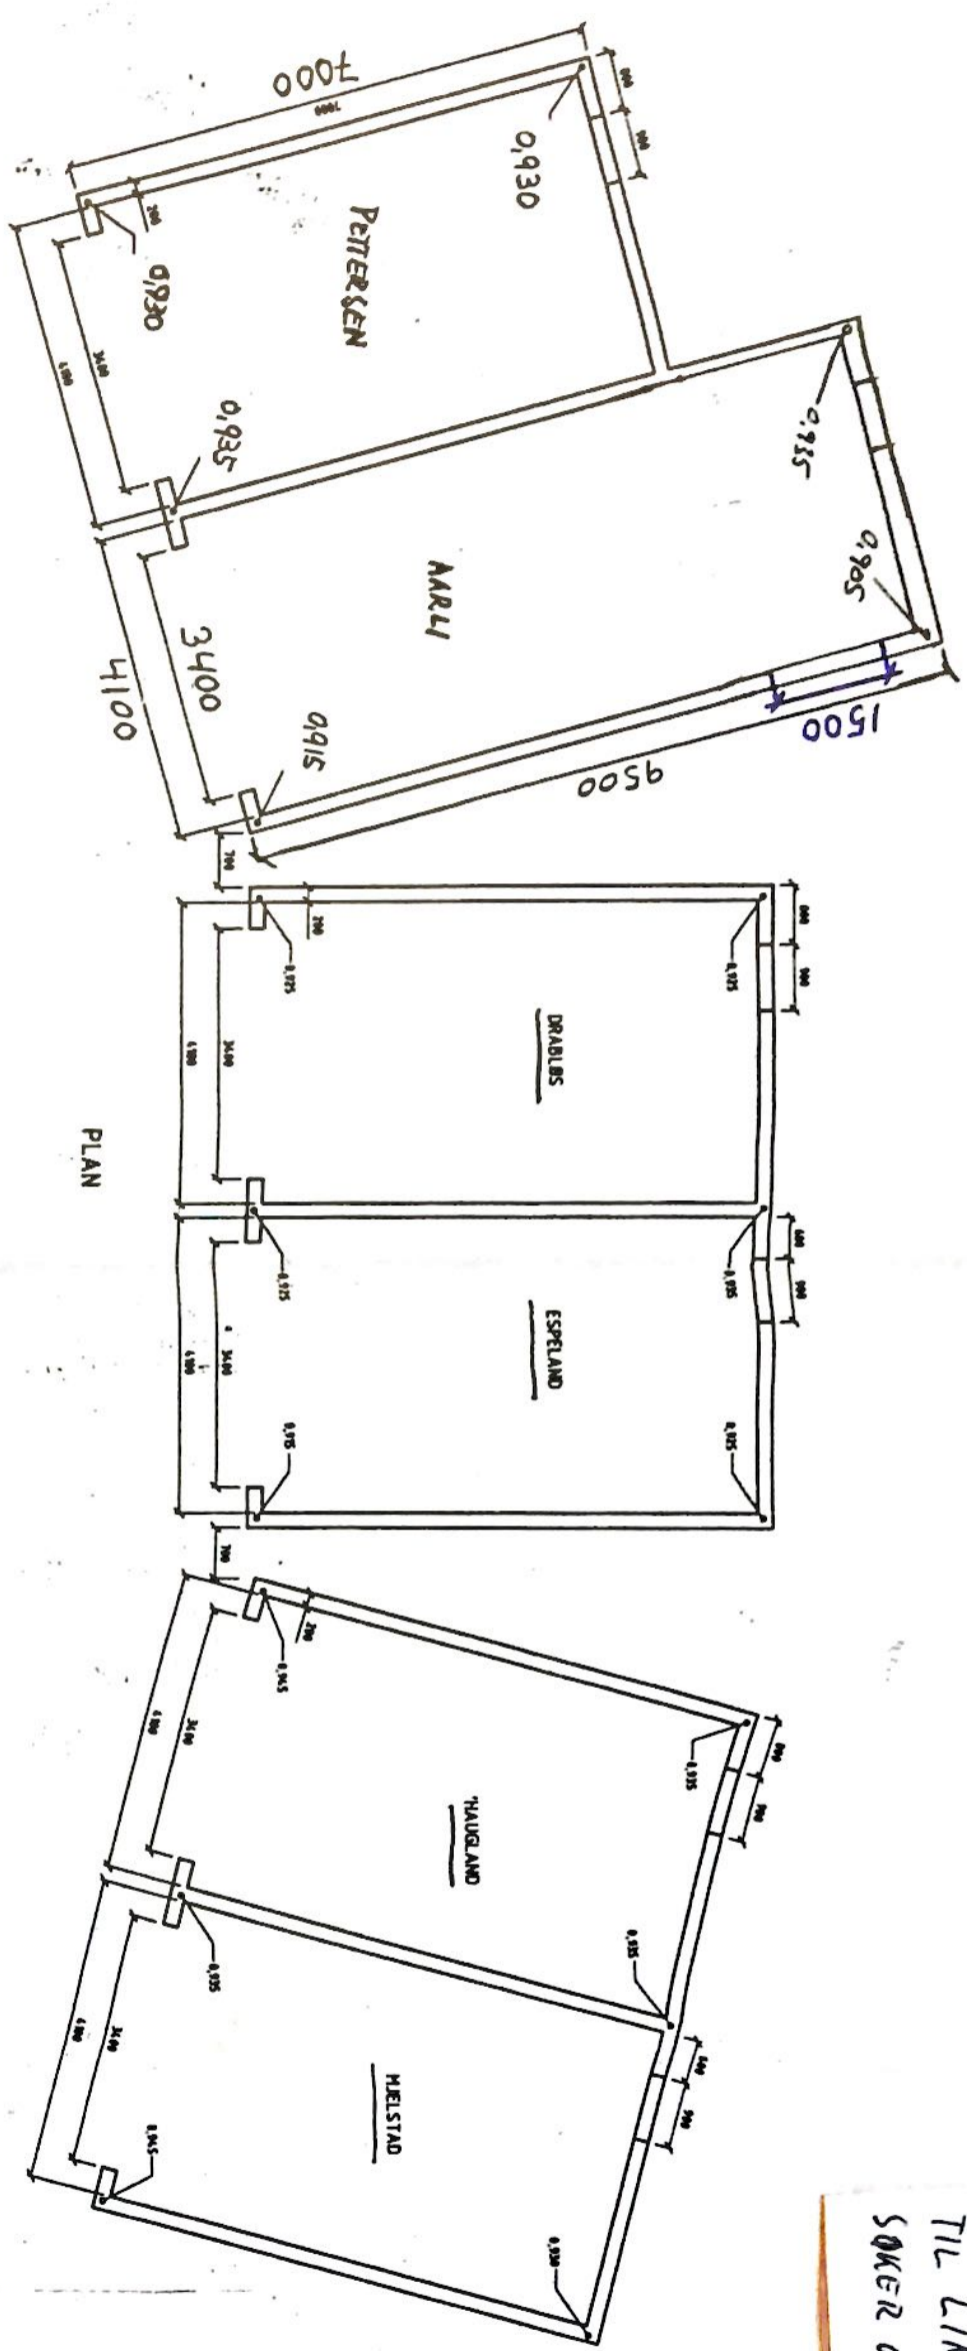
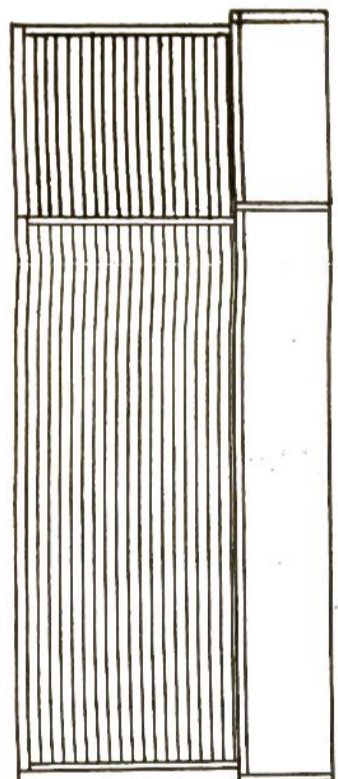
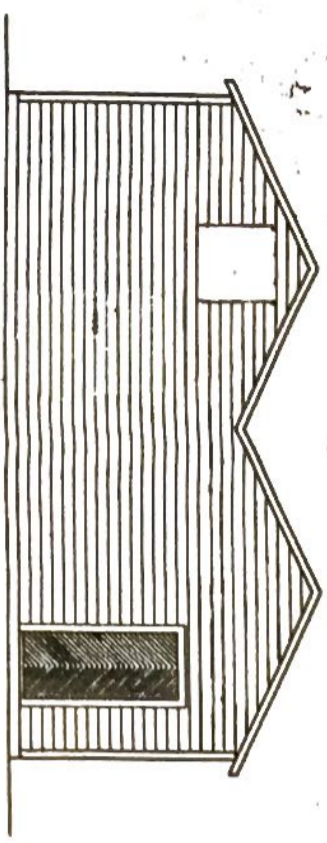


NY TEGNING AV NAUST SENDT
 TIL LINDAS KOMMUNE 20.03.19
 SØKER OM ENDRING AV DØR

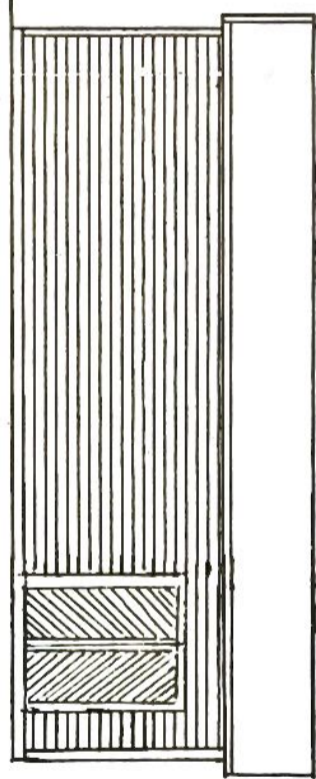


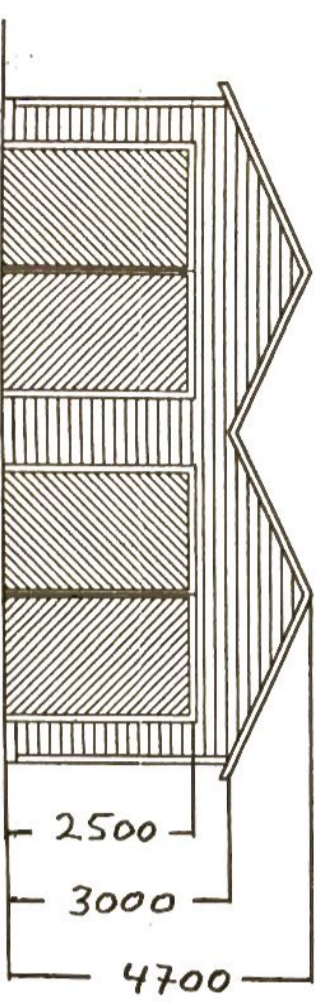

NAUST RISØY
 PETTER AARLI
 G.nr. 81 B.nr. 49
 Milestokk 1:100