


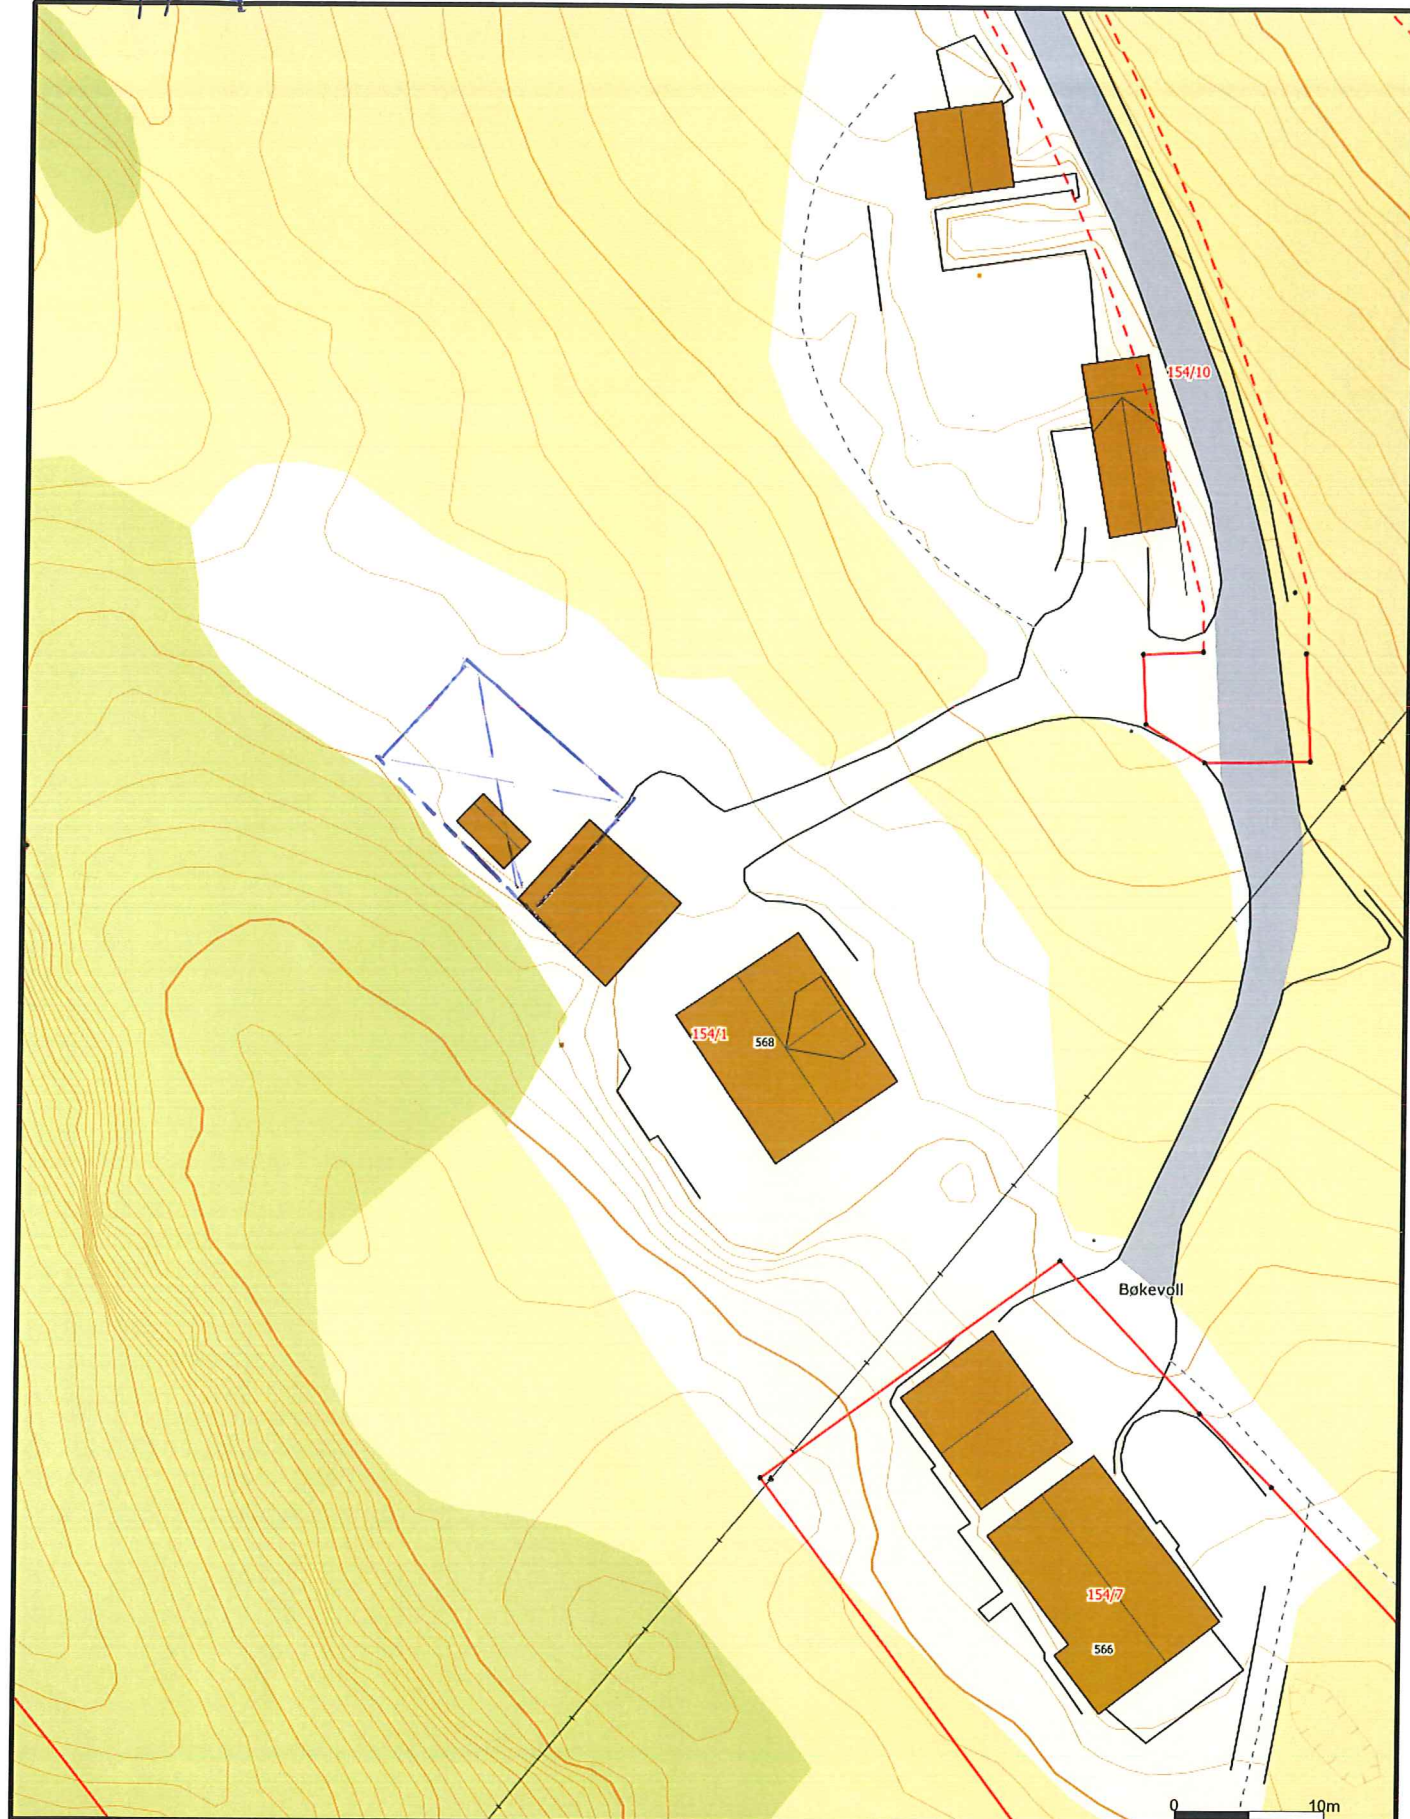

Vedlegg Q - 02



<ul style="list-style-type: none"><li>Målte Grenser</li><li>Registrerte Grenser</li><li>Udefinert grenser</li><li>Terrengmålte grense</li><li>Konstruert grensepunkt</li><li>Bolig</li><li>Bustad m/leilighet</li></ul>	<ul style="list-style-type: none"><li>Våningshus</li><li>Større bustader</li><li>Hytte/feriehus</li><li>Garasje/uthus</li><li>Industri/lager</li><li>Andre bygg</li></ul>	 <p>Lindås kommune Landbrukskontoret</p>	<p>N</p>  <p>Målestokk 1:500</p>
<p>Beliggenhet og høyder må oppfattes som orienterende. Koordinatsystem: UTM(EUREF89) - SONE 32 (EPSG:32632) Høydesystem: (EPSG:)</p>		<p>Dato: 2019.03.15 Sign: lini</p>	