

LINDÅS KOMMUNE  
TEKNISK ETAT

15 APR 1992

J.nr. Saksh. Arkiv


ARKIV



FASADE MOT





FASADE MOT

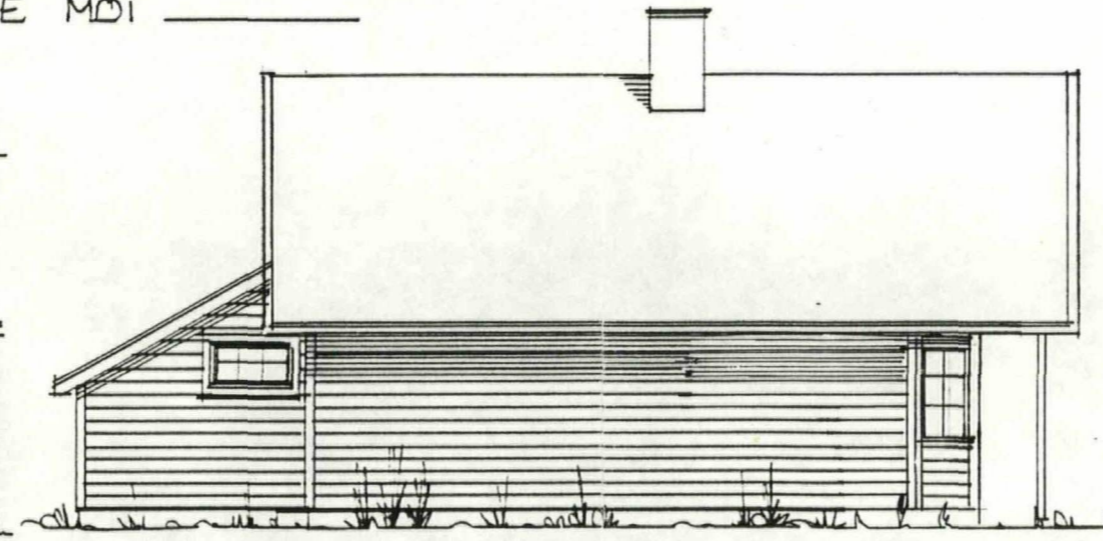


FASADE MOT

BA/BRA HOVEDPLAN = 64 m<sup>2</sup>  
BA LOFTSPLAN = 17.8 m<sup>2</sup>  
BRA ——— = 29.6 m<sup>2</sup>

HANDSAMA DEN  
10. JUN 1992  
BYGNINGSSJEFEN I LINDÅS

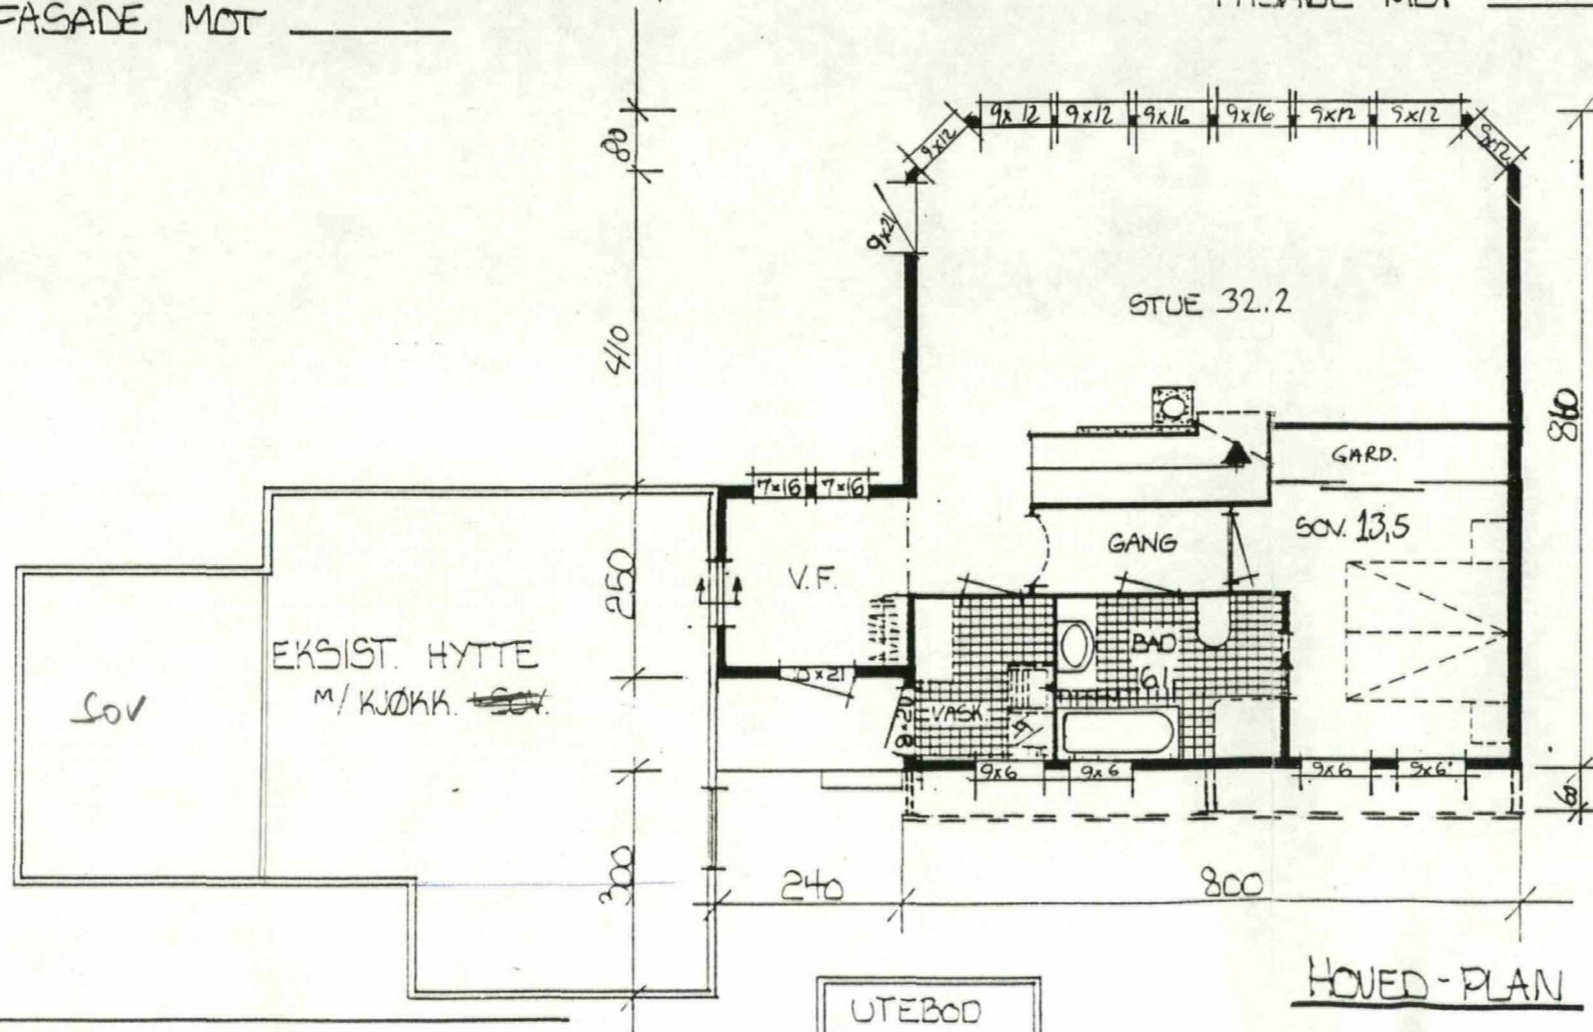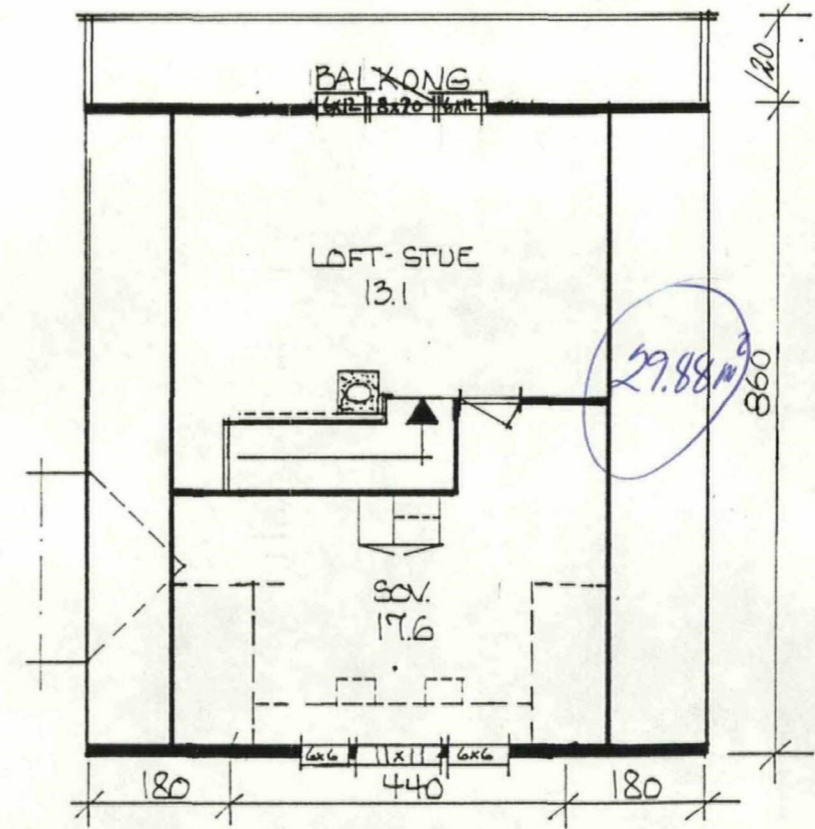

HOVED-PLAN

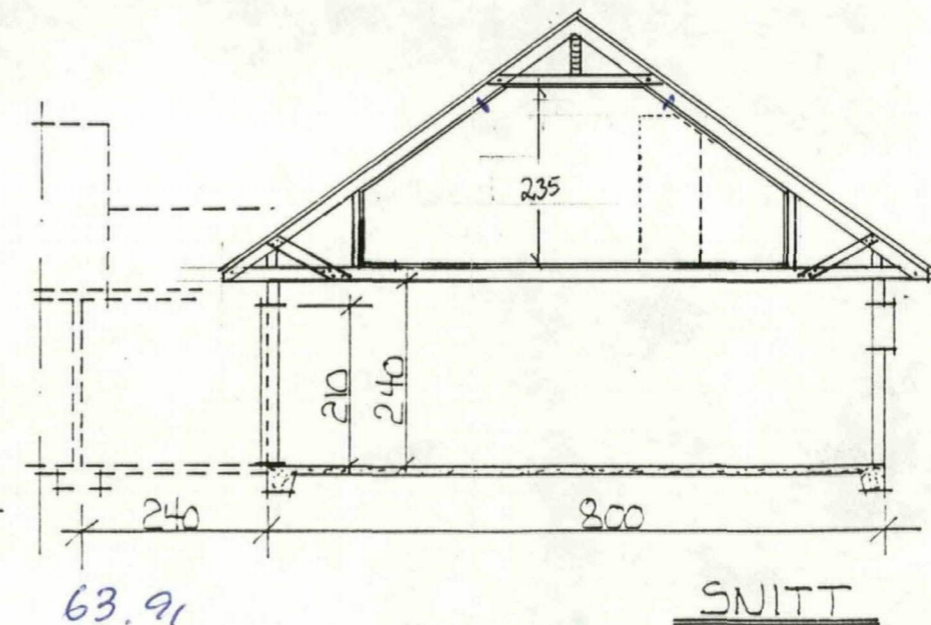

SNITT

63.91  
5.5  
29.1  
12.4

07.03.92. Korr.: 23.9.91 Date: 6.8.91 Sign: W.S.	Arkitekt	Byggh.: RAUNEHAUG Byggepl.: KNARVIK Kommune: LINDÅS Mål.: 1:100 BRA: 93.6 BA: 82.2 Denne tegn. tilhører B. Tellefs Trearbeid A/S. Etterføring kr. lov om åndsverk av 12.5.1961	BYGGMARKED TRELASTLAGER TLF: 35 01 60	PLAN, SNITT, FASADER
<h1>VILLANGER</h1> <p>VILLANGER &amp; SØNNER A.S. - 5100 ISDALSTØ</p>		<p>Hus NYBYGG TIL EKSIST. HYTTE</p>		