


2 Plasser for tomt 124/26 er det inngått avtale for som illustrert. Parkering kommer ikke i konflikt med siktsoner ved avkjøring. Siktsoner tegnet inn 45 meter til hver side, grønn markør.

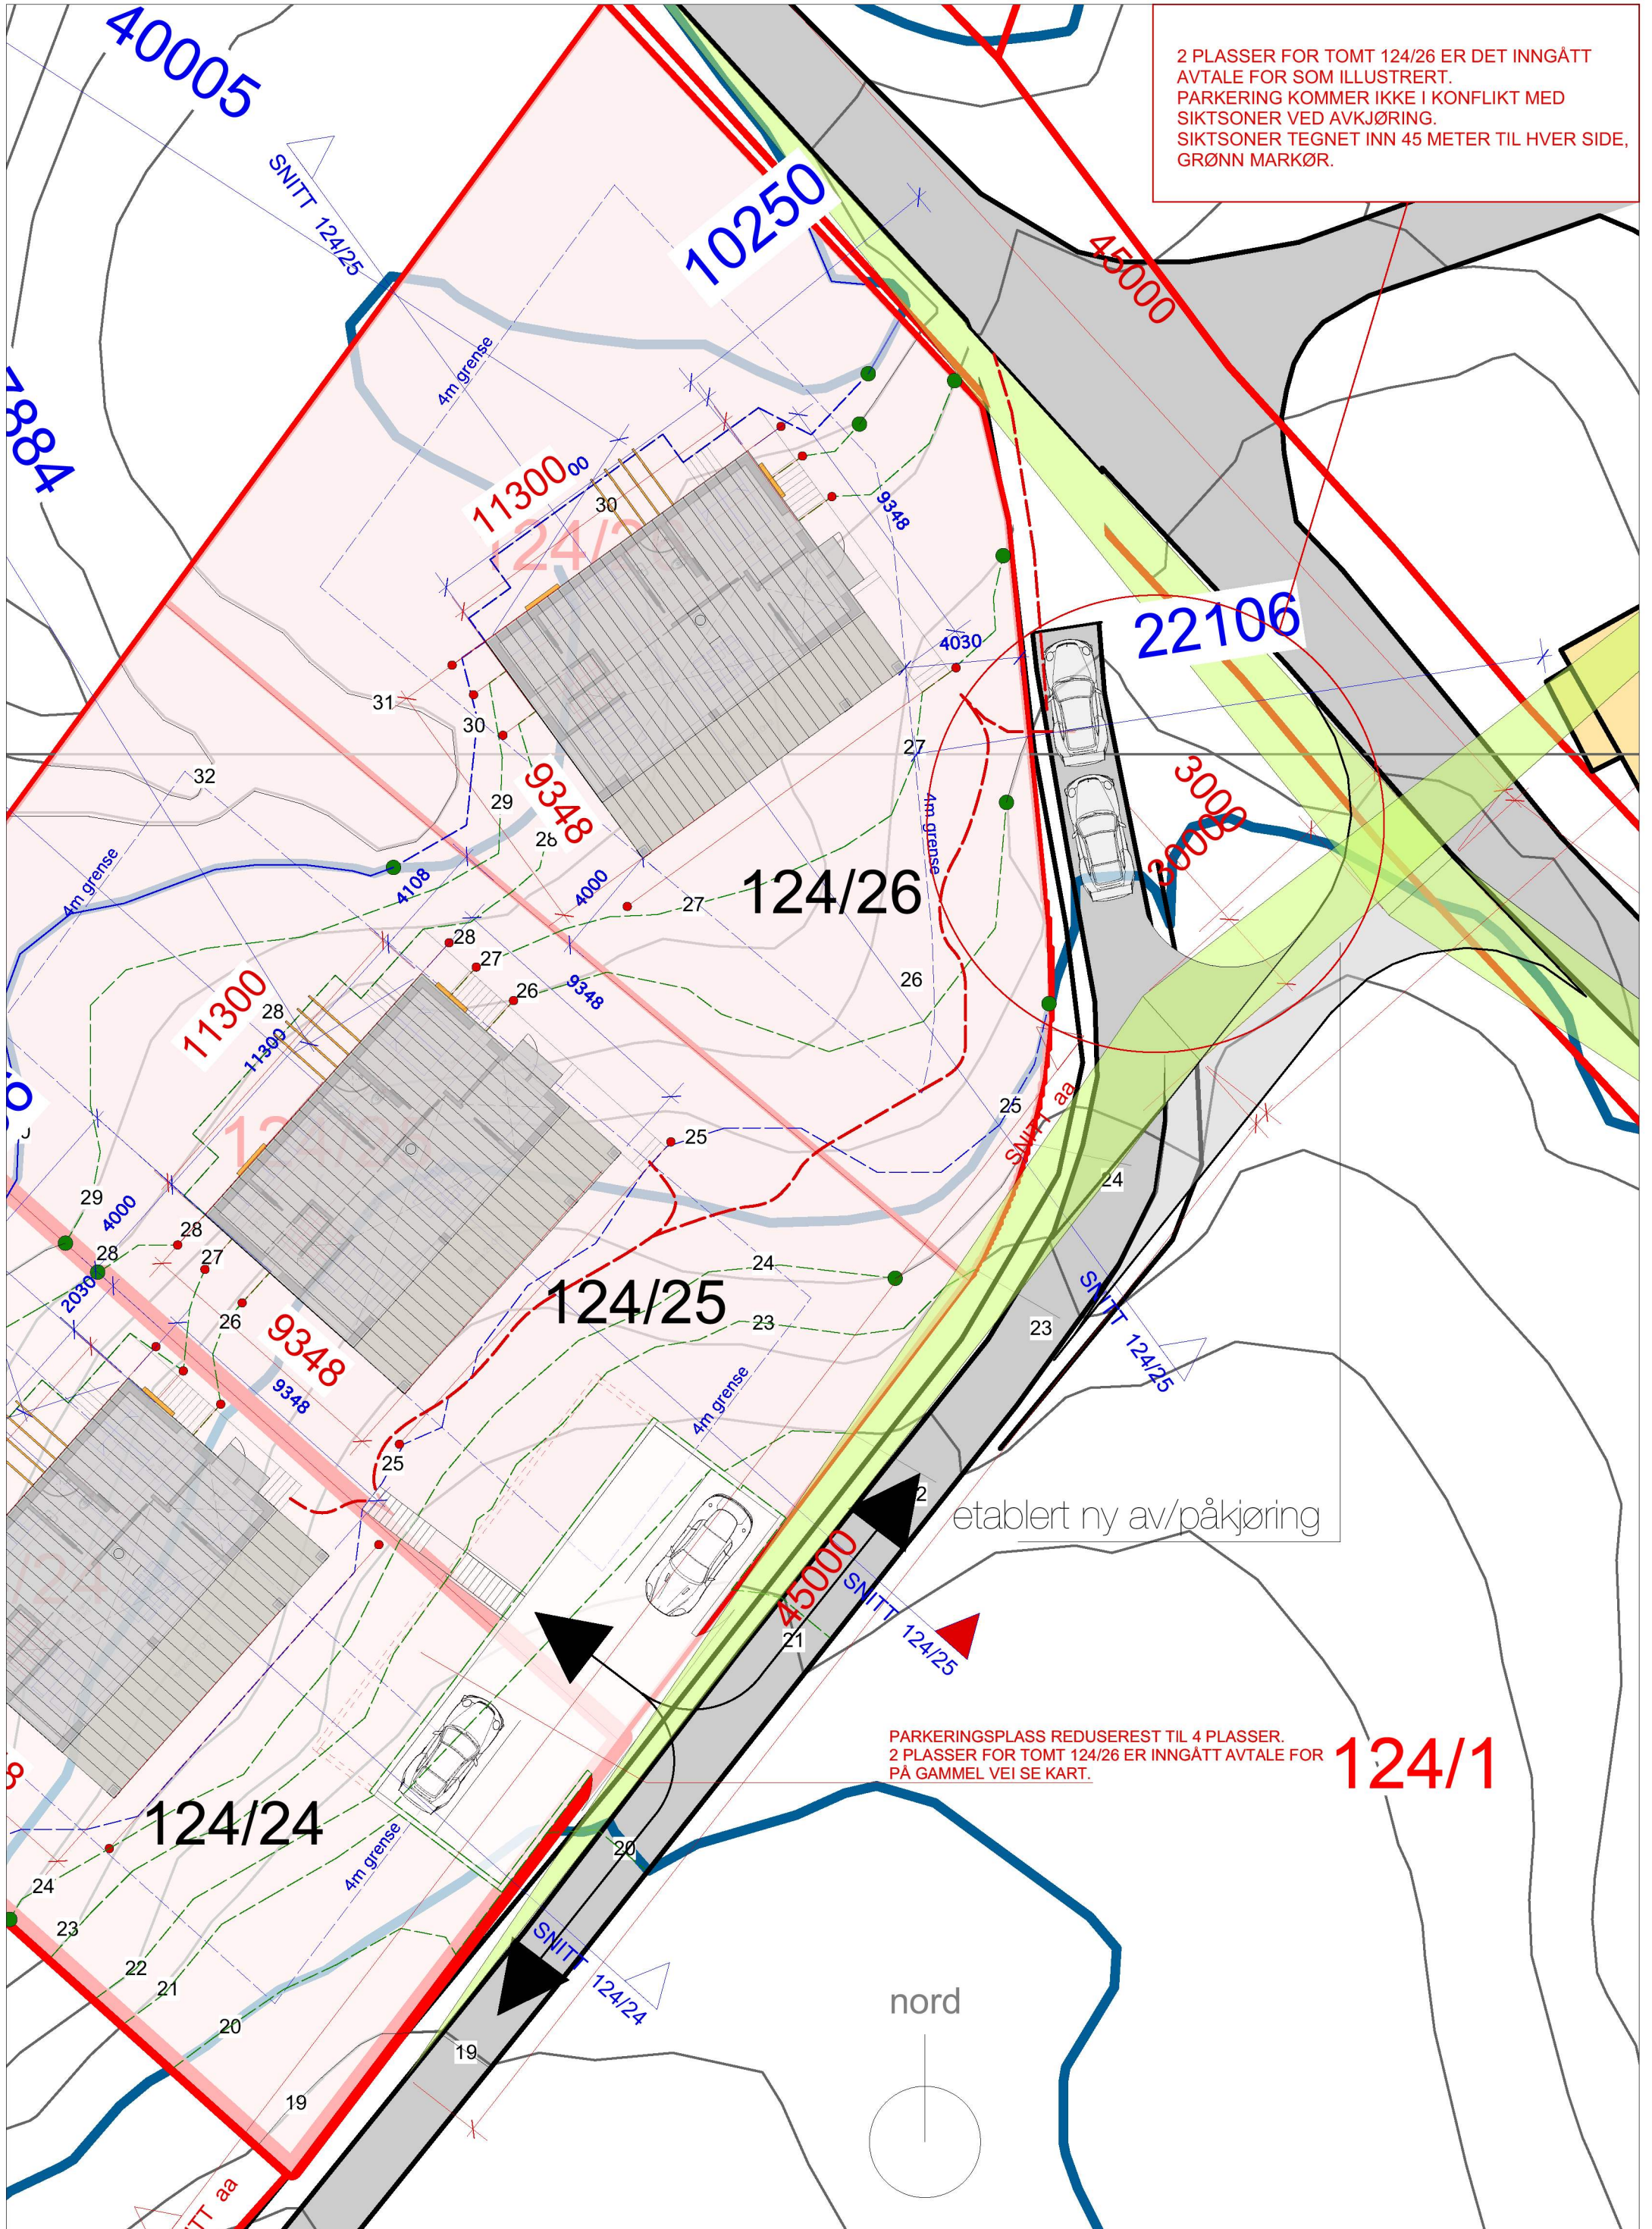


etablert ny av/påkjøring

PARKERINGSPLASS REDUSEREST TIL 4 Plasser. 2 Plasser for tomt 124/26 er inngått avtale for på gammel vei se kart.

124/1

nord

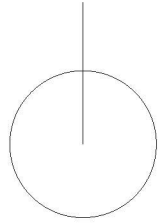

124/26
kotert situasjonsplan 1 : 200