
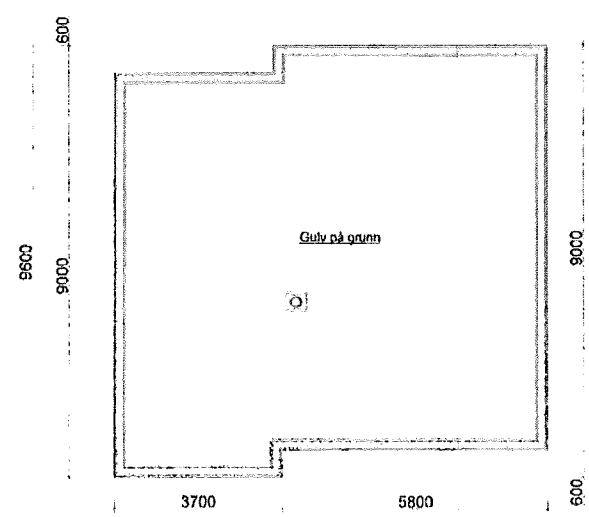


SØKNAD OM TILKOPLING OG UTFØRING AV SANITÆRANLEGG

Eg / vi søker med dette om løyve til tilkopling og utføring av sanitæranlegg i medhald av gjeldande avgiftsføresegner og reglement for sanitæranlegg.			
Til Teknisk etat I <i>Lundås Kommune</i>			
Byggeplass/elgedom, adresse <i>Mangerkva 5911 Alversund</i>		Matr. nr.	Gnr. <i>137</i>   Bnr. <i>748</i>   Parsell nr.
Elgar/feslar av elgedom og sanitæranlegg <i>Marianne Bjønnesø Nesse og Aage Nilsem, Brødrallastet 11, 5911 Alversund</i>		Adresse	
Ansvarshavande rørleggar <i>Stusdal VVS a/s</i>		<i>Apalen 17 5915 Hjeltnes</i>	
Type bygg (sett x) <input checked="" type="checkbox"/> Boligbygg <input type="checkbox"/> Forretnings-/kontorbygg <input type="checkbox"/> Industribygg <input type="checkbox"/> Skole/forsamlingshus <input type="checkbox"/> Annan bygning			
Type arbeid (sett x) <input checked="" type="checkbox"/> Nyanlegg <input type="checkbox"/> Omlegging <input type="checkbox"/> Anna arbeid <input checked="" type="checkbox"/> Vatninstallasjonar <input checked="" type="checkbox"/> Utvendig installasjon -avløp <input checked="" type="checkbox"/> Vatninstallasjonar innvendig <input checked="" type="checkbox"/> Innvendig installasjon -avløp			
Installasjonsarbeida vil bli utført i medhald av gjeldande lover, føresegner og reglement, eventuelt med dei endringar som måtte bli gitt ved installasjon.  Som elgar av anlegg/elgedom vil eg rette meg etter dei til ein kvar tid gjeldande sanitær- og avgiftsføresegner.			
Stad <i>SEIM</i>	Dato <i>12/8-2014</i>	Stad <i>Hjeltnes</i>	Dato <i>5/8-14</i>
Underskrift av elgar <i>Tone Seim</i>		Underskrift av ansvarshavande rørleggar <i>Eivind Stusdal</i>	
▼ FOR KOMMUNEN SI HANDSAMING AV SØKNADEN – IKKJE SKRIV HERI			
Vedtak <input type="checkbox"/> Søknaden er godkjend på følgjande vilkår: <input type="checkbox"/> Søknaden er ikkje godkjend fordi:			
Stad		Dato	
Underskrift			
Anlegg er godkjend			
Stad		Dato	
Underskrift			

Vatnforsyning			
Stikkledning –	Dim. i mm <i>32 mm</i>	Materiale <i>PE</i>	Trykkklasse <i>PN 10</i>
Reduksjonsventil	<input type="checkbox"/> Ja <input type="checkbox"/> Nei	Trykkforsterking	<input type="checkbox"/> Ja <input type="checkbox"/> Nei
Silvfilteranlegg	<input type="checkbox"/> Ja <input type="checkbox"/> Nei	Vatnmålar	<input type="checkbox"/> Ja <input type="checkbox"/> Nei
Anna utstyr	<input type="checkbox"/> Ja <input type="checkbox"/> Nei		
Avløp	<input type="checkbox"/> Fellessystem	<input type="checkbox"/> Dobbeltsystem	
Føllesledning	Dim. i mm	Materiale	Trykkklasse
Ledning for spillvann	Dim. i mm <i>110 mm</i>	Materiale <i>PP</i>	Trykkklasse <i>PN 6</i>
Ledning for overvann	Dim. i mm	Materiale	Trykkklasse
Slamavskiljar	<input type="checkbox"/> Ja <input type="checkbox"/> Nei	Vatnvolum i m <sup>3</sup>	Antall kummar
Anna renselittak/utstyr	<input type="checkbox"/> Ja <input type="checkbox"/> Nei	Kva elsg	
Areal m.m.			
Areal på bygget/tilbygget	Brutto golvflate i m <sup>2</sup>	Leigeareal (boligbygg) i m <sup>2</sup>	Avgiftspliktig tilleggareal i m <sup>2</sup>
Opparbeidd hageareal	Areal i m <sup>2</sup>	Symjebaseng	Volum i m <sup>3</sup>
Vassklosett	<input checked="" type="checkbox"/> Ja <input type="checkbox"/> Nei		
Teikningar vedlagt			
<input checked="" type="checkbox"/> Situasjonsplan		<input checked="" type="checkbox"/> Kjellarplan	
<input checked="" type="checkbox"/> Installasjonsteikning		<input checked="" type="checkbox"/> Etasjeplan	Oppgi antall
<input type="checkbox"/> Andre teikningar	Oppgi kva slag		
Tinglyste erklæringar vedlagt			
<input type="checkbox"/> Løyve til å leggje og vedlikehalde ledningar, kummar m.v. på andre sin eiendom			
<input type="checkbox"/> Solidarisk ansvar for eigarar av følles ledningar			
<input type="checkbox"/> Rett og plikt til nødvendig service av pumpeanlegg, maskinelt utstyr m.m.			
<input type="checkbox"/> Rett for kommunen til å krevje provisorisk anlegg sett ut av funksjonen ved tilknytting til offentleg ledningsnett			
<input type="checkbox"/> Andre forhold	Kva slag		
Søknad om delspensasjon (oppgi grunn)			
Andre opplysningar (bruk om nødvendig baksida av blanketten)			

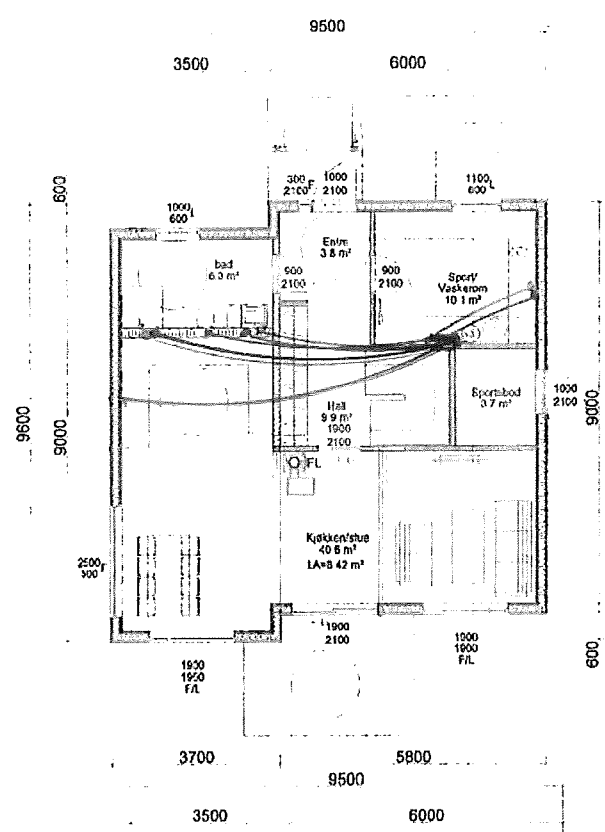

5/8-14

F 15.04.2014 RS Div.  
 E 08.04.2014 RS Div.  
 C 28.03.2014 RS Total revisjon  
 Rev. Dat. 1991 Det. revisite

**BYGGESØKNADSTEGNINGER**  
**HOVEDPLAN OG GRUNN**  
 TILPASSING  
 Margarine Nesse og Åge Nilsen

*Vannledning* *Rør i rør* *Hovedplan*



AREALER	




LEVERANDØR  
 Seim Bygg AS  
 Nesbrekka 28  
 5912 Seim

ANSVÅR FOR PROSJEKTERING  
 DakArk AS

MALE  
 PROSJEKT  
 PÅSK  
 1:100  
 DATO 18.10.2013 PR. PROSJEKT 1143-13  
 TROSER DB 976598407  
 ARK 503  
 www.byggmann.no




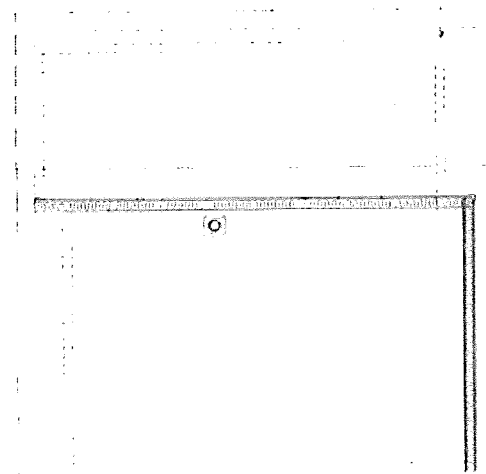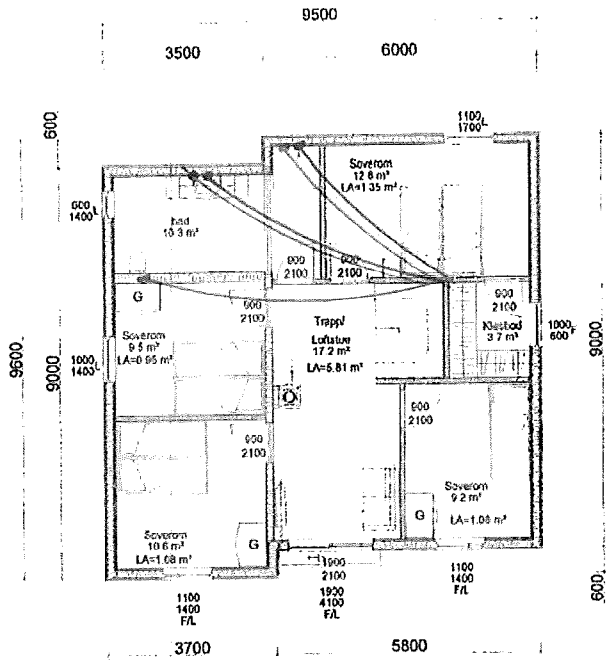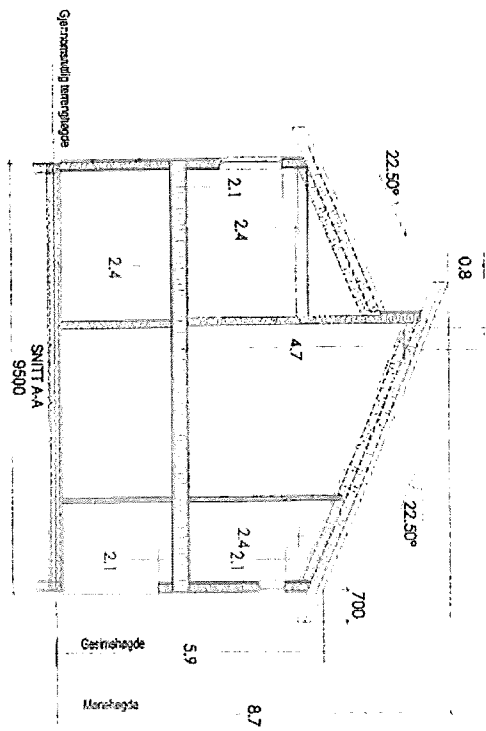

5/8-14 *[Signature]*

F 15.04.2014 RS Div.  
 EE 08.04.2014 RS Div.  
 Rev. 28.03.2014 RS Total revisjon  
 Dato Sign. Beskrivelse

*Vannledninger Rørcor i loft*

**BYGGESØKNADSTEGNINGER**  
**LOFT/ TAKPLAN OG SNITT**

TATANSWNER  
 Marianne Nesse og Åge Nilsen

TEK. 1161  
 Inneballig  
 Lindås Kommune

GNR. BNR.  
 137 748

LOF. 1161  
 Seim Bygg AS  
 Nesbrekka 28  
 5912 Seim

ANS/LOF. 1161  
 DakArk AS


TEK. 1161  
 Seim Bygg AS  
 Nesbrekka 28  
 5912 Seim



Beslutning eller produksjon av taket eller  
 eller andre bygningsdeler ligger på eget  
 ansvar hos alle arbeidstegnere og  
 aktuelle byggherrer.

BYGGMANN  
 1:100  
 18.10.2013  
 DB  
 www.byggmann.no  
 1143-13  
 976598407  
 505



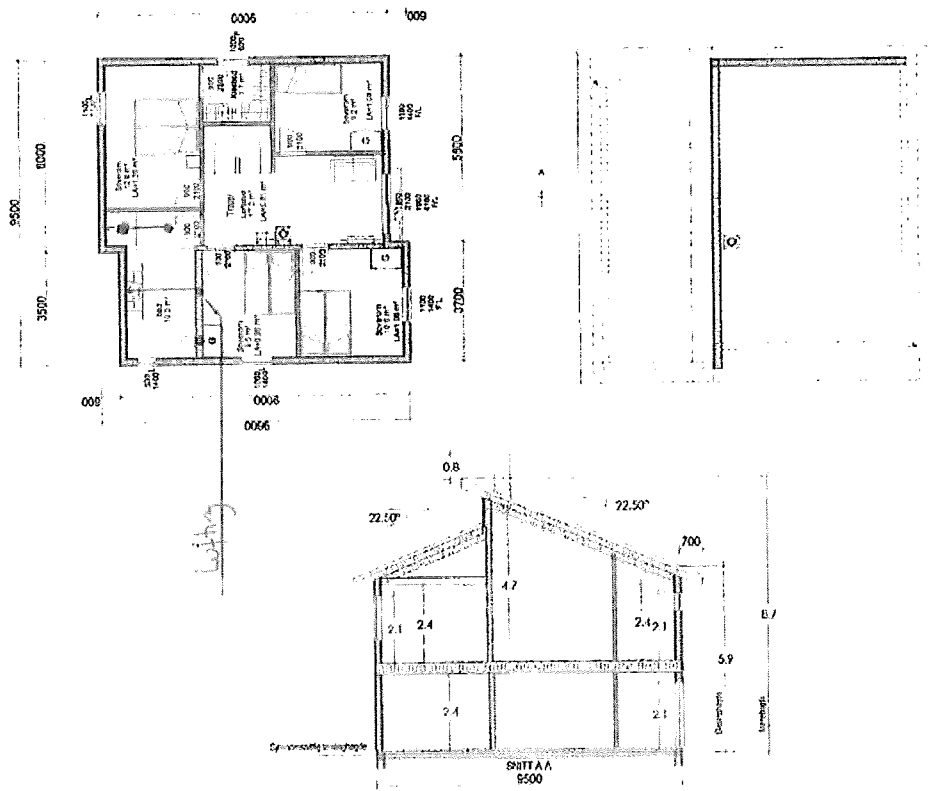

15.04.2014 ES  
 29.03.2014 ES  
 24.03.2014 ES

DOKUMENT  
 TITEL  
 BYGGESKIDSTEGNINGER  
 LOFT/TAKPLAN OG SNITT

1319  
 Merdoline Neps og Åge Nilsen  
 Lørdag  
 Linda Rommune

137 748

1:100  
 18.10.2013  
 11.03.13



**BYGGMANN**  
 BYGGMANN AS  
 KONGSVEIEN 25  
 0513 Solli

87458407  
 www.byggmann.no  
 505

5/8-14





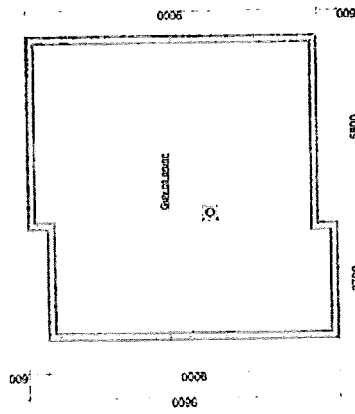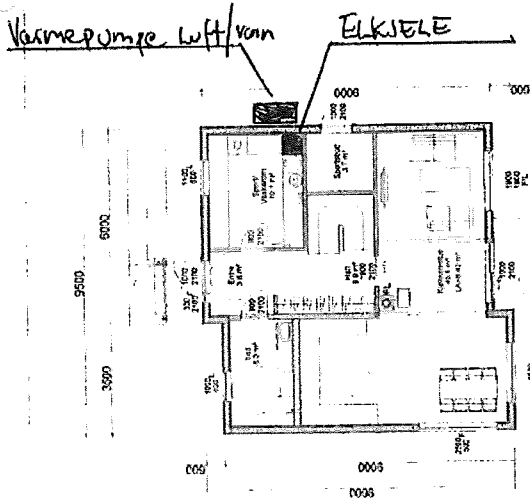

AREALER	ETA	SEA
Ute	117,7	117,7
Bygning	112,2	112,2
Periodeareal	112,2	112,2
Uteareal		
Uteareal 1		
Uteareal 2		
Kommune	ETA	SEA

58-14  
B

*Russing av Varmepumpe*

**BYGGMANN**

BYGGESØKNADSTEGNINGER  
HOVEDPLAN OG GRUNN

14.04.2014 RS Div. 1000  
08.04.2014 RS Div. 1000  
03.03.2014 RS Div. 1000

Maralme Næss og Åge Nilsen  
Enebølig  
Uruds Kommune

1:100  
18.10.2013  
05 97659407  
www.byggmann.no

503