

- Målte Grenser
- Registrerte Grenser
- - - Udefinert grenser
- Terrengmålte grense
- ▲ Konstruert grensepunkt
- Bolig
- Bustad m/leilighet
- Våningsbus
- Større bustader
- Hytte/feriebus
- Garasje/uthus
- Industri/lager
- Andre bygg

Beliggenhet og høyder må oppfattes som orienterende.



Lindås kommune
Geodata avdeling


Grunnkart 2009.

Dato: 2014.09.30
Sigu: SSO

G.nr. 124, b.nr. 75 og 11.



Målestokk
1:1000

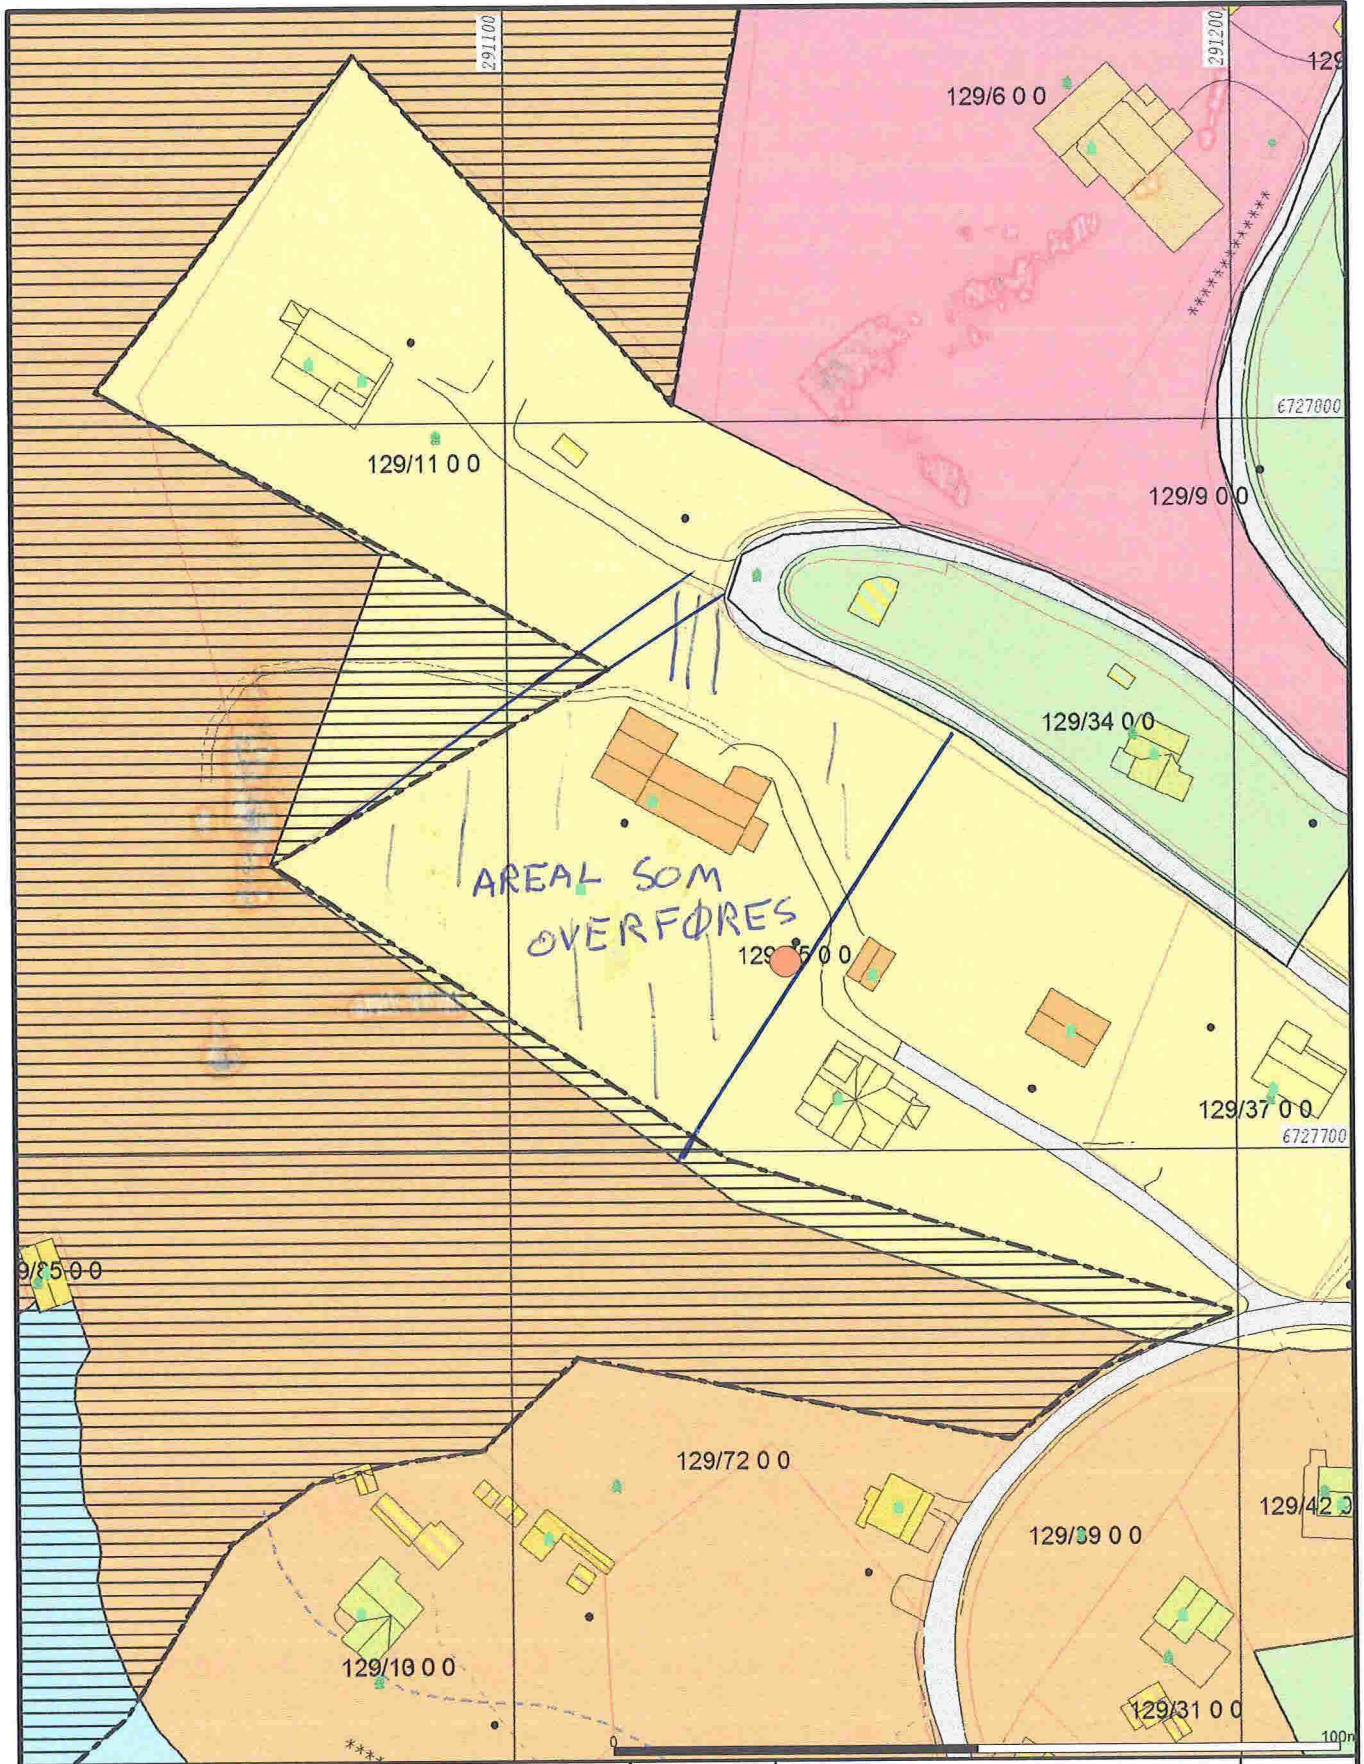

Bustadbygging	Andre typer nærmere angitt	GÅSER
Fritidsbustader	Grav og urnelund	Spredt bustadbygging
Sentrumsformål	Komb bebyggelse og Nærin	Spredt Fritidsbustader
Off. privat tenesteyting	Veg	Spredt Næringsbygging
Fritids- og turistforemål	Hamn	Bruk og vern av sjo og vassdr
Råstoffutnyting	Grønstruktur	Småbåtlavn
Næringsbebyggelse	Friområde	Fiske
Icretsanlegg	Parkområde	Akvakultur

Beliggenhet og høyder må oppfattes som orienterende.



Lindås kommune
Geodata avdeling
Kommuneplan 2011 - 2023.

Dato: 2014.09.30
Sign: SSO

G.nr. 124, b.nr. 75 og 11.

N

Målestokk
1:1000