



Lindås kommune ved vegavdelinga

Referanser:
Dykkar: Linda Folkestad
Vår: 19/33 - 19/11168

Saksbehandlar:
Anne Lise Molvik
anne.lise.molvik@lindas.kommune.no


Dato:
04.04.2019

Oversending av søknad om endring av tiltak for vurdering av om tiltaket krev handsaming etter særlov - gbnr 124/26 Kjeilegavlen

Tiltak: Fritidsbustad
Byggjestad: Gbnr: 124/26
Tiltakshavar: Sijoni Invest AS
Ansvarleg søkjar: Lund og Laastad Arkitekter AS

Byggesaksavdelinga viser til søknad om endring av gitt løyve til oppføring av fritidsbustad på gbnr 124/26 journalført mottatt 01.04.2019.

Kommunen gav i vedtak datert 22.02.2019 rammeløyve for oppføring av fritidsbustad på gbnr 124/26. Parkering for eigedomen skal i samsvar med løyvet, skje på felles parkeringsplass for gbnr 124/24, 124/25 og 124/26 som er plassert på gbnr 124/24 og 124/25. Det er no søkt om å nytta den eksisterande vegen i området til parkering slik det går fram av situasjonsplanen. Vegen er i dag lagt om og det etablerte vegarealet som no er søkt nytta til parkering er ikkje lenger i bruk.

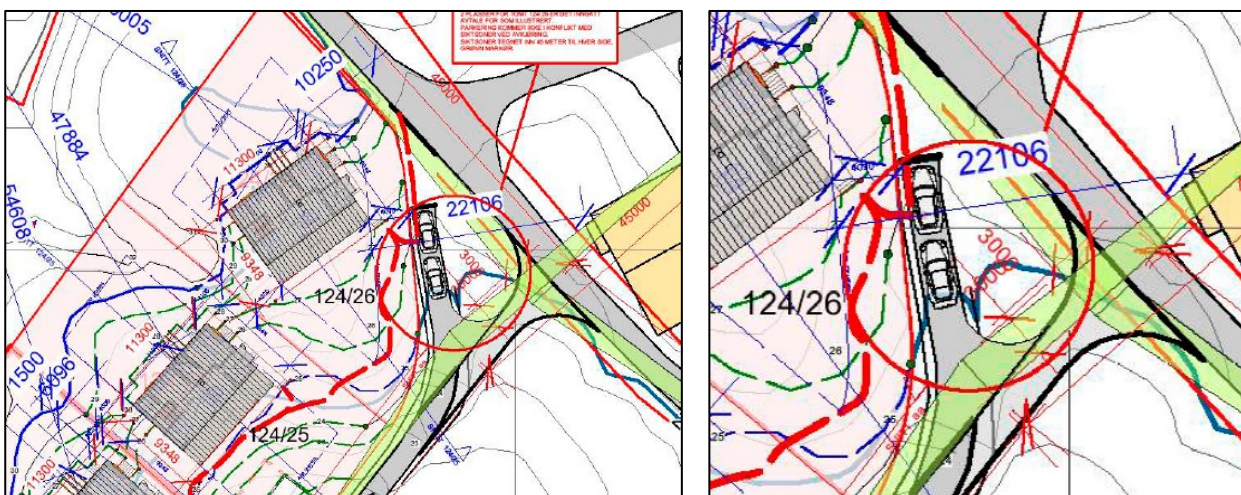

Parkeringsarealet ligg på eigedomen gbnr 124/1. Det er inngått avtale om bruk av arealet.



Handsaming etter veglova

Parkeringsarelet er plassert i strid med byggjegrensa mot offentlig veg. Søknaden vert oversend vegavdelinga for vurdering av om tiltaket krev dispensasjon for dette forhold.

Søknaden om endring følgjer vedlagt. Eventuell trong for ytterlegare dokumentasjon må rettast til ansvarleg søkjar.

Med helsing

Siril Sylta
avdelingsleiar

Anne Lise Molvik
rådgjevar

Dette dokumentet er elektronisk godkjent og har difor ingen signatur.

Vedlegg:

Søknad om endring av gitt løyve - gbnr 124/26 Keilegavlen

Søknad om endring av gitt løyve

Sitkart

Situasjonskart snitt

Kopi til:

Lund og Laastad Arkitekter AS

Strandgaten 201

5004

BERGEN

Sijoni Invest AS

Fabrikkgaten 5

5059

BERGEN

Mottakarar:

Lindås kommune ved vegavdelinga