




**Stendal VVS AS**  
 Blombakken 1 - 5911 ALVERSUND  
 E-post: sten-vvs@online.no  
 Org.nr. 980 626 180

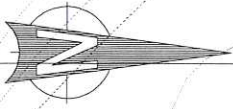


295700

295750

Kole 17

Kole 17

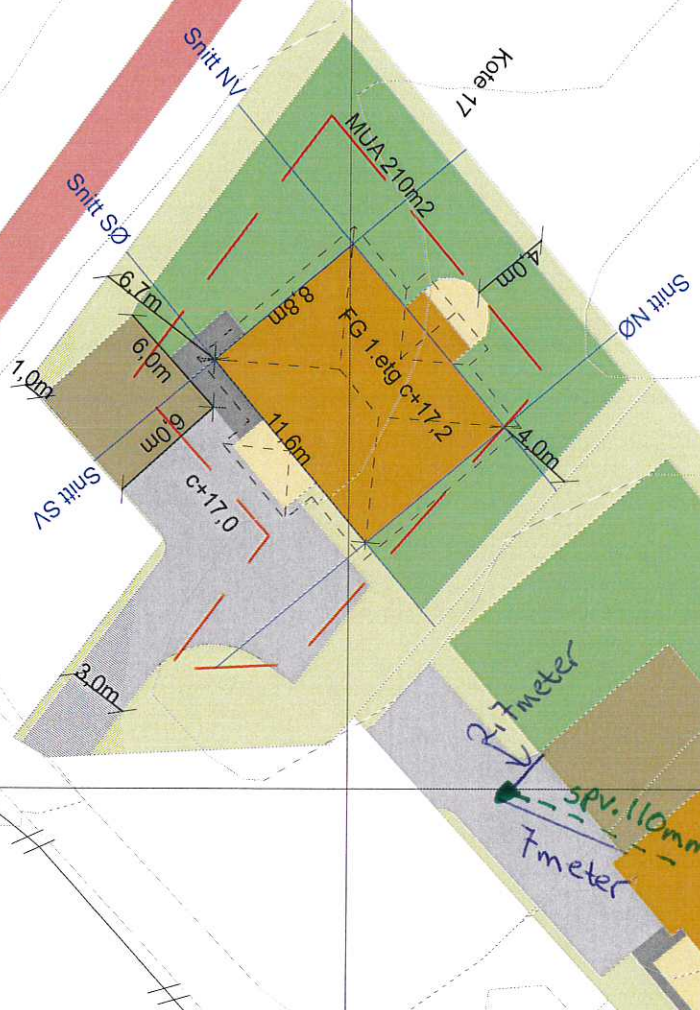

<b>Sjøvold tomt 3</b>		Målestokk	
Sørn bygg AS		1:250	
Sjøvold, Steim		Dato	
29.05.2018		YK	
1099-18 Situasjonskart		Etablering år	
Dakark AS		Etablering år	
Formal A3		Etablering år	
903		Etablering år	

**Tegnforklaring**

	Åsner / laksevegger
	Garasje / veranda
	Balkebjelke
	Uteoppholdsareal
	Kjeller
	Gangnett
	Øving gjenstand
	Andre bygninger
	Måle-avstandslinje
	Takskant
	begrensning
	Planlagt tomtegrense
	Situasjonslinje
	Grensse av planlagt bebyggelse
	Åsner grille
	Måle-utløst type

● = 110 mm utv stakepunkt.



**Stendal VVS AS**  
 Blombakken 1 - 5911 ALVERUND  
 E-post: sten-vvs@online.no  
 Org.nr. 980 626 180



**Tegnforklaring**

	Astur / lakkevegg
	Ganiser / veranda
	Balkong
	Utendørsrom
	Kjøkken
	Gangareal
	Andre bygninger
	Takkant
	Målt utvendig
	Bygghorisont
	Stikkledning
	Grønn av planlagt bebyggelse
	Andet område
	Plan, ubestemt type

<b>Sjøvold tomt 3</b>	
Sørn Bogn AS	
Sjøvold, Steim	
Plan nr. 23.05.2018	Yrk
1099-18 Situasjonskart	Dakark AS
Formal A3	Formal A3
1:250	903
1099-18	

● = 32mm utf. støpekran