


Vedlegg E




Vest

Her blir garasjen

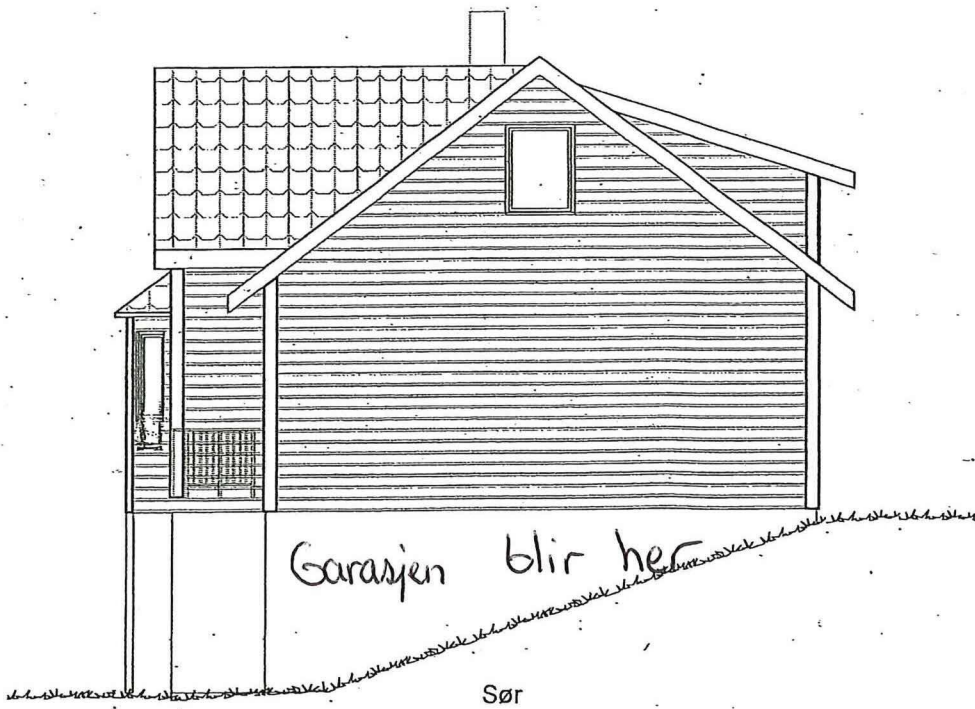


Garasjen blir her

Sør

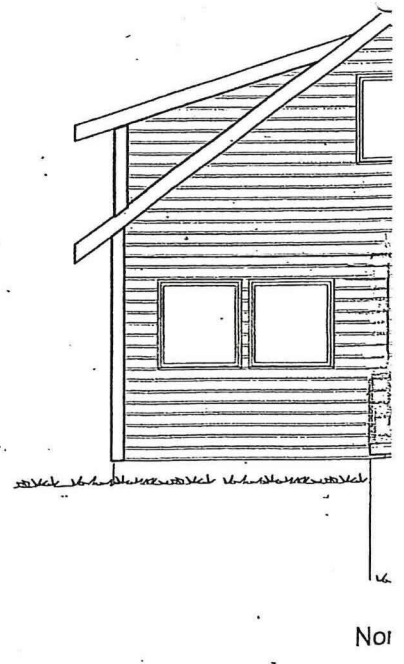


Nor


Vedlegg : E

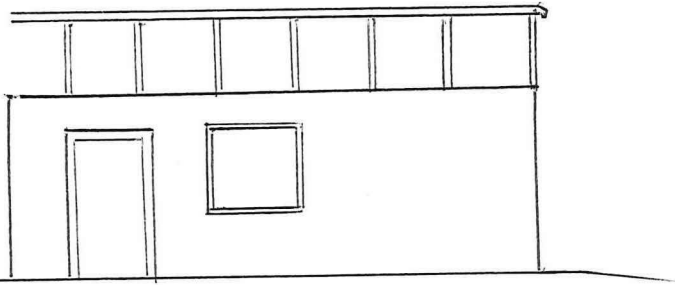

Fasade Vest

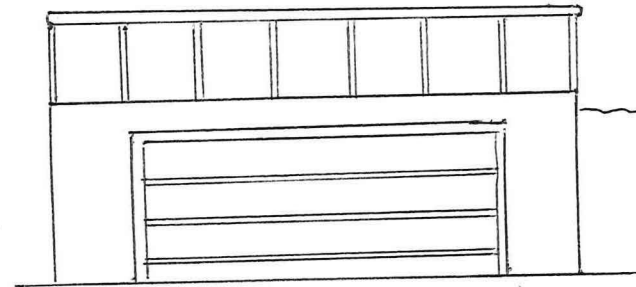

Fasade Sør

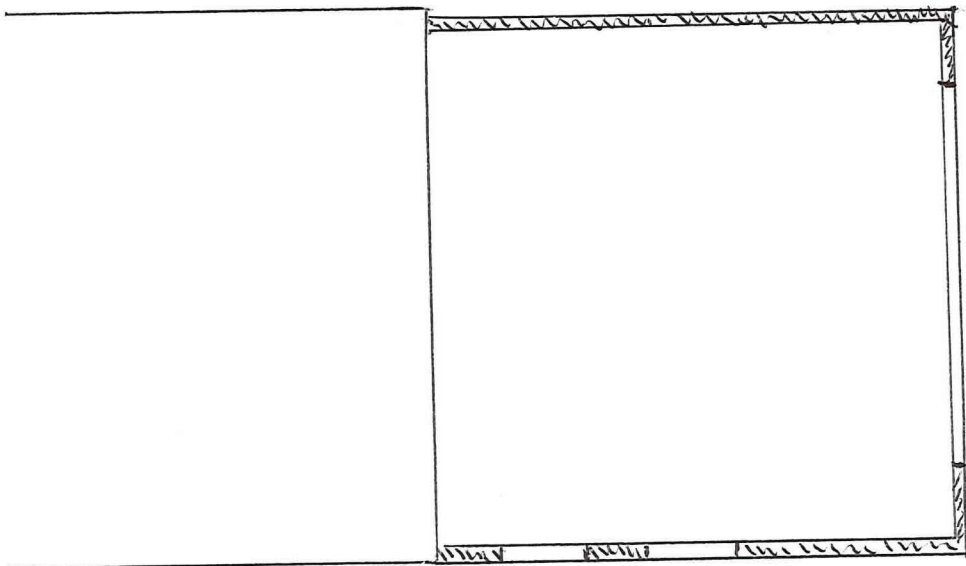

Garasje - Bygg
G.Nr. 141 B.Nr 46

SKALA : 1 : 100 | Dato
25.03.19

Fassade Vest

