





Kjell Arne Gaupås  
Naustadalslia 17  
5915 Hjelvås  
196/156

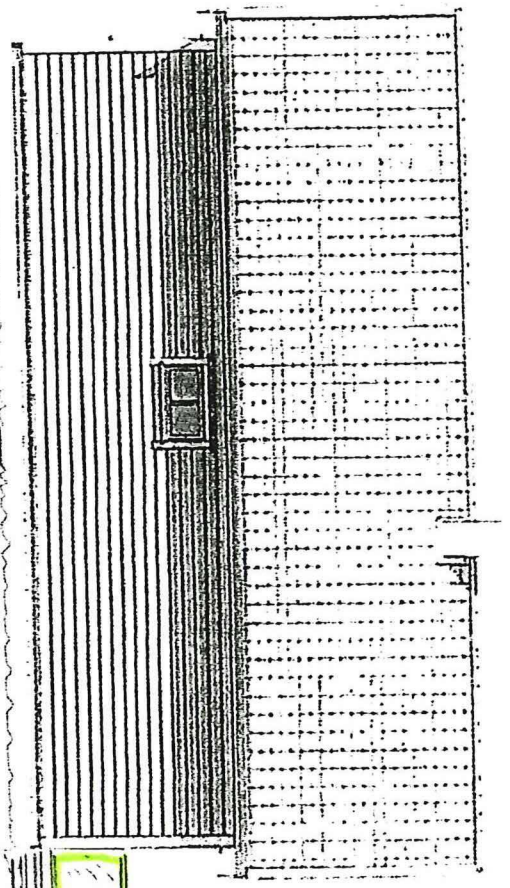

SØRVEST

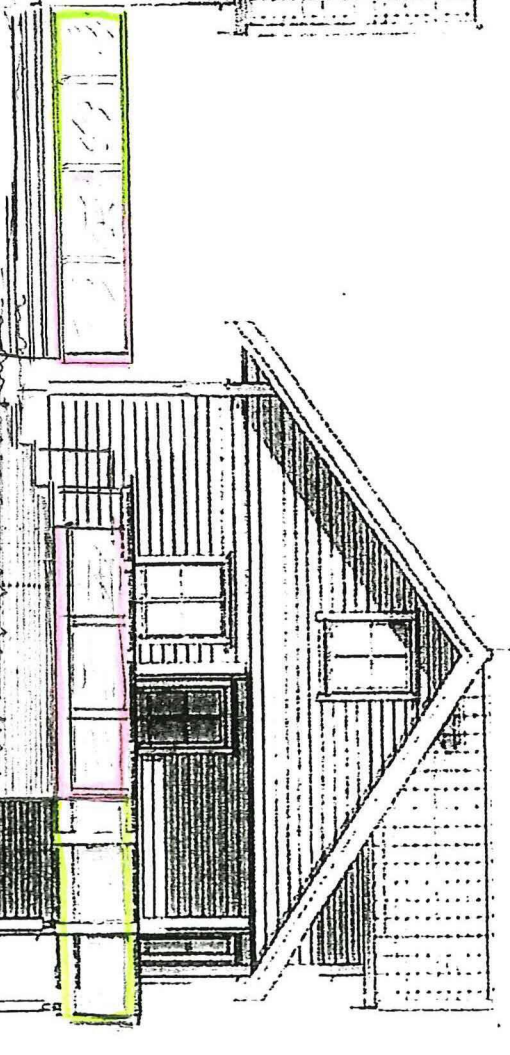

SØRØST

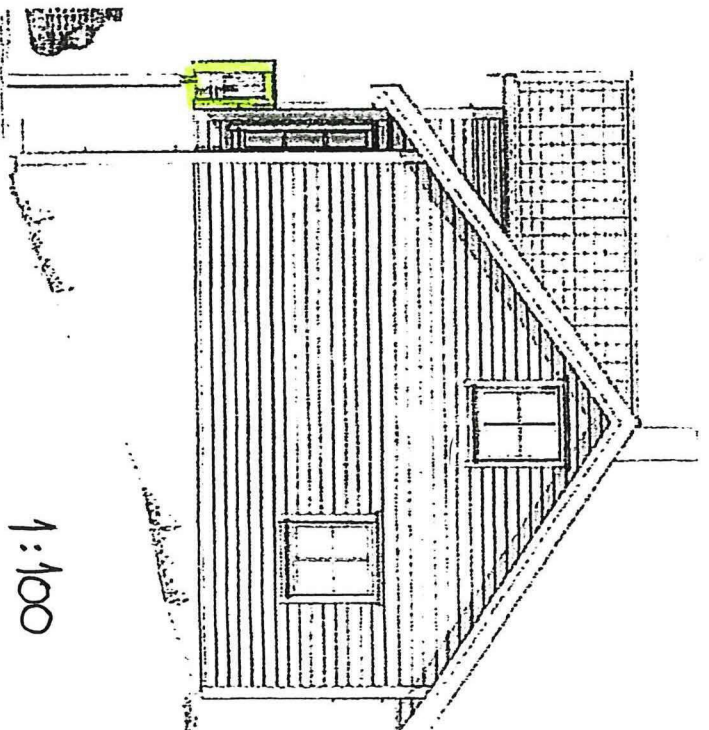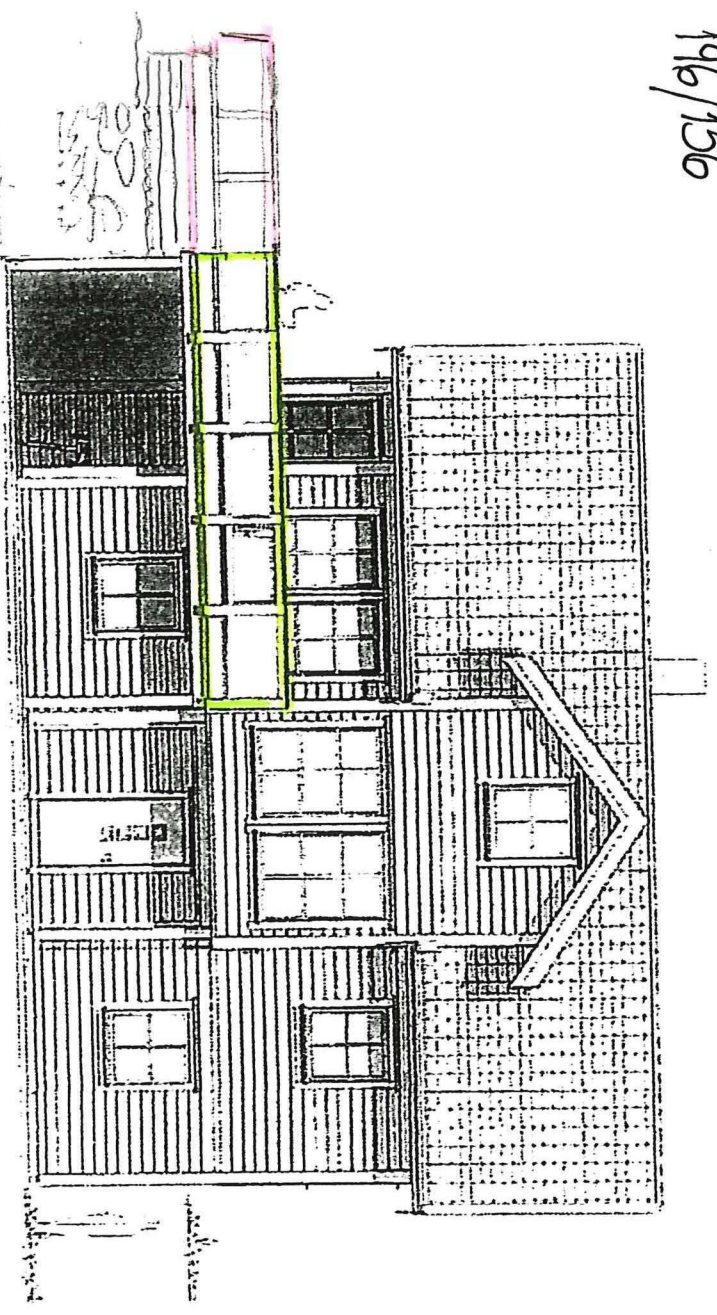


1:100

ⓑ

● = EKSISTERENDE

● = SØKES OM TILBYGG

Kjell Arne Gangås  
Naustdalslia 17  
5915 Hjelmas  
196/156

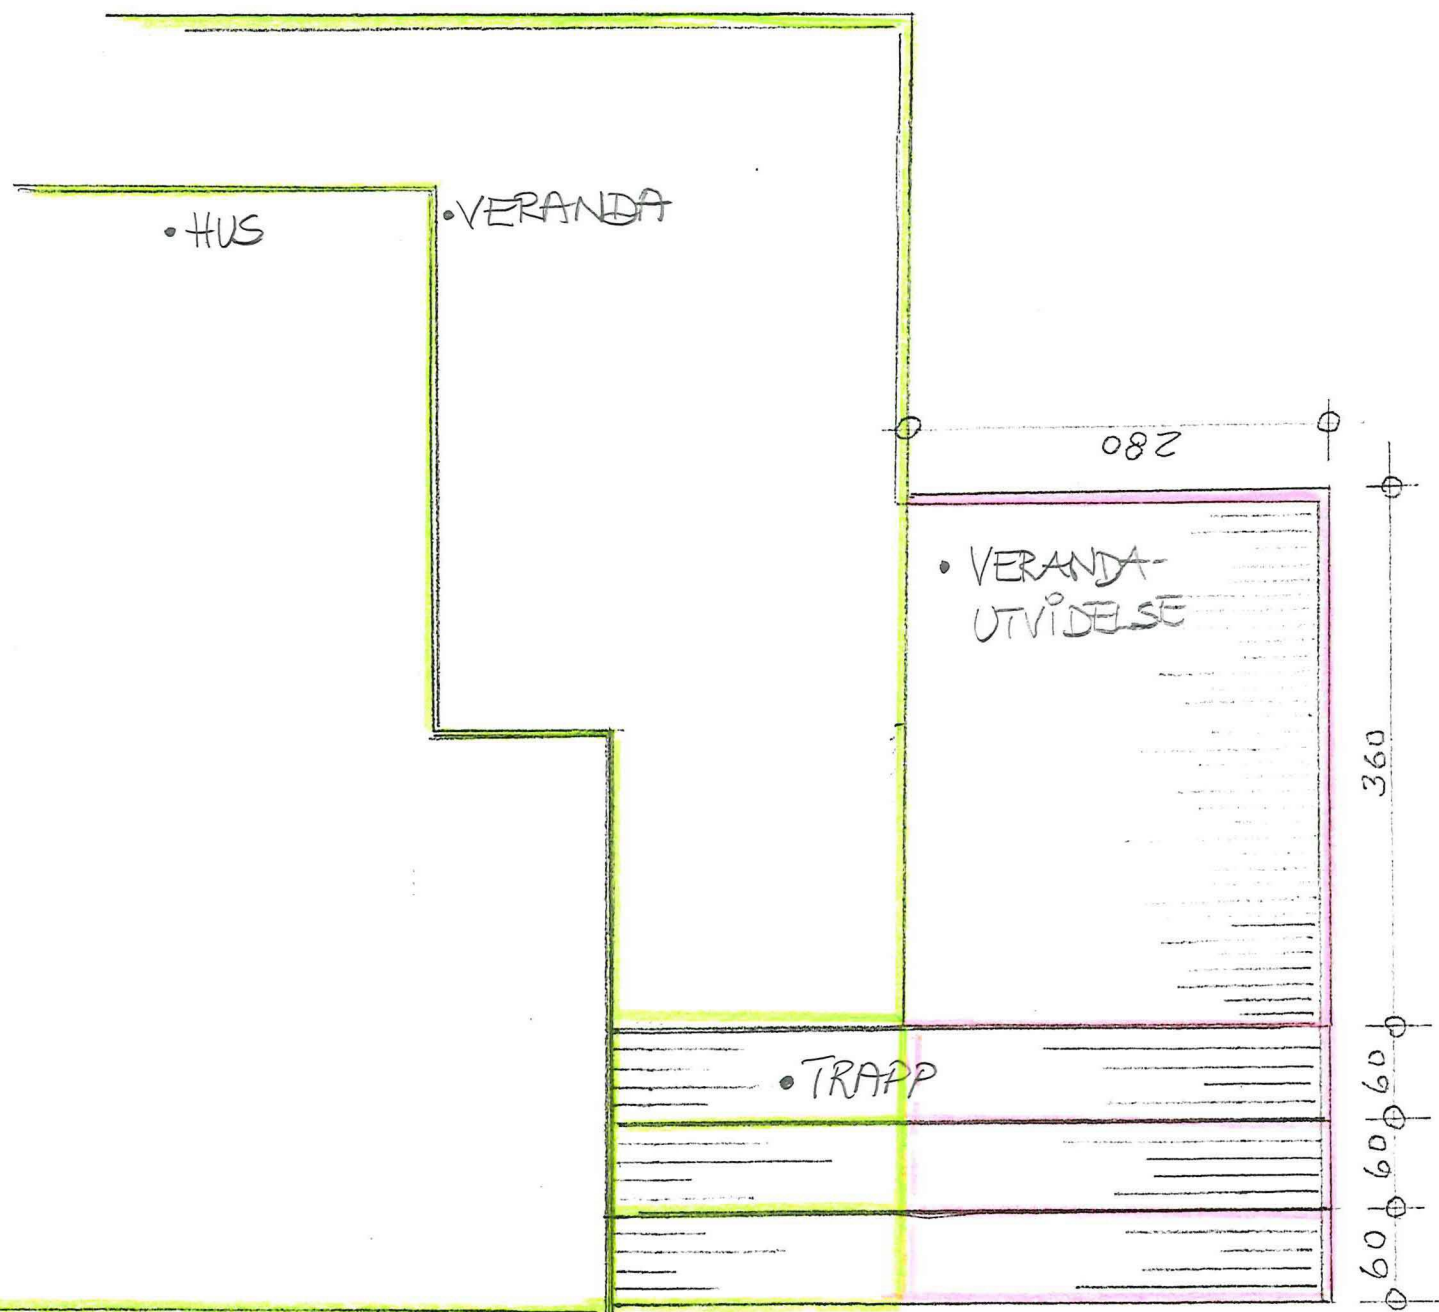

1:50