

Situasjonskart - 137/168



Stendal VVS AS
 Blombakken 1 - 5911 ALVERSUND
 E-post: sten-vvs@online.no
 Org.nr. 980 626 180




Dato: 09-04-2019

Målestokk: 1:500



Tomtegrense

X = utf. skappetrom 32mm
 ● = utf. støttepunkt.

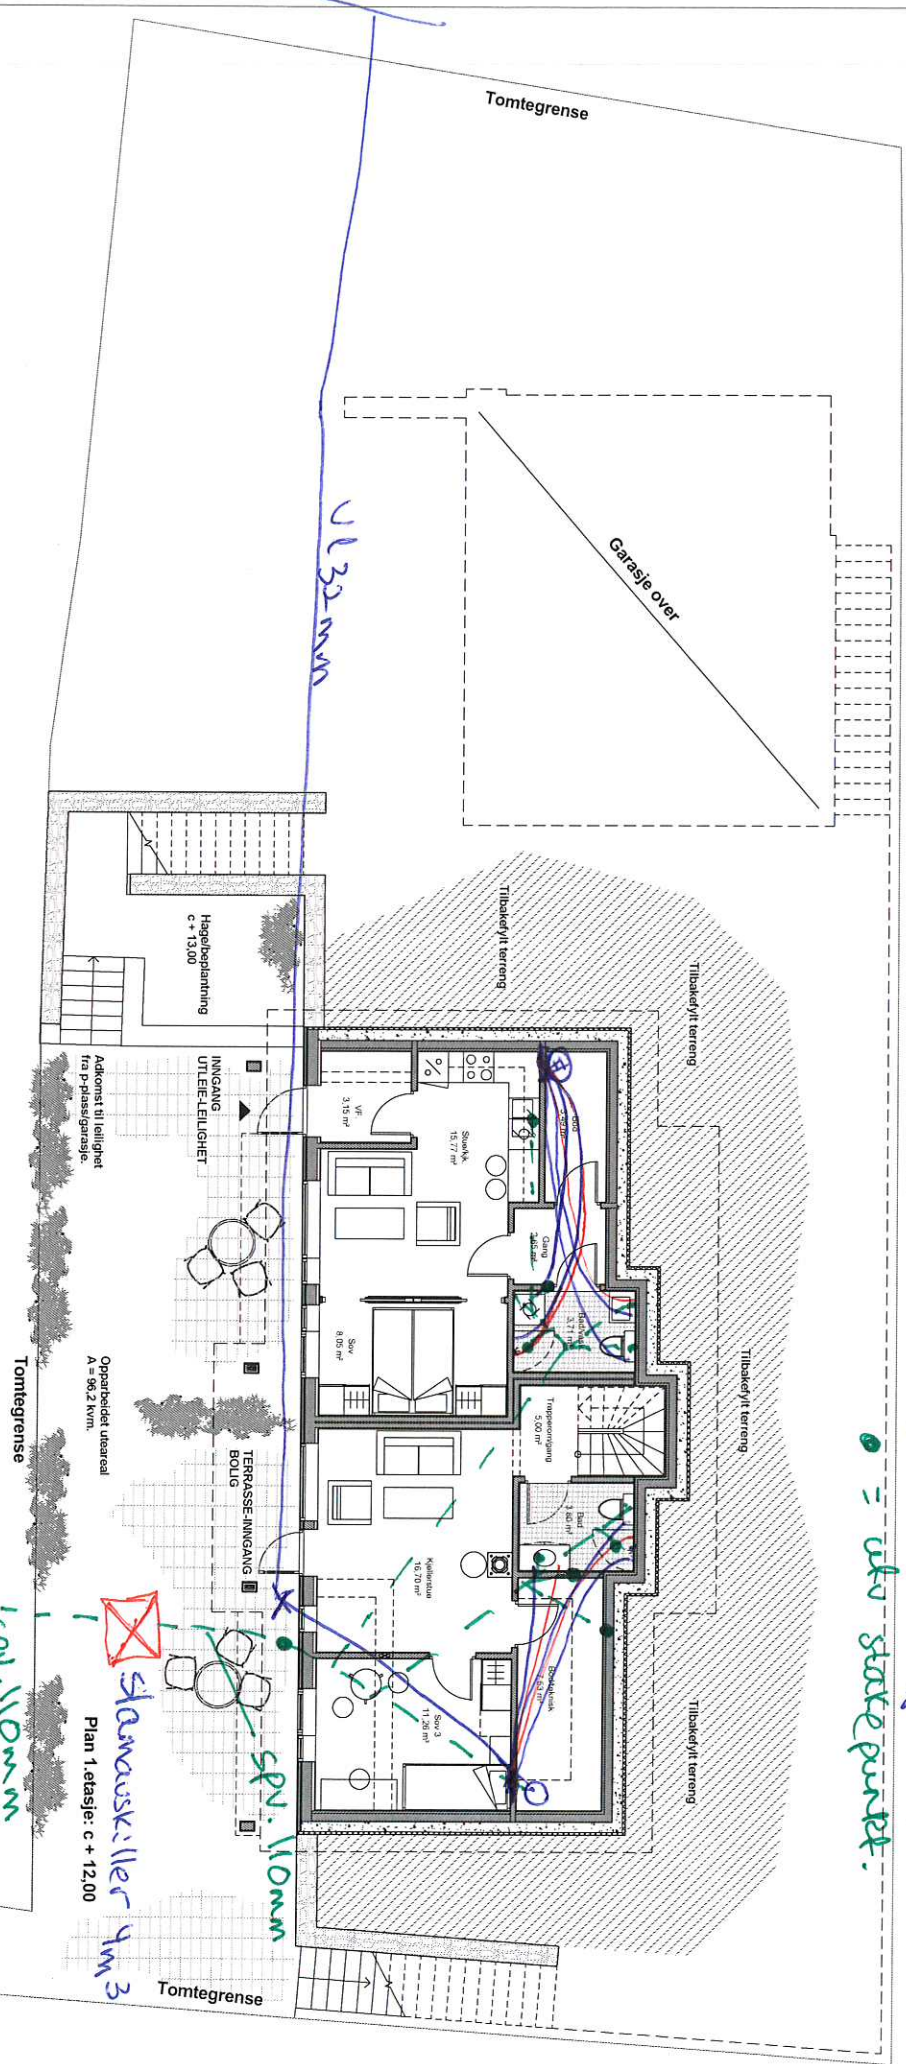

Stendal VVS AS
 Blombakken 1 - 5911 ALVERSUND
 E-post: sten-vvs@online.no
 Org. nr. 980 626 180

- Arealoversikt (BRA)**
- Plan 1. etasje
 - Lelighet: 39,0m²
 - Bolig: 46,1m²
 - Apert, overdekket areal: 5,3m²
 - BRA 1. etasje: 92,4m²
 - Plan 2. etasje
 - Bolig: 94,3m²
 - Apert, overdekket areal: 4,8m²
 - BRA 2. etasje: 99,1m²
 - Garasje
 - BRA: 50,0m²
- Areal (BRA) totalt: 241,5m²**

Målestokk 1:100 v/arkstr. A3

Arkitektkontoret
 Børveit & Carlsen AS

PROJEKT

1377188
 ENEBOLIG - GABRIELSEN

1:50 1:100 1:200 1:500 1:1000 1:2000 1:5000 1:10000

Ark. 1-101

Tomtegrense

Trapp til p-plas over garasje

Ettersteende stystemur med terring

Murbeplantning

Opparbeidet utareal
A = 37,6 kvm.

Tomtegrense

Tomtegrense

Felles tilkomstvei

Stystemur

Garasje

Opparbeidet utareal
A = 45,2 kvm.

Adkomst til leilighet
fra p-plas/garasje.

INNGANG BOLIG


Trapp til uteplass
v/1. etasje

Terrasse
A = 9,5m²

Terrasse
A = 11,9m²

Plan 2 etasje: c + 14,93


Tomtegrense

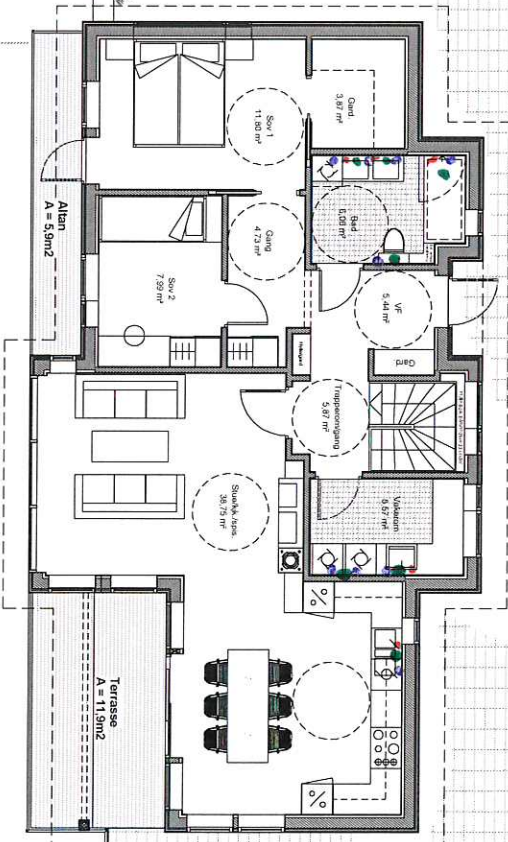

Stendal VVS AS
Blomhøkken 1 - 5911 ALVERSUND
E-post: stan-vvs@online.no
Org.nr. 980 626 180


Arealoversikt (BRA)

- Plan 1. etasje
- Leilighet: 39,0m²
- Bolig: 46,1m²
- Apert, overdekket areal: 5,3m²
- BRA 1. etasje: 92,4m²
- Plan 2. etasje
- Bolig: 94,3m²
- Apert, overdekket areal: 4,8m²
- BRA 2. etasje: 99,1m²
- Garasje
- BRA: 50,0m²
- Areal (BRA) totalt: 241,5m²

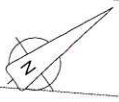

Målestokk 1:100 v/arkstr. A3

| | | | |
|----------------|----|-----------------------|--------|
| Arkitektkontor | | Bartveit & Carlsen AS | |
| Prosjektleder | | Sten & Toril Guldhaug | |
| Eier | | ENEBOLIG - GABRIELSEN | |
| Tomtegrense | | | |
| Plan 2. etasje | | | |
| 1:50 | A1 | 1:50 | A1-102 |

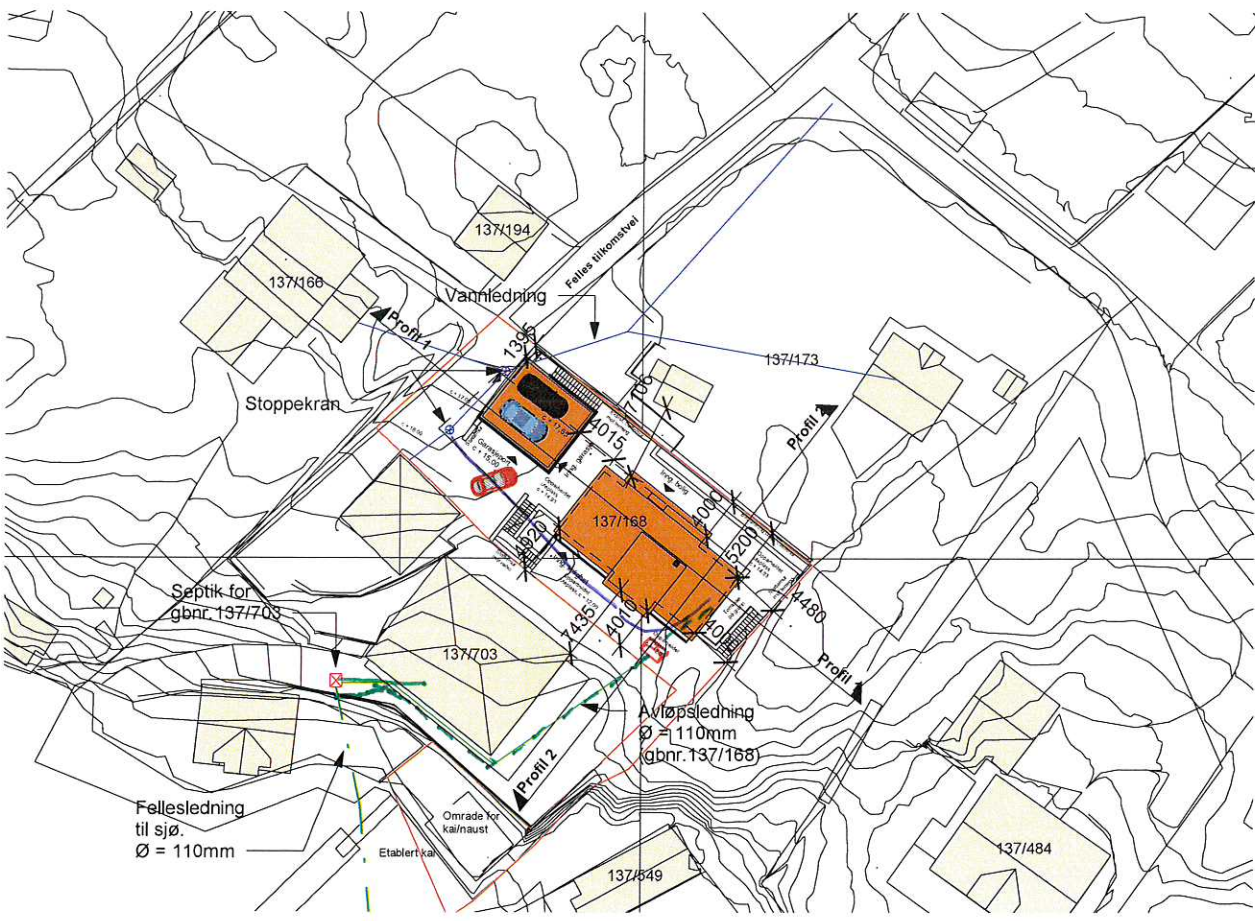

Ar
 BF
 Ar
 BF
 B)