

BF9

Side 1 av 6

PROTOKOLL FOR OPPMÅLINGSFORRETNING
ETTER LOV OM EIENDOMSREGISTRERING (MATRIKKELLOVEN)

ArkivsakID 2014/640001

Matrikkelmyndighet			
Kommune	Lindås	Kommunenr	1263
Adresse	Felles Postmottak, Kvernhusmyrane	Postnr	5914
		Poststed	ISDALSTØ

Eiendom				
Eiendommens adresse	Gnr.	Bnr.	Festnr.	Seksj. nr.
	116	62	0	0
Registrert eier (grunneier)				
GAARD EIENDOMSUTVIKLING AS				
Registrert fester				


Oppmålingsforetning				
Forretningen avholdt	Dato	Kl.	Sted	
	1. oktober 2014	09:00	På 116/62	
Tiltakstype PBL § 20-1, m og ML § 33	Oppretting av ny grunneiendom			Iverks. dato (søknad B/C)
				16.09.2014
Rekvirent	GAARD EIENDOMSUTVIKLING AS			Rekv. dato
				16.09.2014

Habilitet	
Landmålerens navn	Tlf. nr.
Einar Rydland	
<input type="checkbox"/> Landmåleren orienterte partene om det forelå forhold av personlig eller økonomisk art som kunne tilsi inhabilitet	
<input type="checkbox"/> Har partene merknader/innsigelser til gjennomføring av forretningen?	
	<input type="checkbox"/> Nei <input type="checkbox"/> Ja (jf. vedlegg)

Varsling om oppmøte	
<input type="checkbox"/> Varselet om oppmålingsforetning inneholder en liste over personer som er varsløt, deres partsstilling (rolle), varslingsdato og varslingsmåte. Under forretningen ble alle oppfordret til å bekrefte sitt fremmøte ved underskrift på listen og fremvisning av legitimasjon (jf. vedlegg)	
Ev. merknader til varsling	

Saksdokumenter - bakgrunn for forretningen		
<input type="radio"/> Rekvisisjon av oppmålingsforetning og søknad om tillatelse etter PBL	Vedlegg nr. (ev. fra - til)	
<input type="radio"/> Varsel om oppmålingsforetning		
<input checked="" type="radio"/> Vedtak		
<input type="radio"/> Konesjonsdokumenter		ikke relevant
<input type="radio"/> Servitutter		ikke relevant
<input type="radio"/> Avtaler		ikke relevant
<input type="radio"/>		ikke relevant
<input type="radio"/>		ikke relevant

BF9

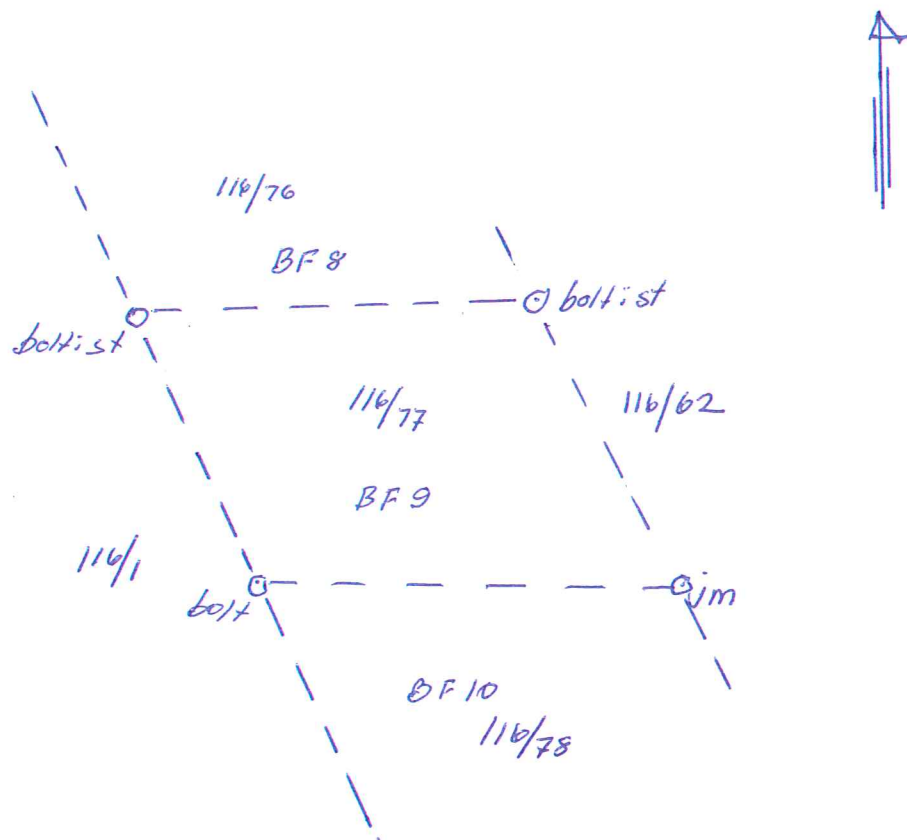

Frådely av parsel kalla BF9 i godkjent plan fra Gm 116/62 i samvæn med godkjent plan.

Frådelt parsel har felles grenselinje mot G. 116 but i vest, felles grenselinje mot G. 116 but 62 i øst. I sør mot G. 116/78 (BF10) og mot nord BF8 G. 116/76.

Grenselinje mot G. 116 but er tidligere oppmålt ved fråd skifte og det respektert.

- G. 116/62 : Leiv Jan. Gm
- G. 116/1 : A. P. Lawås
- G. 116/76 : _____
- G. 116/78 : _____

Lawås 01.10.14
Emil Ryeland

