

**PROTOKOLL FOR OPPMÅLINGSFORRETNING**  
**ETTER LOV OM EIENDOMSREGISTRERING (MATRIKKELLOVEN)**

ArkivsakID  
2014/640001

| Matrikkelmyndighet |                                   |           |          |
|--------------------|-----------------------------------|-----------|----------|
| Kommune            | Lindås                            | Kommunenr | 1263     |
| Adresse            | Felles Postmottak, Kvernhusmyrane | Postnr    | 5914     |
|                    |                                   | Poststed  | ISDALSTØ |

| Eiendom                     |      |      |          |            |
|-----------------------------|------|------|----------|------------|
| Eiendommens adresse         | Gnr. | Bnr. | Festenr. | Seksj. nr. |
|                             | 116  | 62   | 0        | 0          |
| Registrert eier (grunneier) |      |      |          |            |
| GAARD EIENDOMSUTVIKLING AS  |      |      |          |            |
| Registrert fester           |      |      |          |            |


| Oppmålingsforetning                  |                               |       |                           |
|--------------------------------------|-------------------------------|-------|---------------------------|
| Forretningen avholdt                 | Dato                          | Kl.   | Sted                      |
|                                      | 1. oktober 2014               | 09:00 | På 116/62                 |
| Tillakstype PBL § 20-1, m og ML § 33 | Oppretting av ny grunneiendom |       | Iwerks. dato (søknad B/C) |
|                                      |                               |       | 16.09.2014                |
| Rekvirent                            | GAARD EIENDOMSUTVIKLING AS    |       | Rekv. dato                |
|                                      |                               |       | 16.09.2014                |

| Habilitet  |  |
|--|--|
| Landmålerens navn  | Tlf. nr.   |
| Einar Rydland  |  |
| <input type="checkbox"/> Landmåleren orienterte partene om det forelå forhold av personlig eller økonomisk art som kunne tilsa inhabilitet |  |
| <input type="checkbox"/> Har partene merknader/innsigelser til gjennomføring av forretningen?  |  |
|  | <input type="checkbox"/> Nei <input type="checkbox"/> Ja (jf. vedlegg) |

| Varsling om oppmøte   |       |
|---|-------|
| <input type="checkbox"/> Varslet om oppmålingsforetning inneholder en liste over personer som er varslet, deres partstilling (rolle), varslingsdato og varslingsmåte. | Under |
| forretningen ble alle oppfordret til å bekrefte sitt fremmøte ved underskrift på listen og fremvisning av legitimasjon (jf. vedlegg)                                  |       |
| Ev. merknader til varsling  |       |

| Saksdokumenter - bakgrunn for forretningen   |                             |               |
|--|-----------------------------|---------------|
| <input type="radio"/> Rekvisisjon av oppmålingsforetning og søknad om tillatelse etter PBL | Vedlegg nr. (ev. fra - til) |               |
| <input type="radio"/> Varsel om oppmålingsforetning  |                             |               |
| <input checked="" type="radio"/> Vedtak  |                             |               |
| <input type="radio"/> Konesjonsdokumenter  |                             | ikke relevant |
| <input type="radio"/> Servitutter  |                             | ikke relevant |
| <input type="radio"/> Avtaler  |                             | ikke relevant |
| <input type="radio"/>  |                             | ikke relevant |
| <input type="radio"/>  |                             | ikke relevant |

BF6

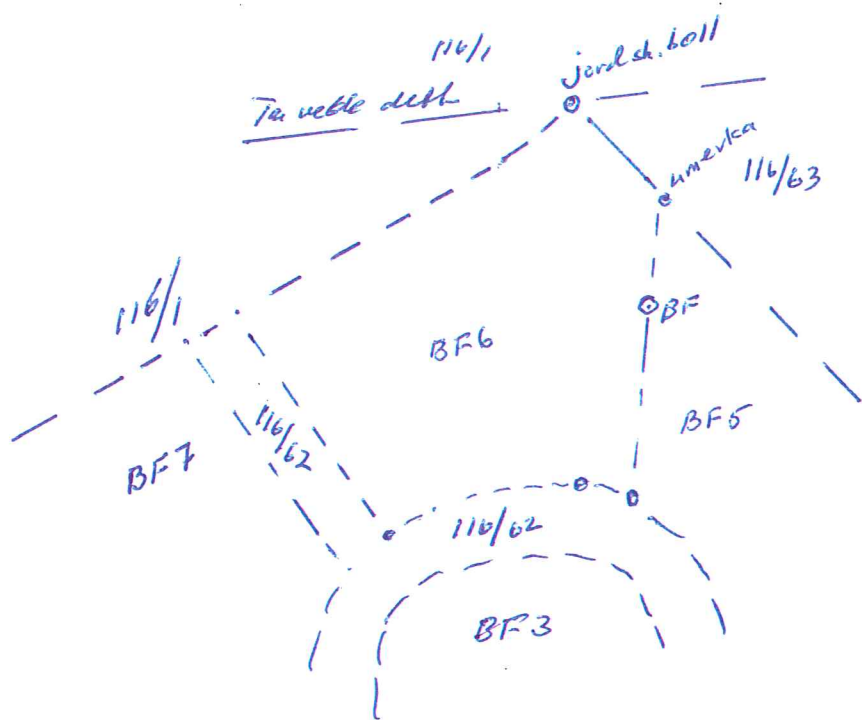

Frädely av parcell av G. 116 be. 62. Frädely i samaden med godlyent plan.

Parallell grenna i nord mot G. 116 be. 1. Denna grenna linge er fastast = jordskifte og aut respektent. Grenn mot G. 116 be. 63 = nordast denna grenna er ogsa fastast i jordskifte og aut respektent. Grenn mot BF5 i sørast og mot G. 116 be. 62 i siv.

G. 116/62 Lena Jan Boll

G. 116/1 L. Q. Lauriås

G. 116/63 \_\_\_\_\_

Lauriås 01.10.19

  
Lindås kommune

