

PROTOKOLL FOR OPPMÅLINGSFORRETNING

ETTER LOV OM EIENDOMSREGISTRERING (MATRIKKELLOVEN)

ArkivsakID 2014/640001

Matrikkelmyndighet			
Kommune Lindås	Kommunenr 1263		
Adresse Felles Postmottak, Kvernhusmyrane	Postnr 5914	Poststed ISDALSTØ	

Eiendom				
Eiendommens adresse	Gnr. 116	Bnr. 62	Festenr. 0	Seksj. nr. 0
Registrert eier (grunneier) GAARD EIENDOMSUTVIKLING AS				
Registrert fester				


Oppmålingsforetning				
Forretningen avholdt	Dato 1. oktober 2014	Kl. 09:00	Sted På 116/62	
Tillakstype PBL § 20-1, m og ML § 33	Oppretting av ny grunneiendom		Iwerks. dato (søknad B/C)	16.09.2014
Rekvirent	GAARD EIENDOMSUTVIKLING AS		Rekv. dato	16.09.2014

Habilitet	
Landmålerens navn Einar Rydland	Tlf. nr.
<input type="checkbox"/> Landmåleren orienterte partene om det forelå forhold av personlig eller økonomisk art som kunne tilsa inhabilitet	
<input type="checkbox"/> Har partene merknader/innsigelser til gjennomføring av forretningen? <input type="checkbox"/> Nei <input type="checkbox"/> Ja (jf. vedlegg)	

Varsling om oppmøte	
<input type="checkbox"/> Varselet om oppmålingsforetning inneholder en liste over personer som er varslet, deres partstilling (rolle), varslingsdato og varslingsmåte. Under forretningen ble alle oppfordret til å bekrefte sitt fremmøte ved underskrift på listen og fremvisning av legitimasjon (jf. vedlegg)	
Ev. merknader til varsling	

Saksdokumenter - bakgrunn for forretningen		
<input type="checkbox"/> Rekvisisjon av oppmålingsforetning og søknad om tillatelse etter PBL	Vedlegg nr. (ev. fra - til)	
<input type="checkbox"/> Varsel om oppmålingsforetning		
<input checked="" type="checkbox"/> Vedtak		
<input type="checkbox"/> Konesjonsdokumenter		ikke relevant
<input type="checkbox"/> Servitutter		ikke relevant
<input type="checkbox"/> Avtaler		ikke relevant
<input type="checkbox"/>		ikke relevant
<input type="checkbox"/>		ikke relevant

BF7

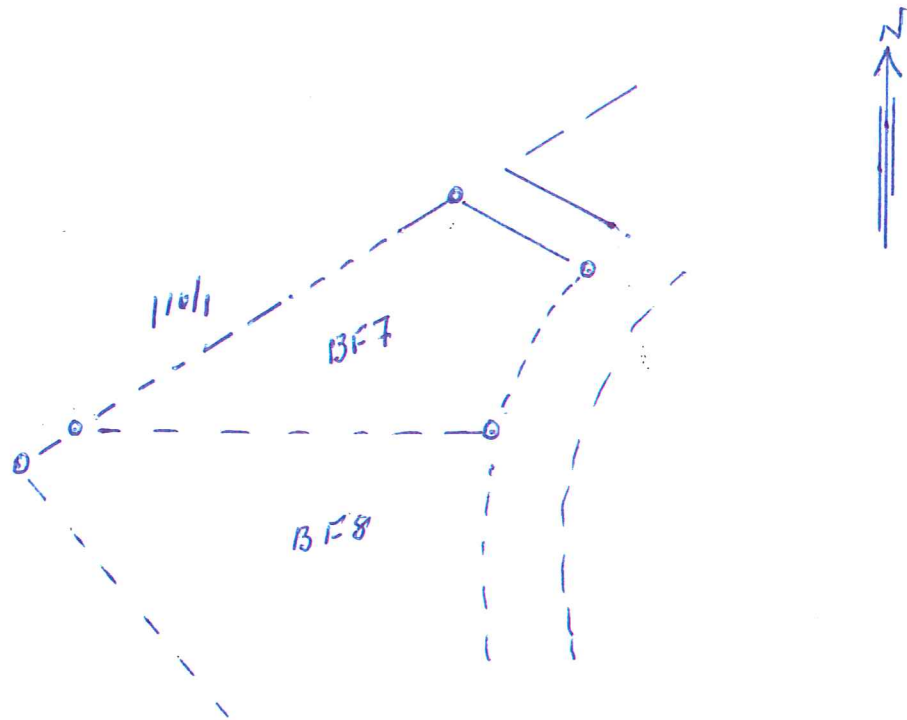

Frådely av parcell av Gnr 116 bu. 62. Frådely eller godkjent regjplan. Parellen grenser i vest og nord mot G. 116 bu. 1. og i øst mot BF8. Grunneier mot G. 116 bu. 1 er fastsatt i jordskifte og ut respektet.

G. 116 bu. 62 Lars Jan Lønn

G. 116 bu. 1 L.R. Lønn

Lønn, 01.10.14

Lars Rydell

Lindås kommune

