

Situasjonskart - 15A

— = 32 mm vannledning

⊗ = 32 mm stoppekran

- - - = 110 mm avløp

○ = 315 stakelukk


**Nhdigi.no**

Dato: 11-04-2019

Målestokk: 1:500



VL160  
SP160  
VL16

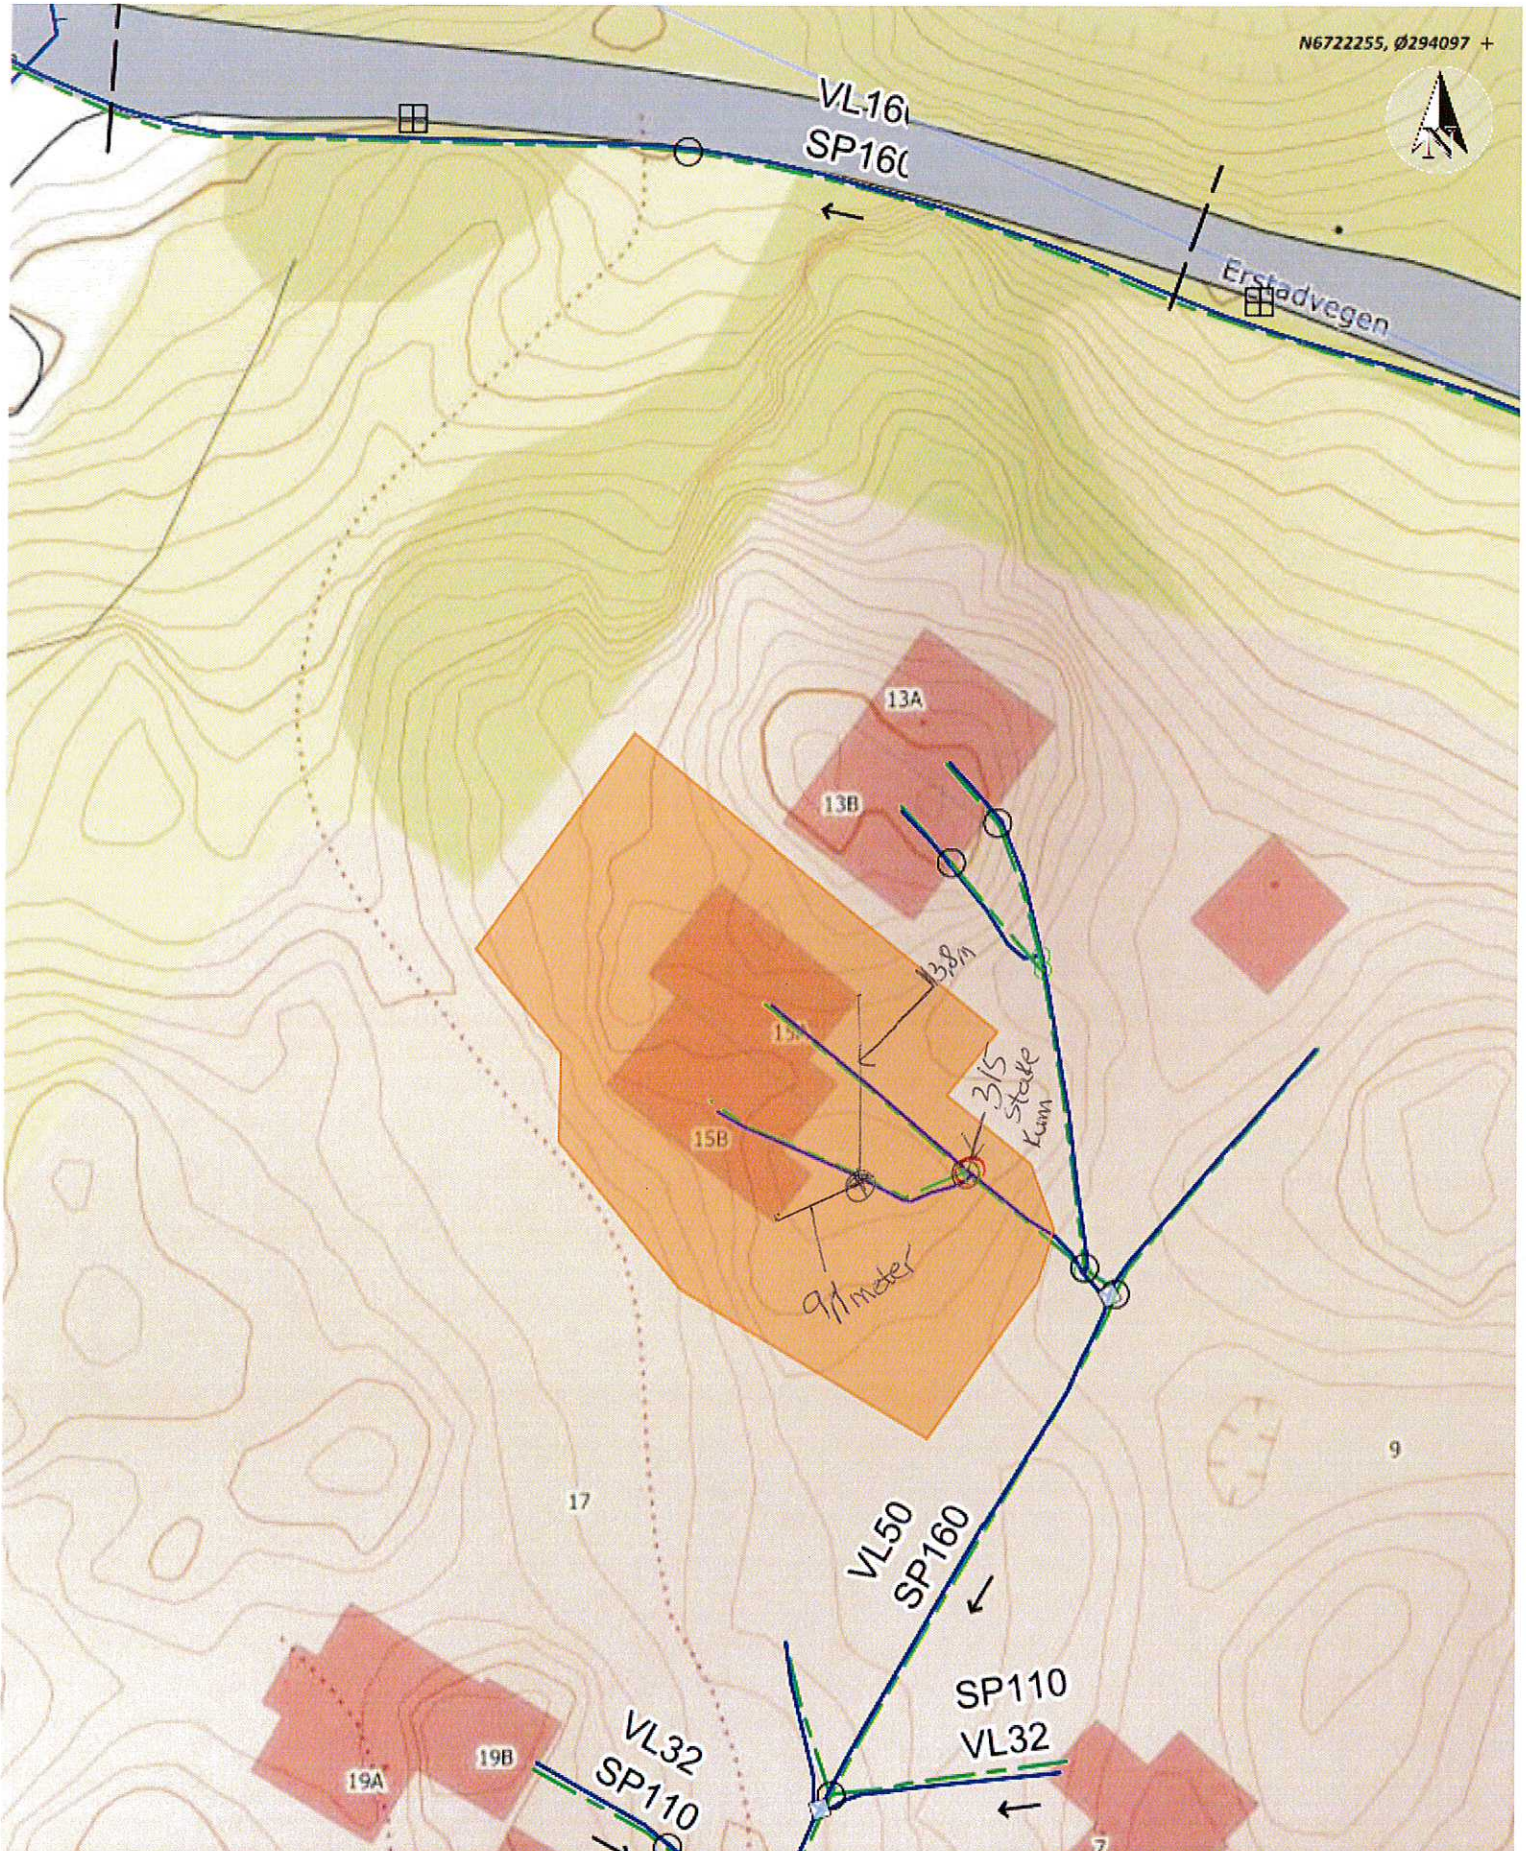

**Situasjonskart - 15B**

— 32 mm vannledning  
 ⊗ = utv stoppekran  
 - - - = 110mm arkøp  
 ○ = 315 støkke kum



Dato: 11-04-2019

Målestokk: 1:500

15m

VL160  
SP160