



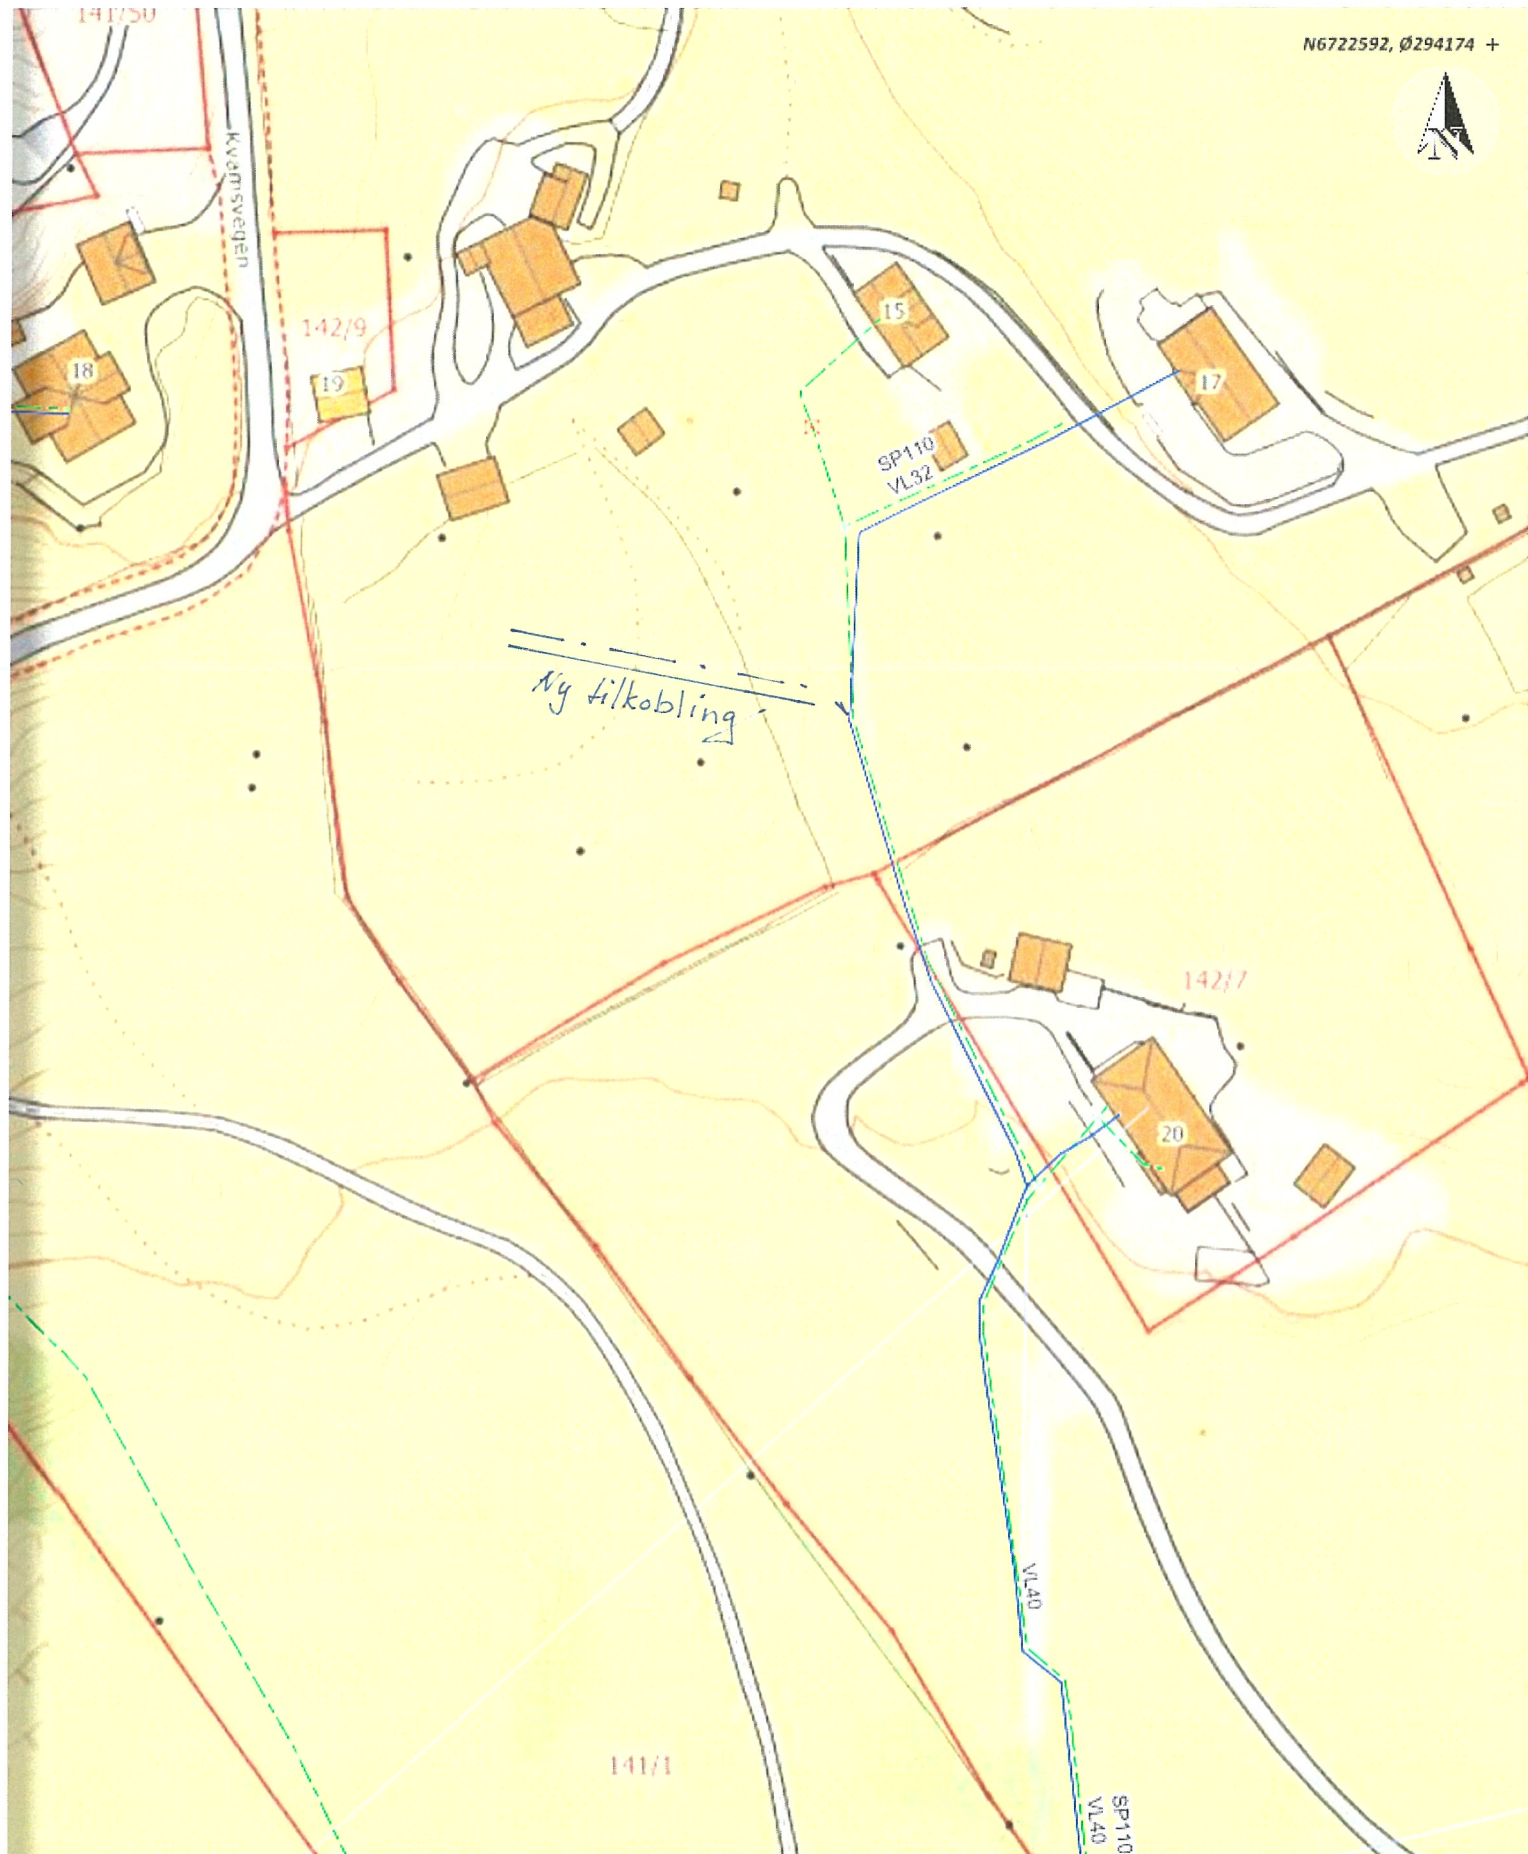

Situasjonskart -

Hjelmås
VVS AS

P.Hg 15/4-19

Ndigi.no

Dato: 02-02-2018

Målestokk: 1:1 000

30m