

Lindås Kommune

Hjelmås 24 april 2019

## Søknad om utslipp for GBNR 104 / 60, skytebana på Haukås i Lindås.

Standplassbygget til skytebanen på Haukås i Lindås ble oppført tidlig på 60 tallet, og er for lengst moden for modernisering.

Skytterlaget har som mål å sette opp et miljøstandplassbygg, som er konstruert for størst mulig støyreduksjon. I den forbindelse ønsker de også å få til en løsning som gjelder de sanitære forhold.

Skytterlaget er opptatt av å ivareta medlemmene sine på en best mulig måte, dette gjelder også tilbud om sanitære forhold, der de ønsker å bygge ett enkelt men funksjonelt sanitæranlegg tilrettelagt for rullestolbrukere.

Årlig belastning, av sort og grått vann til sammen, er beregnet til 500 liter, se vedlagte beregning.

Det er tilbydd en løsning hvor de knytter seg til det kommunale vann og avløpssystemet ved flerbrukshallen på Lindås

En slik løsning vil bli svært kostbar, som lett passerer kr 6-700.000,-

Budsjettrammene er svært stramme, hvor det budsjetteres med en betydelig andel av dugnad i prosjektet og de ønsker derfor å finne gode løsninger som er overkommelig økonomisk.

Det søkes derfor om etablering av tett oppsamlingstank for sort og grått vann, fra toalett og kaffekrok. Størrelse på sortvannstank blir 4m<sup>3</sup> og utstyres med alarm som også stenger for vanntilførsel på bygget ved full tank.

Vannforsyningen løses med oppsamling av takvann og enkelt hydroforanlegg.

Det blir brukt vannsparende toalett med 2 ltr. spyling.

Ut fra våre vurderinger er dette en løsning som bør kunne brukes i dette tilfellet.

Med nivåvarsler i sortvannstanken som igjen stenger for mere vannfylling vil sikre at ikke tanken renner over og slipper avløpsvannet til terrenget.


Det skal ikke kobles dusjanlegg eller noen form for vaskemaskiner til utslippet.

Vedlegg.







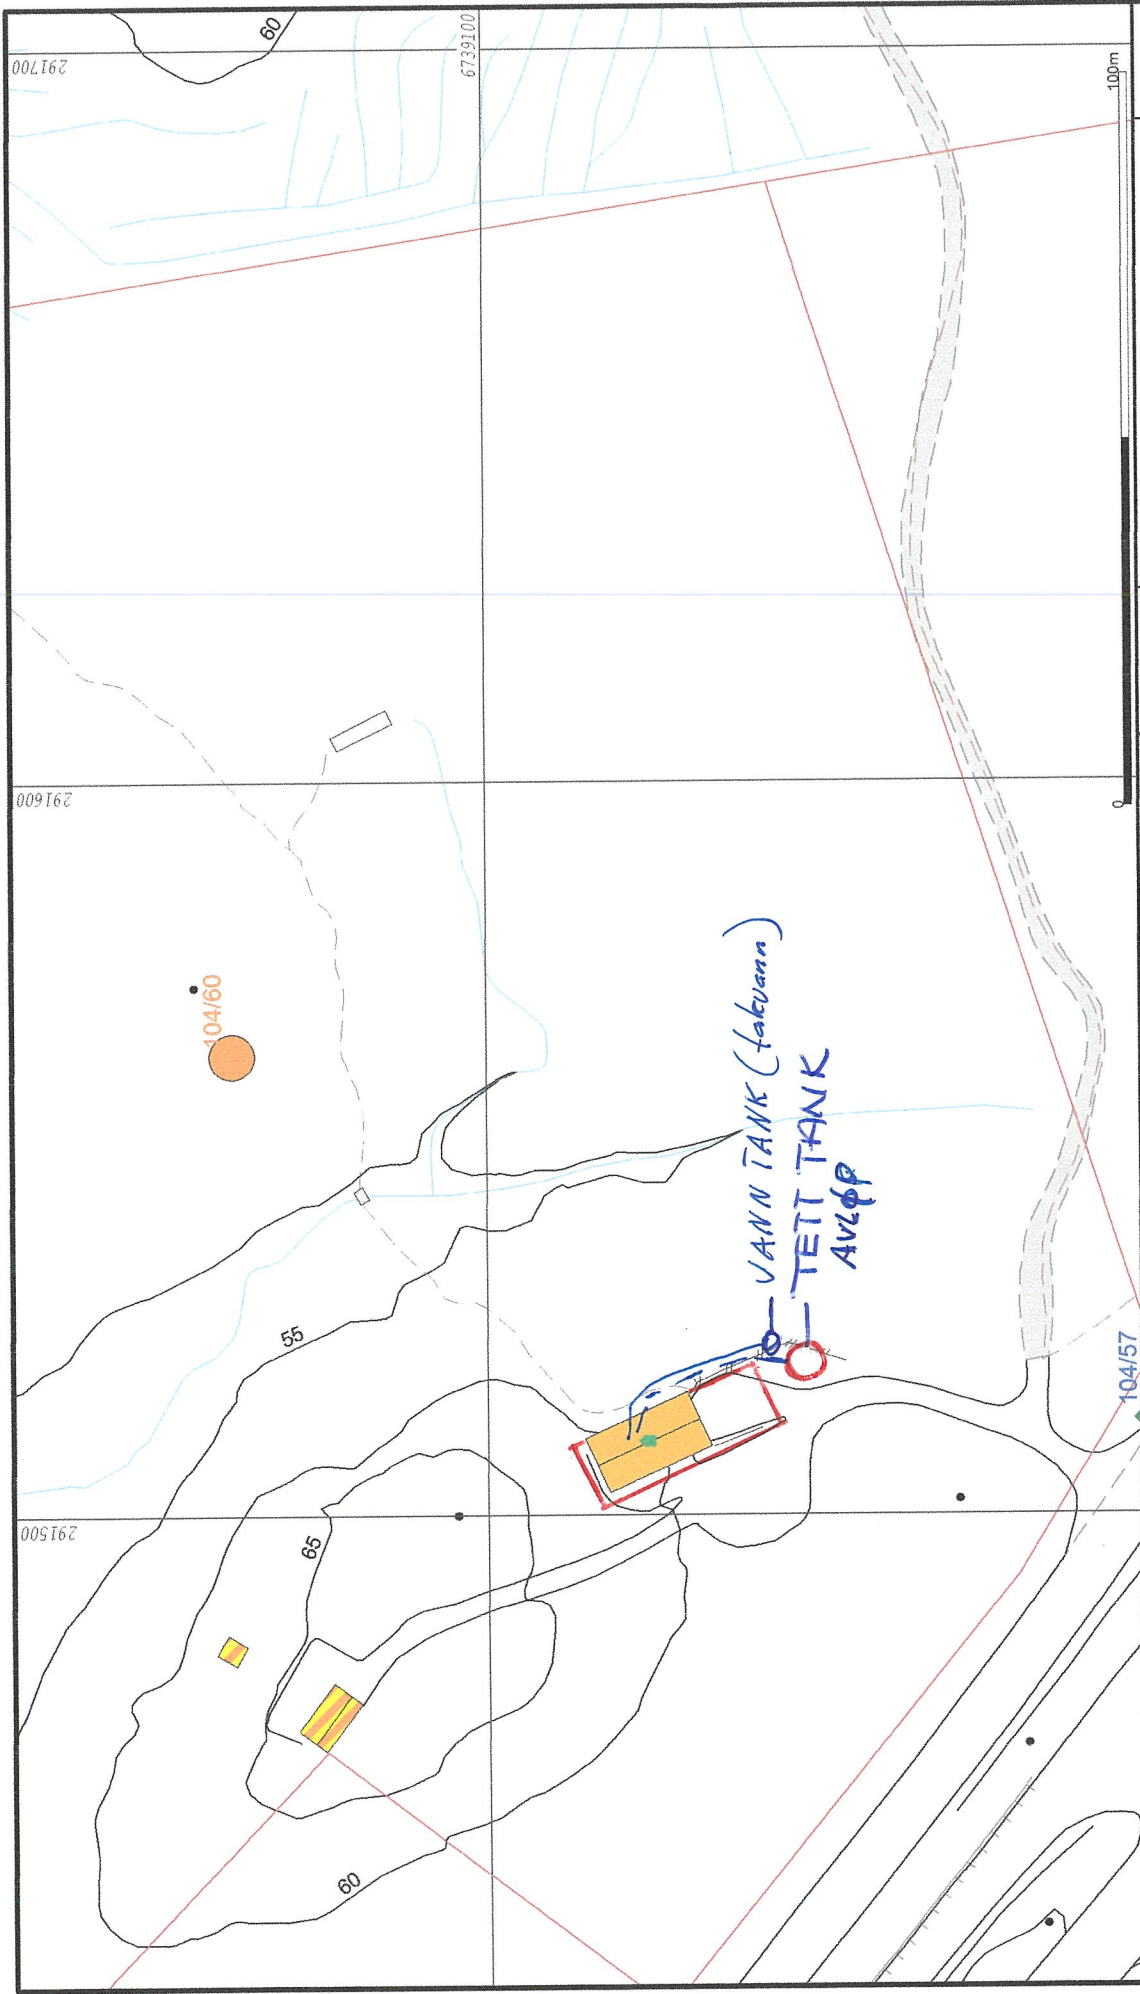






Med hilsen

Hjelmås VVS as

Peder Hagesæter



 <i>P.Hg 25/4.19</i>	 Lindås kommune Geodata avdeling	Målestokk 1:1000
Dato: 2018.05.16 Sign: Lief		100m

-  Måle Grenser
-  Registrerte Grenser
-  Udefinert grenser
-  Terrengmålte grense
-  Konstruert grensepunkt
-  Bolig
-  Store busstader
-  Hytte/feriehus
-  Garasje utbuis
-  Industri/lager
-  Andre bygg

Beliggenhet og høyder må oppfattes som orienterende.