


Lindås slusene Grunnforhold og plasseringsområde for brygge.

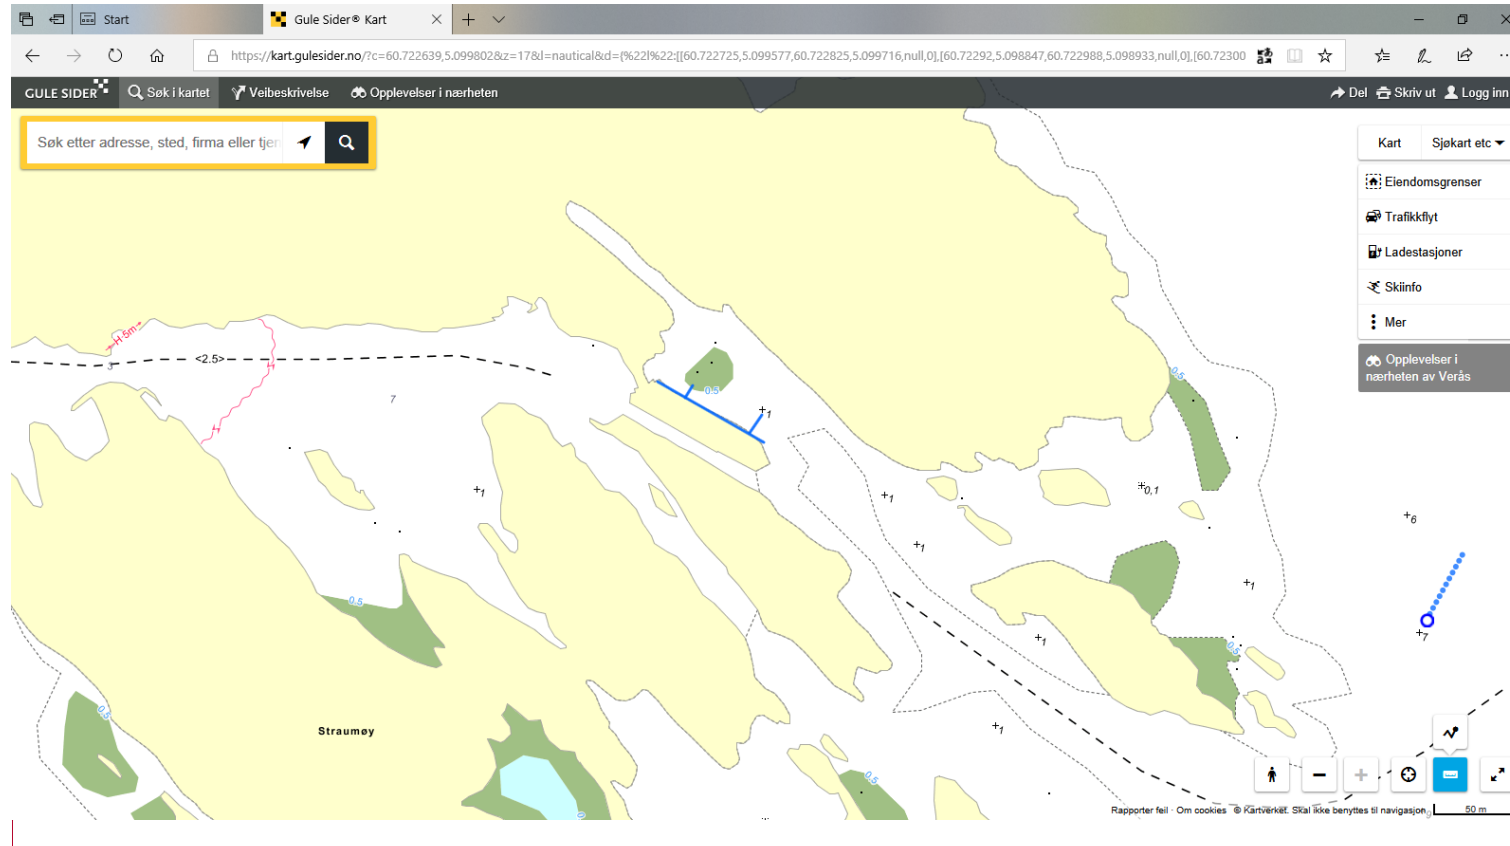

Kommentert [JHW1]:

Kommentert [JHW2R1]: Ca. 15 meter fra plattning til grunne som viser +1.


Ca. 8 meter fra plattning til større grunnområde.(grønt område)

Lengde fra nord til sør ca. 73 meter, men ca fra nord til sør og vinkelrett ut til grunne +1 er det ca 62 meter.

Mål fra grunne (grønt område til grunne +1 er ca. 26 meter.

Plassering av brygge er valgt på grunnlag av tilkomst i nord til grunneieres nøst. Samt at man ønsker å ha tilkomst fra begge langsider av bryggen.

Lindås slusene
Grunnforhold og plasseringsområde for brygge.

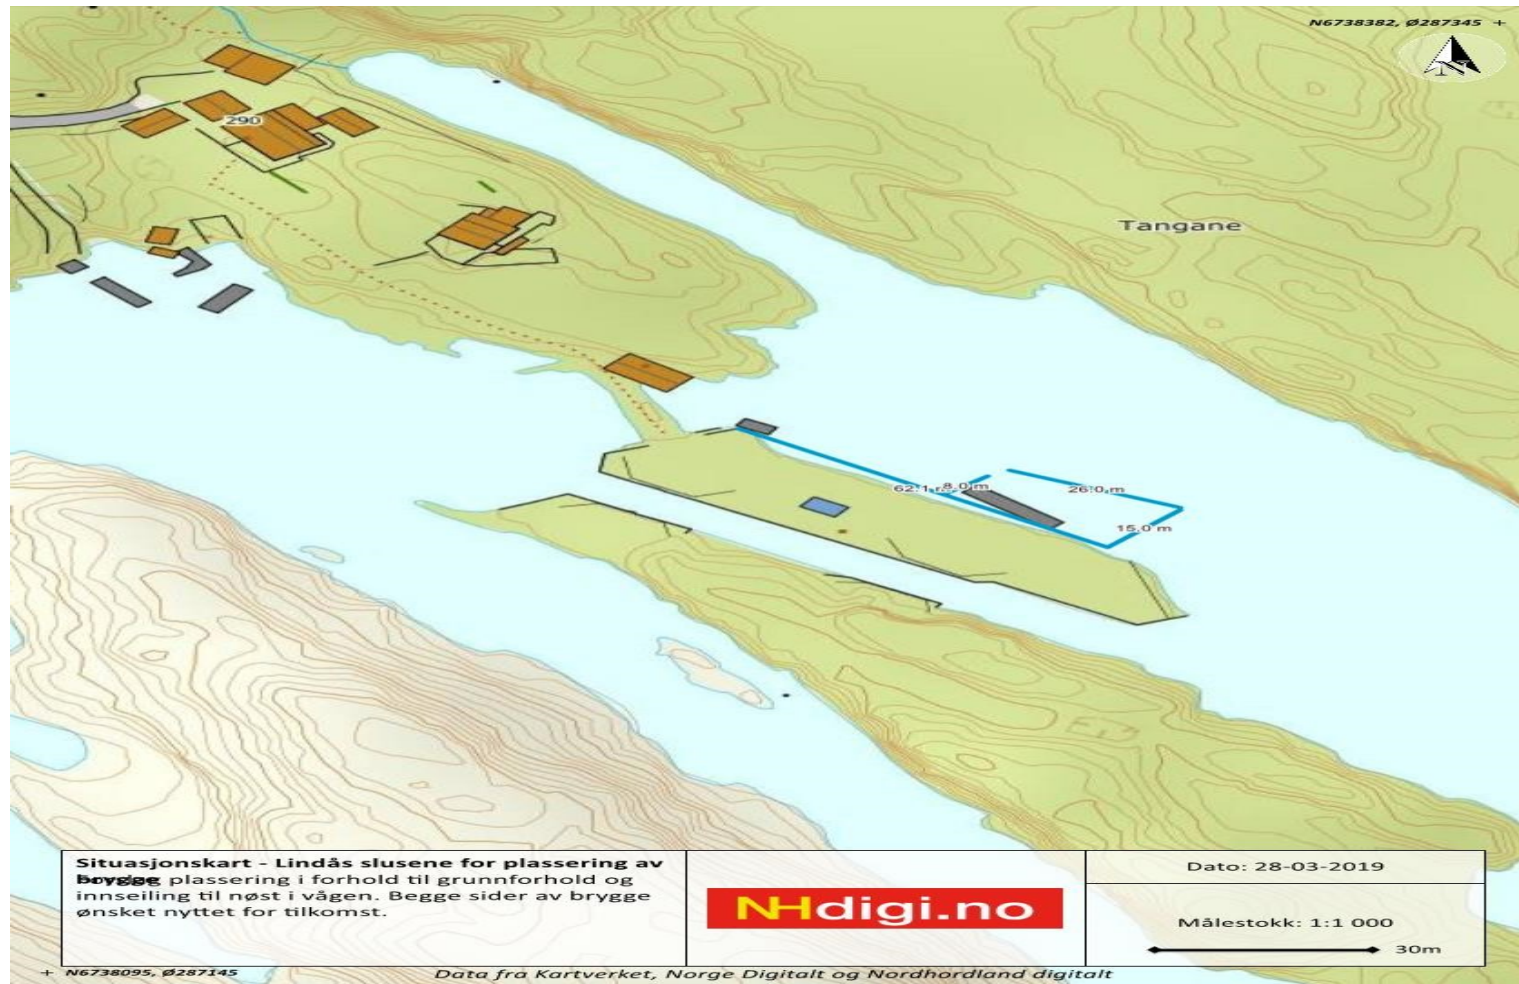

Lindås slusene
Grunnforhold og plasseringsområde for brygge.



Kommentert [JHW3]: Ønsket bryggestørrelse er lengde 25 meter x bredde 2,5 meter plassert iht. skisse der grunnforhold er tatt i betraktning. Bilde må forstørres for å se detaljer bedre. Brygge som ligger på bilde var arbeidsbrygge ifm. fending av sluseløpet, denne er nå fjernet av oppdragsgiver.

Lindås slusene
Grunnforhold og plasseringsområde for brygge.

