

For matrikkelenhet:

Kommune: 1263 - LINDÅS
Gårdsnummer: 141
Bruksnummer: 22

Utskriftsdato/klokkeslett: 07.03.2019 kl. 08:49

Produisert av: Einar Rydland

Attestert av: Lindås kommune

Lindås kommune

Matrikelført	
07 MAR 2019	
Løpenr.:	Lindås kommune
	Signatur:

Orientering om matrikelbrev

Matrikelbrevet er hjemlet i «Lov om eigedomsregistrering» (matrikellova) av 17. juni 2005. Etter definisjonen i matrikellovens § 3 d) er matrikelbrevet en attestert utskrift av matrikkelen som viser alle registrerte opplysninger om en matrikkelenhet ved oppgitt dato.

Om fullstendighet og nøyaktighet i matrikelbrevet

Matrikkelen ble etablert ved konvertering av data fra tidligere registre. Det kan variere hvor gode disse dataene er med hensyn på fullstendighet og nøyaktighet. I enkelte tilfeller kan grensepunkt og grenselinjer mangle helt eller delvis eller være feil registrert. Det kan også være feil og mangler ved registrert bygnings- og adresseinformasjon. Fullstendighet og stedfestingsnøyaktighet er generelt bedre innenfor enn utenfor tettbygd strøk. Vær oppmerksom på at for mange matrikkelenheter og bygg hefter usikkerhet ved arealet som oppgis.

For utfyllende informasjon: www.kartverket.no/matrikelbrev

Skylddeling

20.11.1951

Rolle	Matrikkelenhet	Arealendring
Avgiver	1263 - 141/2	0
Mottaker	1263 - 141/22	0

Adresser

Adresstype Adressenavn Adressekode Adressenr Kretser

Adressetilleggsnavn 1144 10

Vegadresse Kvamsvågen

Grunnkrets 0206 KVAMME

Valgkrets: 9 ALVERSUND

Kirkesogn: 07070101 Alversund

Postnr.område: 5911 ALVERSUND

Tettsted:

Bygning og bygningssending

Bygningsnr: 19 240 185

Løpenr:

Bygningssendingstype: Garasjeuth.anneks til fritidb

Næringsgruppe: Annet som ikke er næring

Bygningsstatus: Igangsettingstillatelse

Energikilder: Elektrisitet

Oppvarming: Elektrisk

Bebygd areal: 0 Ant. boliger: 0

Bruksareal bolig: 0 Ant. etasjer: 1

BRA annet: 19 Vannforsyning: 19

Bruksareal totalt: 19 Avløp: 19

Alternativt areal: 0 Har heis: Nei

Alternativt areal 2: 0

Datoer:

Rammetillatelse: 25.07.2002

Igangsettingstillatelse: 25.08.2002

Tatt i bruk:

Midl. brukstillatelse:

Ferdigattest:

Etasje

Etasje	Antall boenheter	BRA bolig	BRA annet	BRA totalt
H01	0	0.0	19.0	19.0

Bruksenheter

Adresse	Bruksenhetsnummer	Bruksenhetstype	Bruksareal	Ant. rom	Kjøkkentilgang	Bad	WC	Matrikkelenhet
		Unummerert bruksenhet	0	0	0	0	0	141/22

Kontaktpersoner

Rolle	Føds.dato/org.nr	Navn	Bruksenhet	Adresse
Tiltakshaver		SOLHEIM EGIL		Liaflaten 96 5132 NYBORG

Bygningsnr: 176 218 657

Løpenr:

Bygningsendringskode:

Bygningstype: Fritidsbygg(hyttersommerh. ol

Næringsgruppe:

Bygningsstatus: Tatt i bruk

Energikilder:

Bebygd areal:
Bruksareal bolig:
BRA annet:
Bruksareal totalt:
Alternativt areal:
Alternativt areal 2:
Oppvarming:

0 Ant. boliger:
0 Ant. etasjer:
0 Vannforsyning:
0 Avløp:
0 Har heis:
0

Nei

Datoer:
Rammetilatelase:
Igangsettingstillatelse:
Tatt i bruk:
Midl. brukstillatelse:
Ferdigattest:

0
0
0
0
0

Bruksenheter

Adresse

1144 Kvamsvågen 10

Bruksenhetsnummer

H0101

Bruksenhetstype

Fritidsbolig

Bruksareal

0

Ant. rom

0

Kjøkkentilgang

0

Bad

0

WC

0

Matrikkelenhet

141/22

Bygningsnr: 176 218 665

Løpenr:

Bygningsendringskode:

Bygningstype: Garasjeuth.anneks til fritidb

Næringsgruppe: Annet som ikke er næring

Bygningsstatus: Tatt i bruk

Energikilder:

Bebygd areal:
Bruksareal bolig:
BRA annet:
Bruksareal totalt:
Alternativt areal:
Alternativt areal 2:
Oppvarming:

0 Ant. boliger:
0 Ant. etasjer:
0 Vannforsyning:
0 Avløp:
0 Har heis:
0

Nei

Datoer:
Rammetilatelase:
Igangsettingstillatelse:
Tatt i bruk:
Midl. brukstillatelse:
Ferdigattest:

0
0
0
0
0

Bruksenheter

Adresse

Bruksenhetsnummer

Unummerert bruksenhet

Bruksenhetstype

Unummerert bruksenhet

Bruksareal

0

Ant. rom

0

Kjøkkentilgang

0

Bad


0

WC

0

Matrikkelenhet

141/22

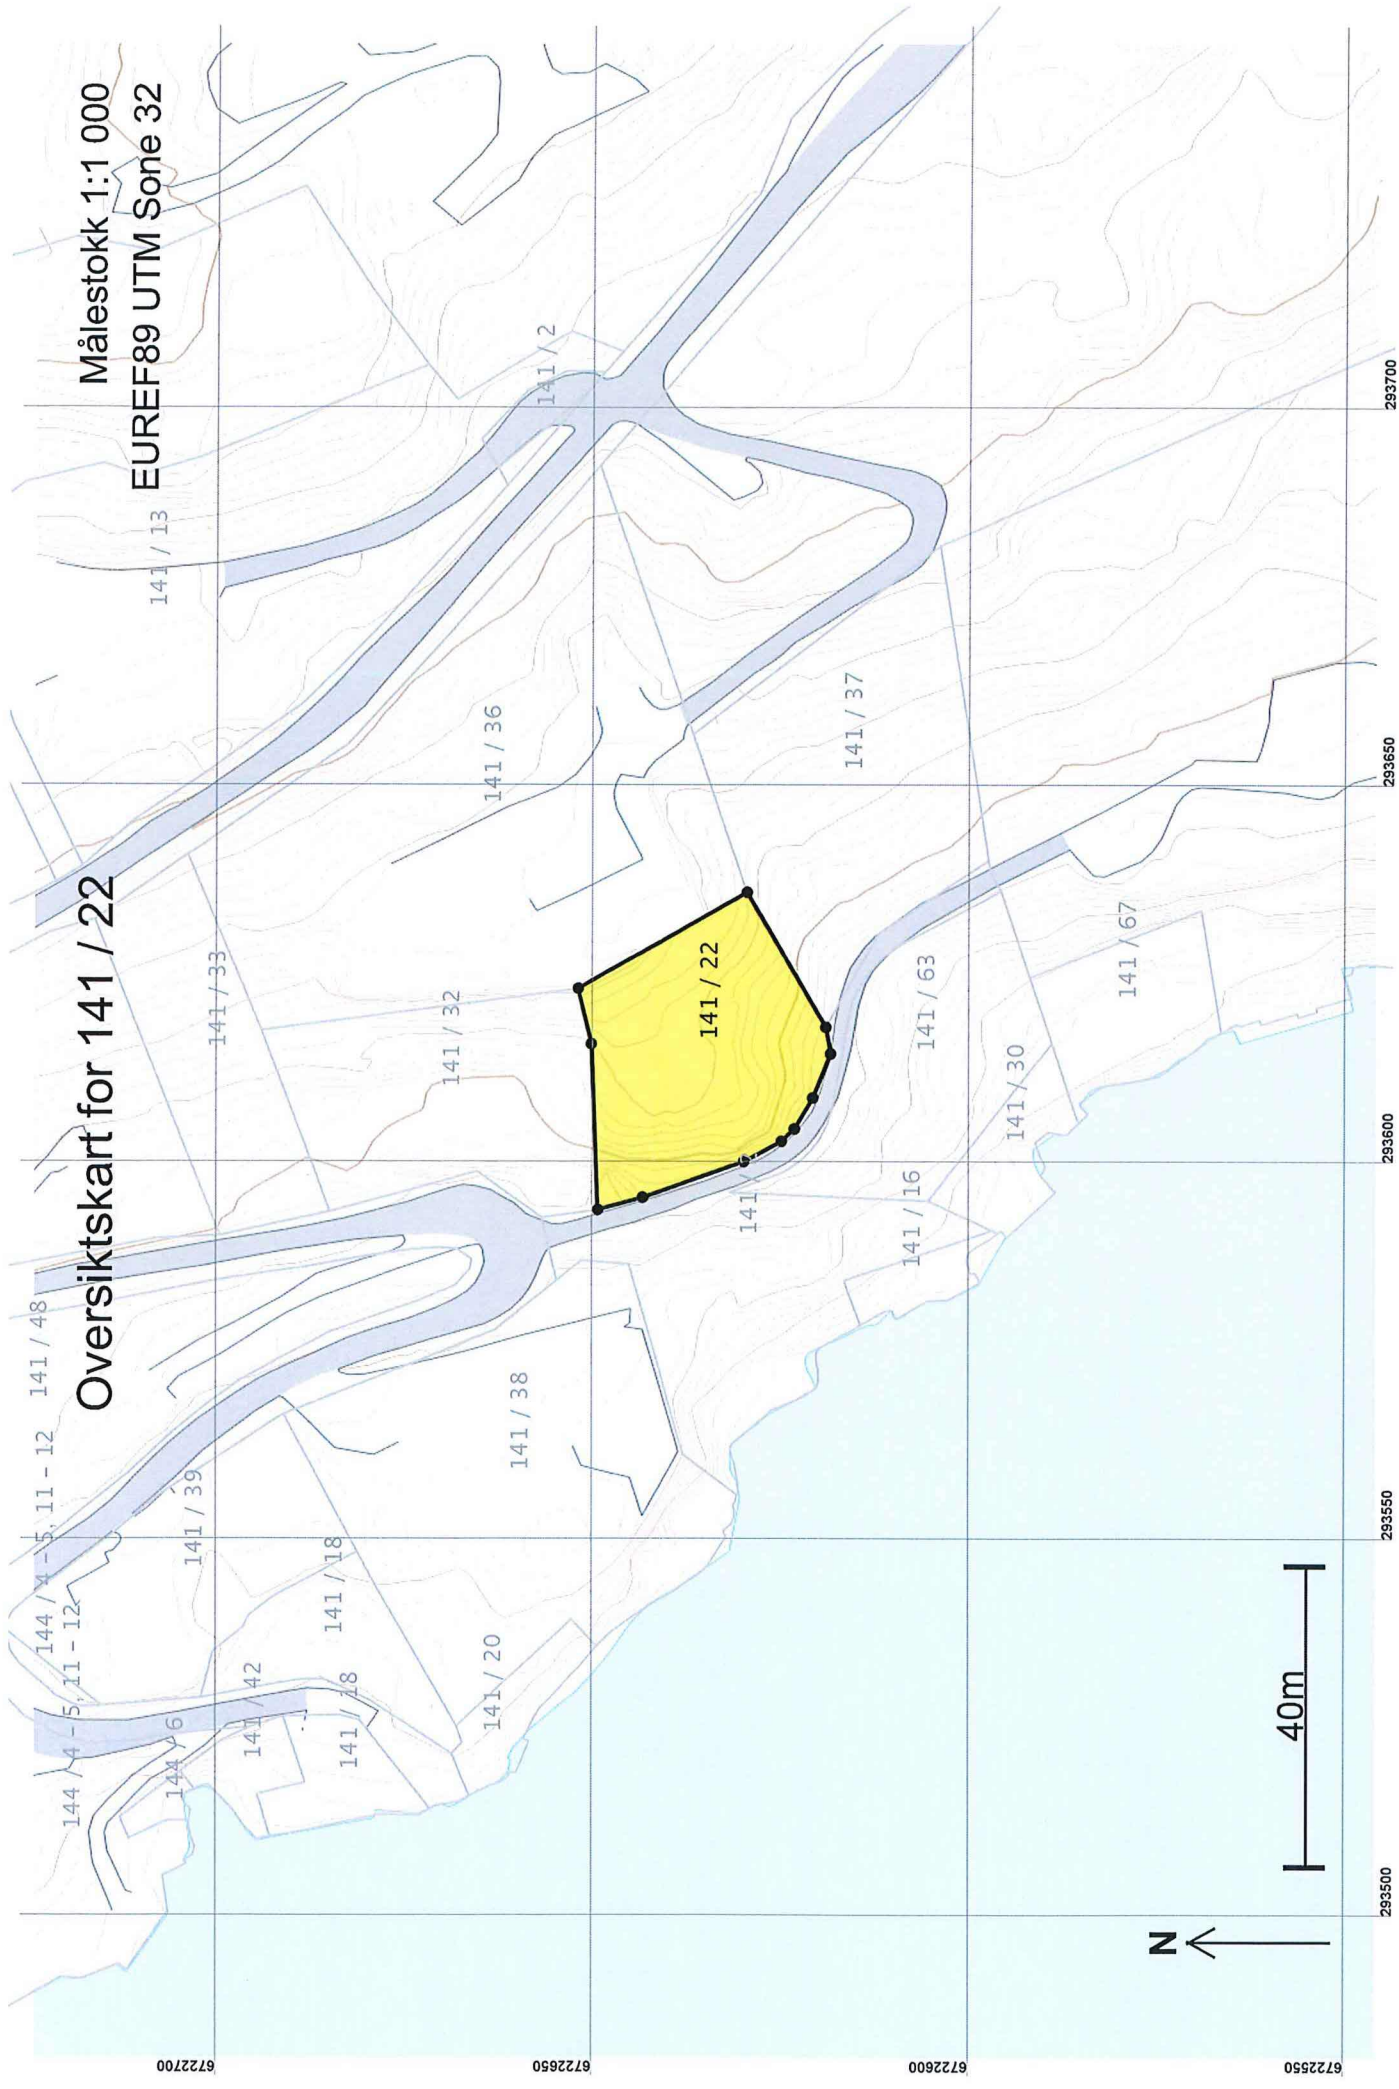


Oversiktskart for 141 / 22

Målestokk 1:1 000
EUREF89 UTM Sone 32

Teig 1 (Hovedteig) 141 / 22

Målestokk 1:250
EUREF89 UTM Sone 32

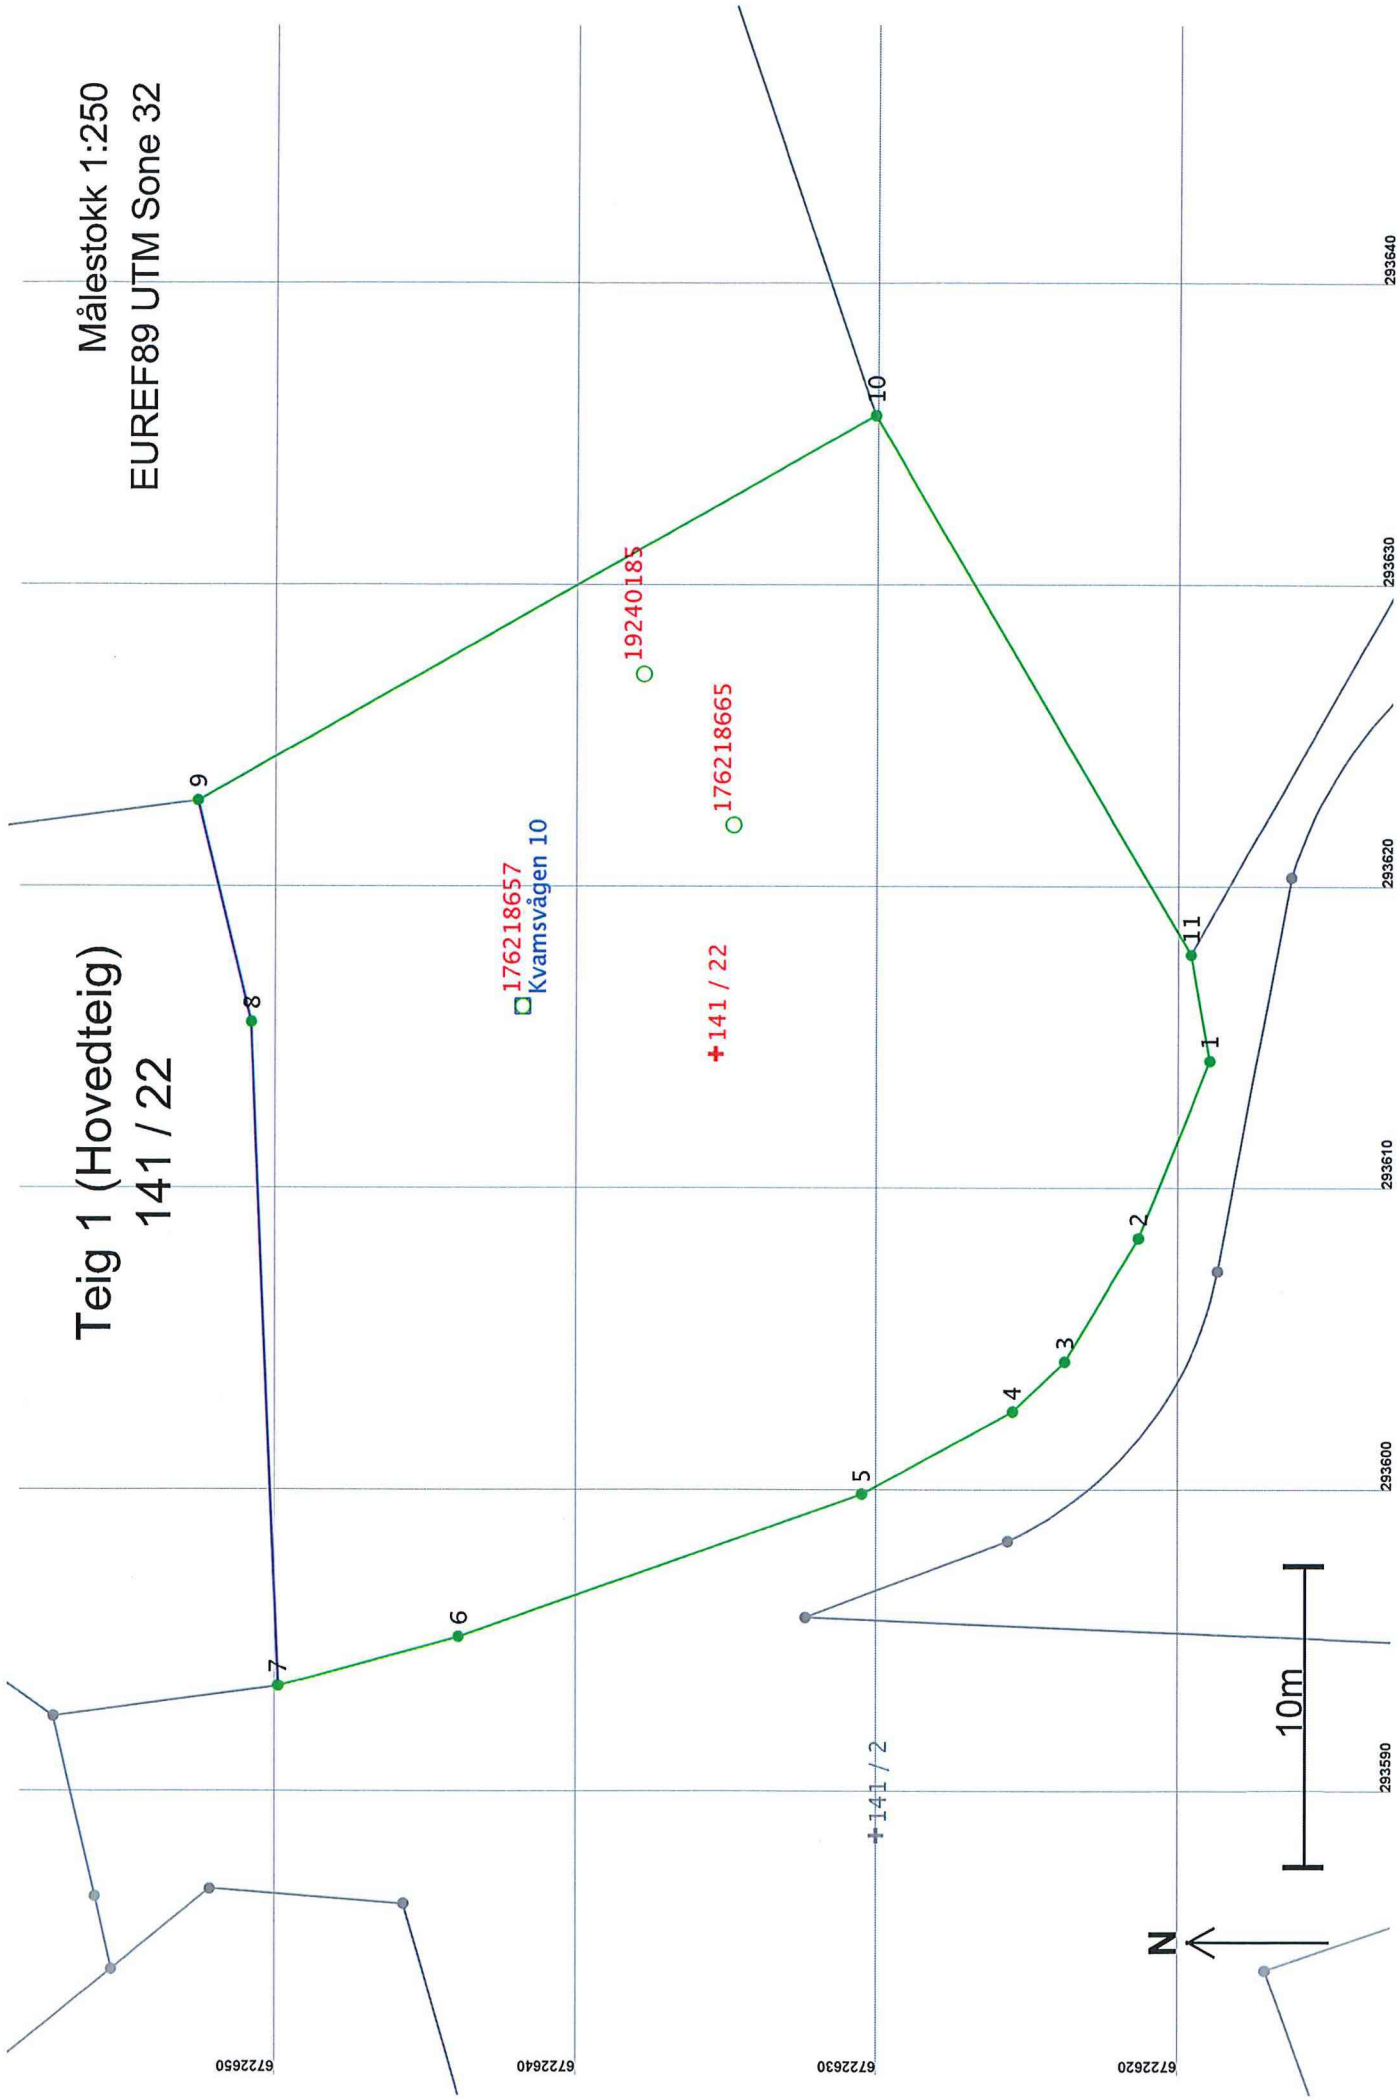

Areal og koordinater

Areal: 921,9

Arealmerknad:

Representasjonssystem: EUREF89 UTM Sone 32

Nord: 6722636

Øst: 293614

Grensepunkt / Grenselinje**Ytre avgrensing**

Løpenr	Nord	Øst	Grensemerke nedsatt i / Lengde Hjelpelinjetype	Målemetode	Nøyaktighet	Radius
1	6722619,17	293614,19	Ikke spesifisert Vegkant	96 GPS kinematisk (Real time kinematic)	13	
2	6722621,52	293608,31	6,32 Ikke hjelpelinje Ikke spesifisert Vegkant	96 GPS kinematisk (Real time kinematic)	14	
3	6722623,96	293604,23	4,76 Ikke hjelpelinje Ikke spesifisert Vegkant	96 GPS kinematisk (Real time kinematic)	14	
4	6722625,69	293602,57	2,40 Ikke hjelpelinje Ikke spesifisert Vegkant	96 GPS kinematisk (Real time kinematic)	13	
5	6722630,70	293599,84	5,70 Ikke hjelpelinje Ikke spesifisert Vegkant	96 GPS kinematisk (Real time kinematic)	14	
6	6722644,12	293595,11	14,23 Ikke hjelpelinje Ikke spesifisert Vegkant	96 GPS kinematisk (Real time kinematic)	13	
7	6722650,08	293593,48	6,18 Ikke hjelpelinje Jordfast stein Offentlig godkjent grensemerke	96 GPS kinematisk (Real time kinematic)	14	
8	6722651,00	293615,47	22,01 Ikke hjelpelinje Fjell Kors	12 Terrengmålt: Teodolitt med elektronisk avstandsmåler	37	
9	6722652,79	293622,81	7,56 Ikke hjelpelinje Jord Offentlig godkjent grensemerke	96 GPS kinematisk (Real time kinematic)	13	
10	6722630,30	293635,56	25,85 Ikke hjelpelinje Fjell Kors	96 GPS kinematisk (Real time kinematic)	14	
11	6722619,81	293617,70	20,71 Ikke hjelpelinje Fjell Offentlig godkjent grensemerke	96 GPS kinematisk (Real time kinematic)	13	
			3,57 Ikke hjelpelinje		14	