



Statens vegvesen

LINDÅS KOMMUNE	
Klassering	
10.03.2014	
Ark. saksnr.	Løpenr.
Saksh.	Tilgangskode

Ing. Atle D. Utkilen
Fonnes senter, postboks 75
5953 FONNES

Behandlande eining:
Region vest

Sakshandsamar/innvalsnr:
Roald Gulbrandsøy - 55516342

Vår referanse:
2014/027295-002

Dykkar referanse:

Vår dato:
06.03.2014

**Lindås kommune, gnr. 202, bnr. 3, Hjelmås.
Avkøyrsløse frå fylkesveg 391.**

Viser til søknad dagsett 04.03.14.

Det vert søkt om løyve til å etablere ein jordtipp på eigedomen 202/3 i Lindås kommune. Området har grense mot fylkesveg 391, Leknesvegen. Arbeidet skal pågå i maksimum 3 måneder.

Vegvesenet gir tilsegn om å etablere ei ny, mellombels, avkøyrsløse frå fylkesveg 391 på fylgjande vilkår:

1. Avkøyrsløse skal byggjast i samsvar med vedlagte kart og prinsippsskisse.
2. Det skal etablerast snuplass inne på tippområdet.
3. Det må gjerast tiltak for å hindre at jordmassar griser til fylkesvegen.
4. Etter ferdigstilling skal avkøyrsløse stengjast, og veggrekkeverk monterast.
5. Tiltaket skal arbeidsvarslast. Varslingsplan skal sendast til:
nordhordland.arbeidsvarsling@vegvesen.no.

Plan og forvaltning
Med helsing


Odd Høydalsvik
sjefingeniør


Roald Gulbrandsøy

2 vedlegg


Kopi: Lindås kommune.

Postadresse
Statens vegvesen
Region vest
Askedalen 4
6863 Leikanger


Telefon: 02030
Telefaks: 57 65 59 86
firmapost-vest@vegvesen.no
Org.nr: 971032081

Kontoradresse
Spelhaugen 12
5147 FYLLINGSDALEN

Fakturaadresse
Statens vegvesen
Regnskap
Båtsfjordveien 18
9815 VADSØ
Telefon: 78 94 15 50
Telefaks: 78 95 33 52

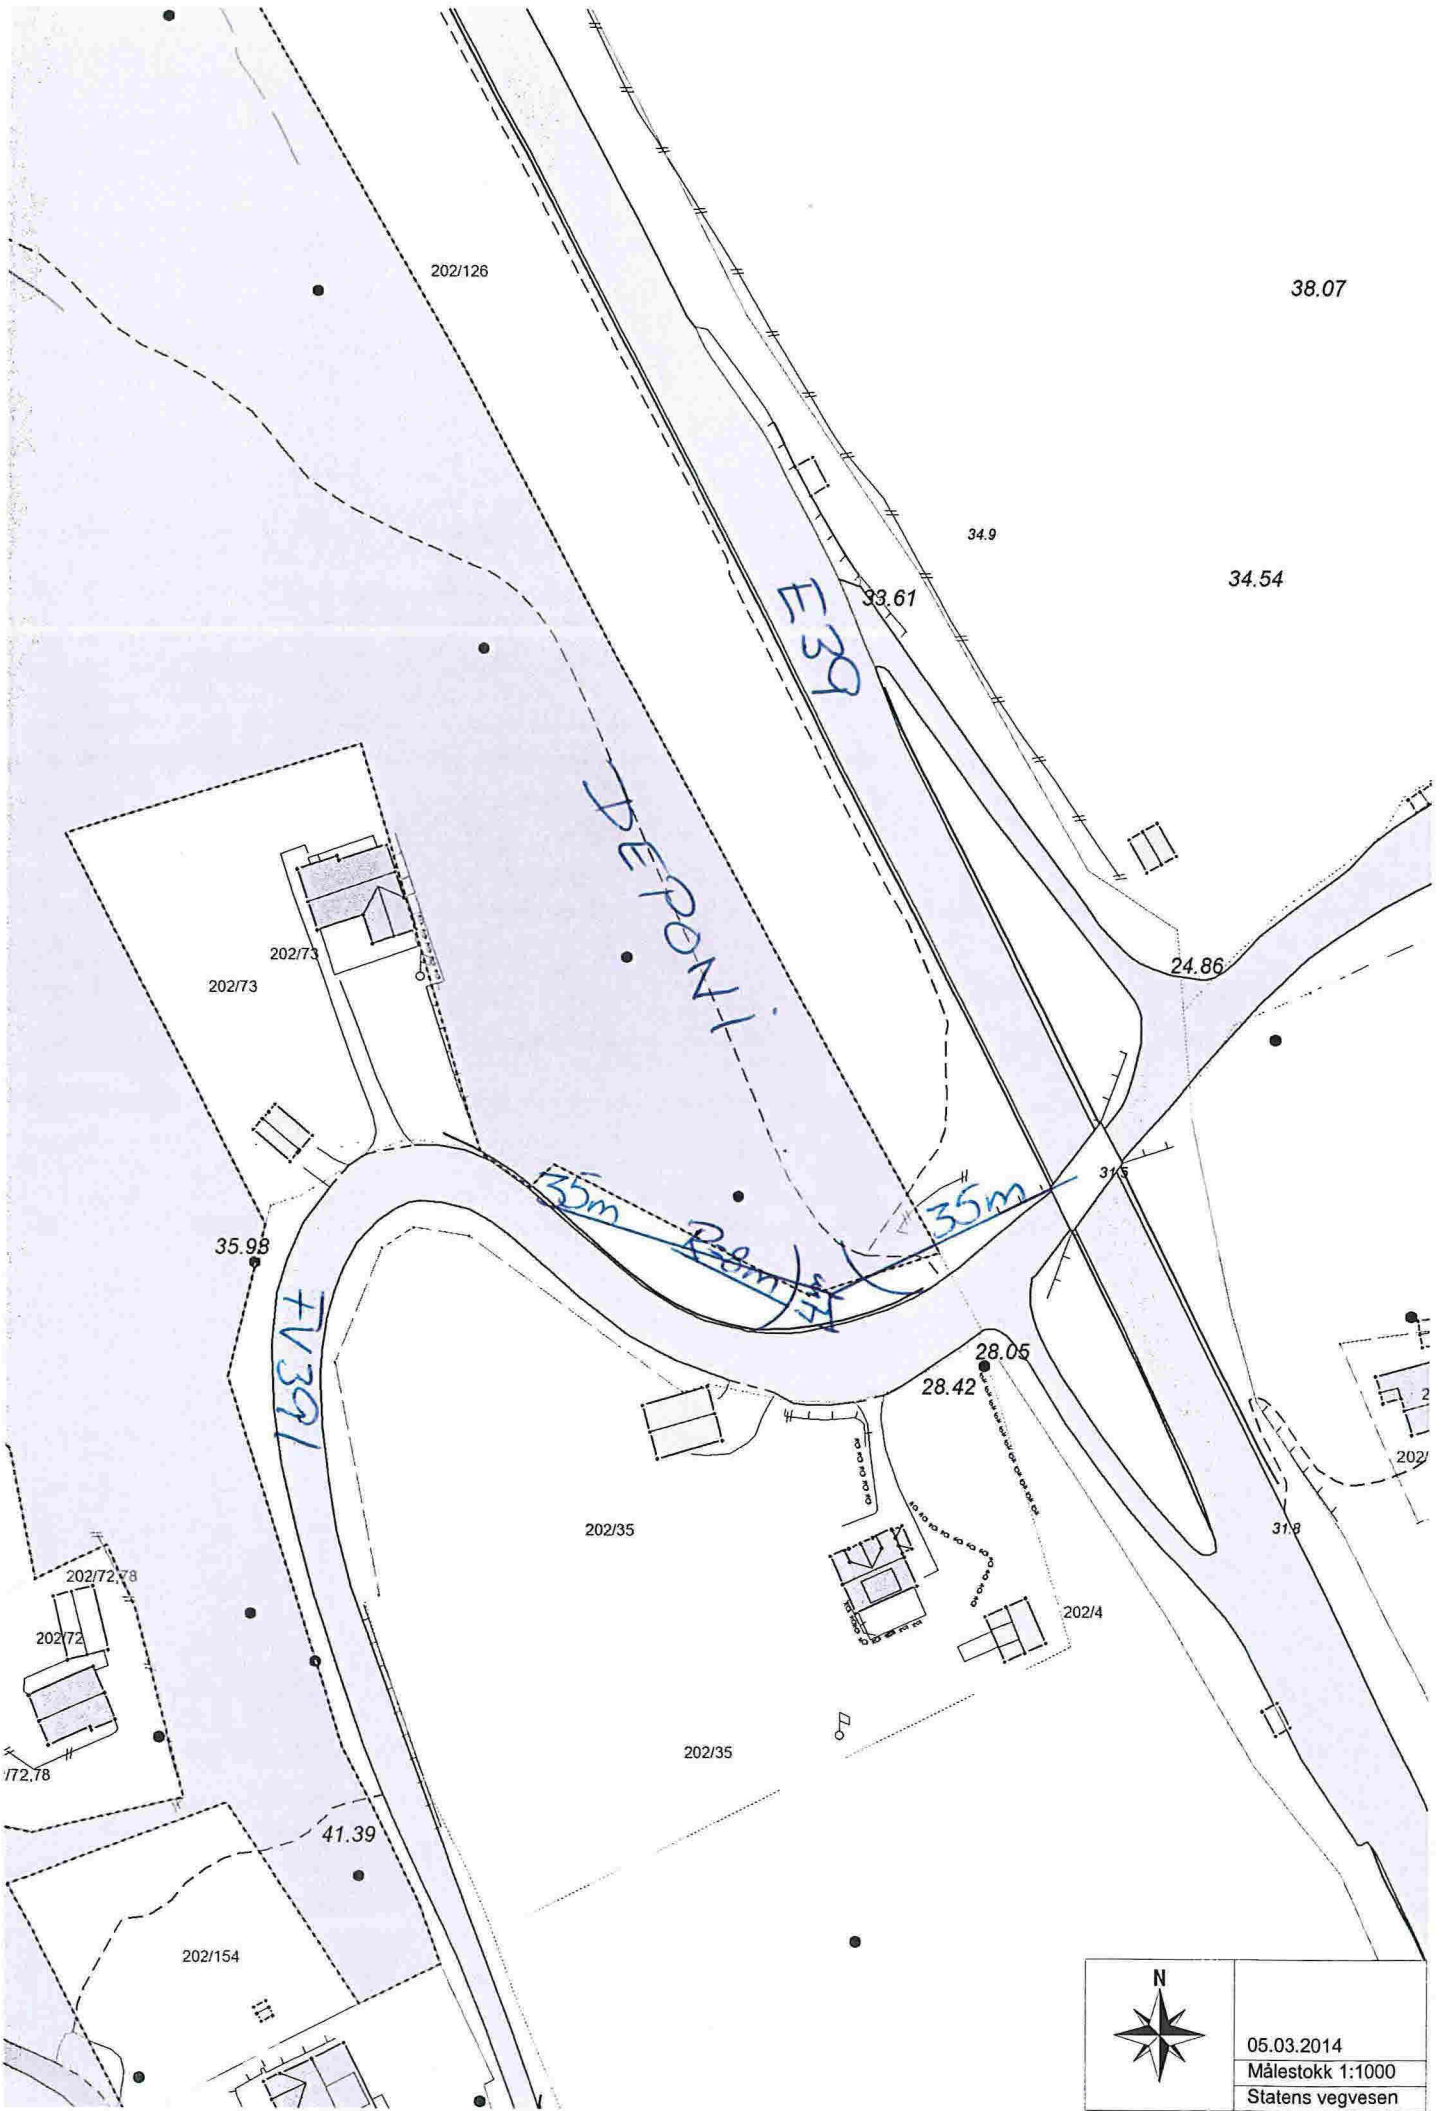


PRINSIPPSKISSE

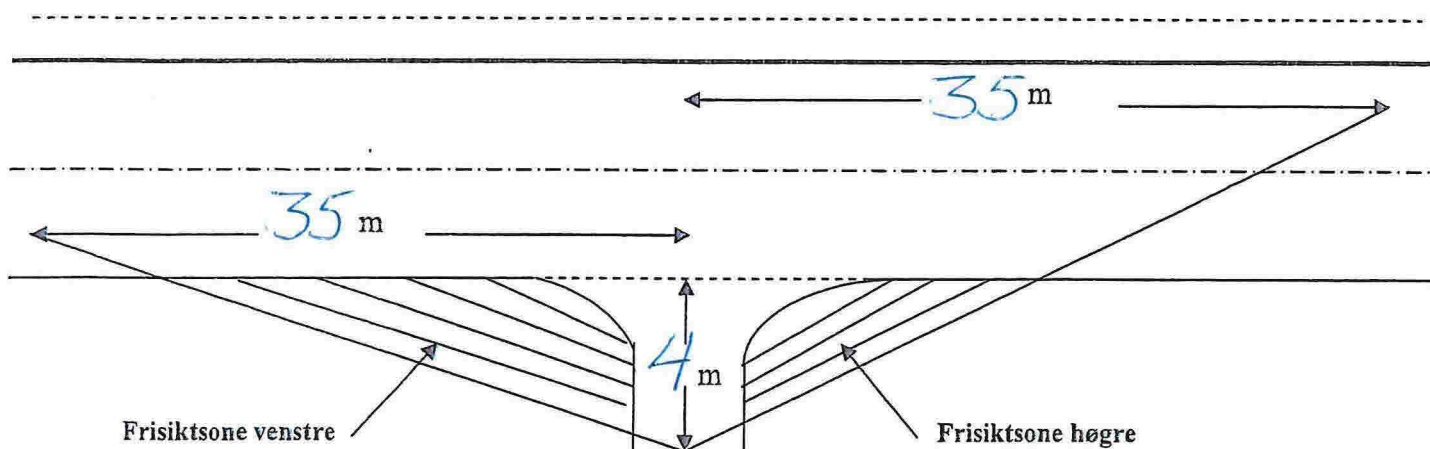


Tilsvarende sikt lengder som vist på tegningen må også gjerast gjeldande for trafikken som kjem på hovedvegen og skal inn i avkjørsla (sikt bakover og framover langs hovedvegen)

Av hensyn til snø og vegetasjon skal det i frisiktsonen vera fritt for sikthinder høgare enn 0,5 m. over hovedvegens nivå

Krav til svingradius for avkjørsla :

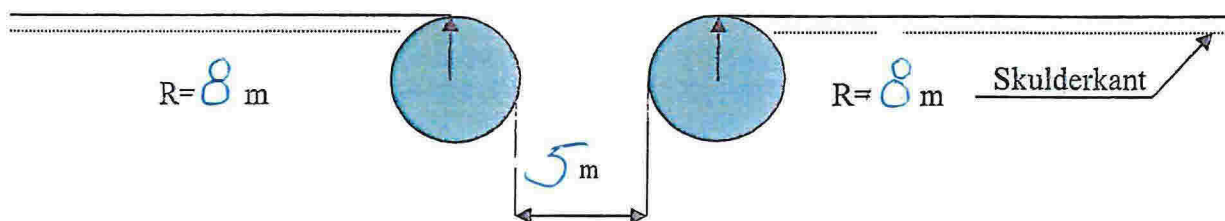

Krav til lengdeprofil for avkjørsla/tilkomstveg:

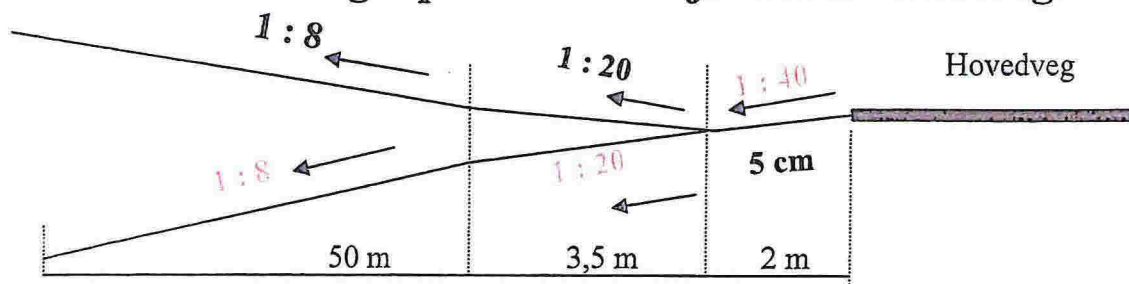

Rv/Fv :

Hp:

Km pel:

Stad:

Saksnr: 2014

027295-002